




Del B - Bottenplan

1:200

Underlag för dessa digitala modeller har varit relationshandling upprättad av VAB arkitekter 2007 samt reviderade underlag från Polaris Fastighets AB

Funktionsberoende mått måste kontrolleras med verkligt utförande genom måtttagning på plats etc.

VAB 2013

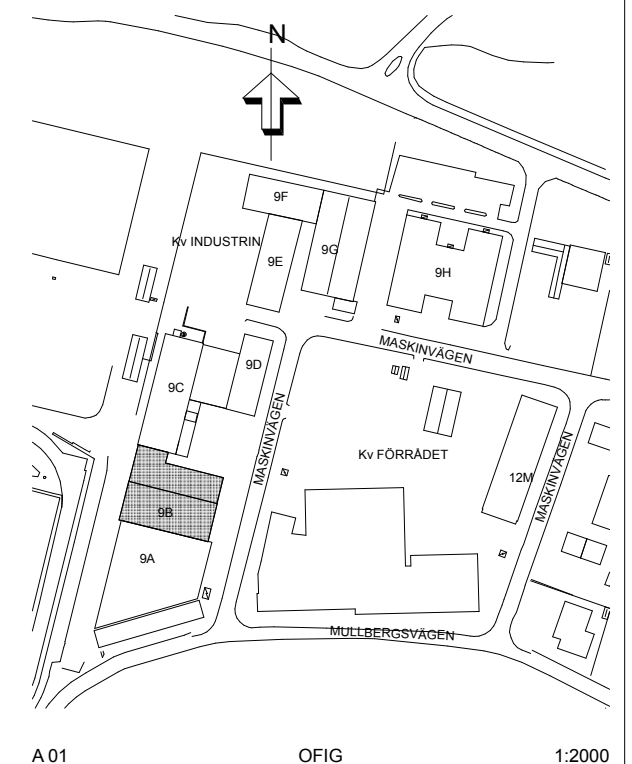

A 01

OFIG

1:2000

BET	ANT	ÄNDRING AVSER	DATUM	Sign.
Relationshandling				
Kv. Industrin 9				
Fastighets AB POLARIS				
A	VAB	161 0910-703100 BOX 52, 931 21 SKELLEFTÅ		
UPPDRAG NR	13-811-006	RITAD AV	EA	HANDELAGGARE
DATUM	2013-05-02	ANSVÄRIG	Kent Eriksson	KE
Del B Bottenplan				
SKALA A1	1:200, 1:2000	NUMMER	A-1004	BET

VAB Vi på ArkitektByrån
Tre Streck
www.vab.nu