
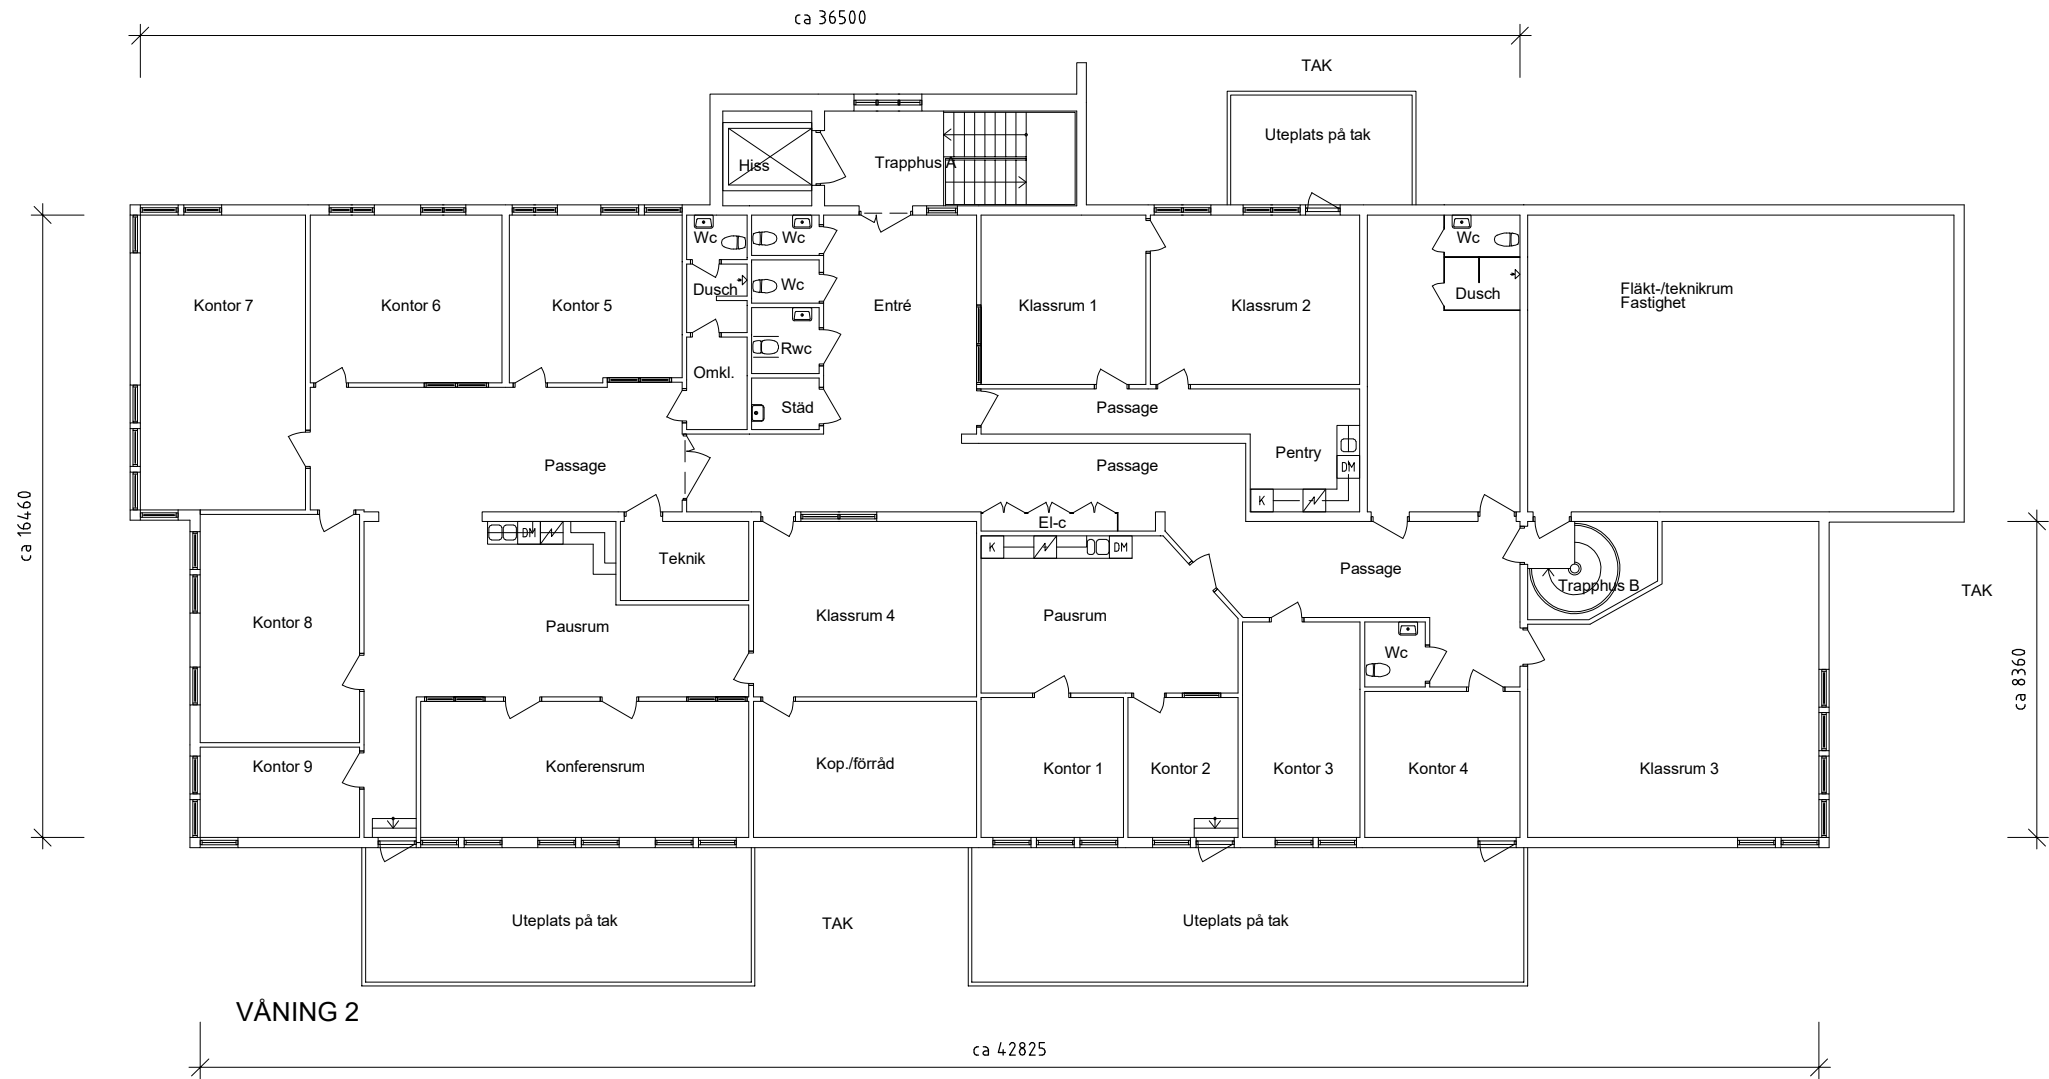


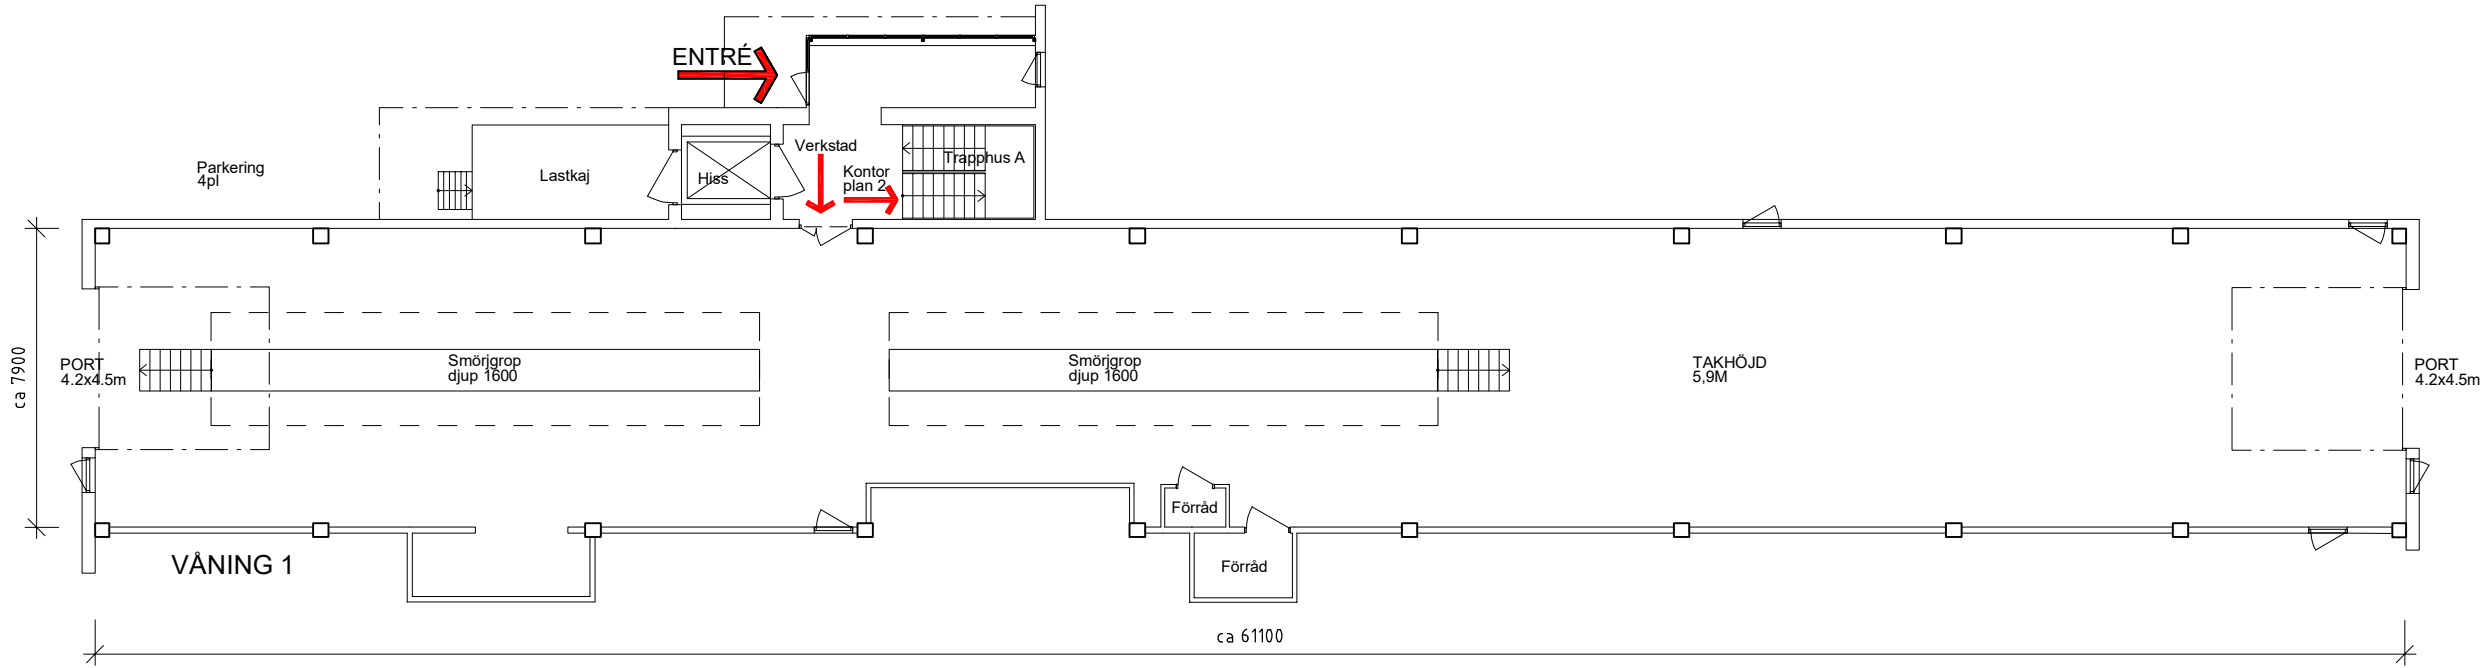

| BET                               | ANT        | ÄNDRINGEN AVSER        | DATUM             | SIGN              |
|-----------------------------------|------------|------------------------|-------------------|-------------------|
| RELATIONSHANDLING                 |            |                        |                   |                   |
| VANDRINGSMANNEN 1                 |            |                        |                   |                   |
| GÄRDEVÄGEN 3<br>SUNDSVALLS KOMMUN |            |                        |                   |                   |
| CKC AB                            |            |                        |                   |                   |
| A                                 | CKC AB     | 070 - 463 39 39        |                   |                   |
| K                                 |            |                        |                   |                   |
| L                                 |            |                        |                   |                   |
| R                                 |            |                        |                   |                   |
| E                                 |            |                        |                   |                   |
| S                                 |            |                        |                   |                   |
| UPPDRAGSNUMMER                    | 2024-11-19 | RITAD/KONSTR. AV<br>NJ | HANDLAGGARE<br>NJ |                   |
| DATUM                             | 2024-11-19 | ANSVARIG<br>N. Jonsson |                   |                   |
| DEL AV VÅNING 1 OCH 2             |            |                        |                   |                   |
| RELATIONSRTNING                   |            |                        |                   |                   |
| RITNINGSDIAGRAM                   | 1:100      | 1:200                  | Autocad version   | Architecture 2015 |
| SKALA                             | A1         | 1:100                  | RITNINGSDIAGRAM   | REV               |
|                                   | A3         | 1:200                  | A-49-1-1          |                   |