



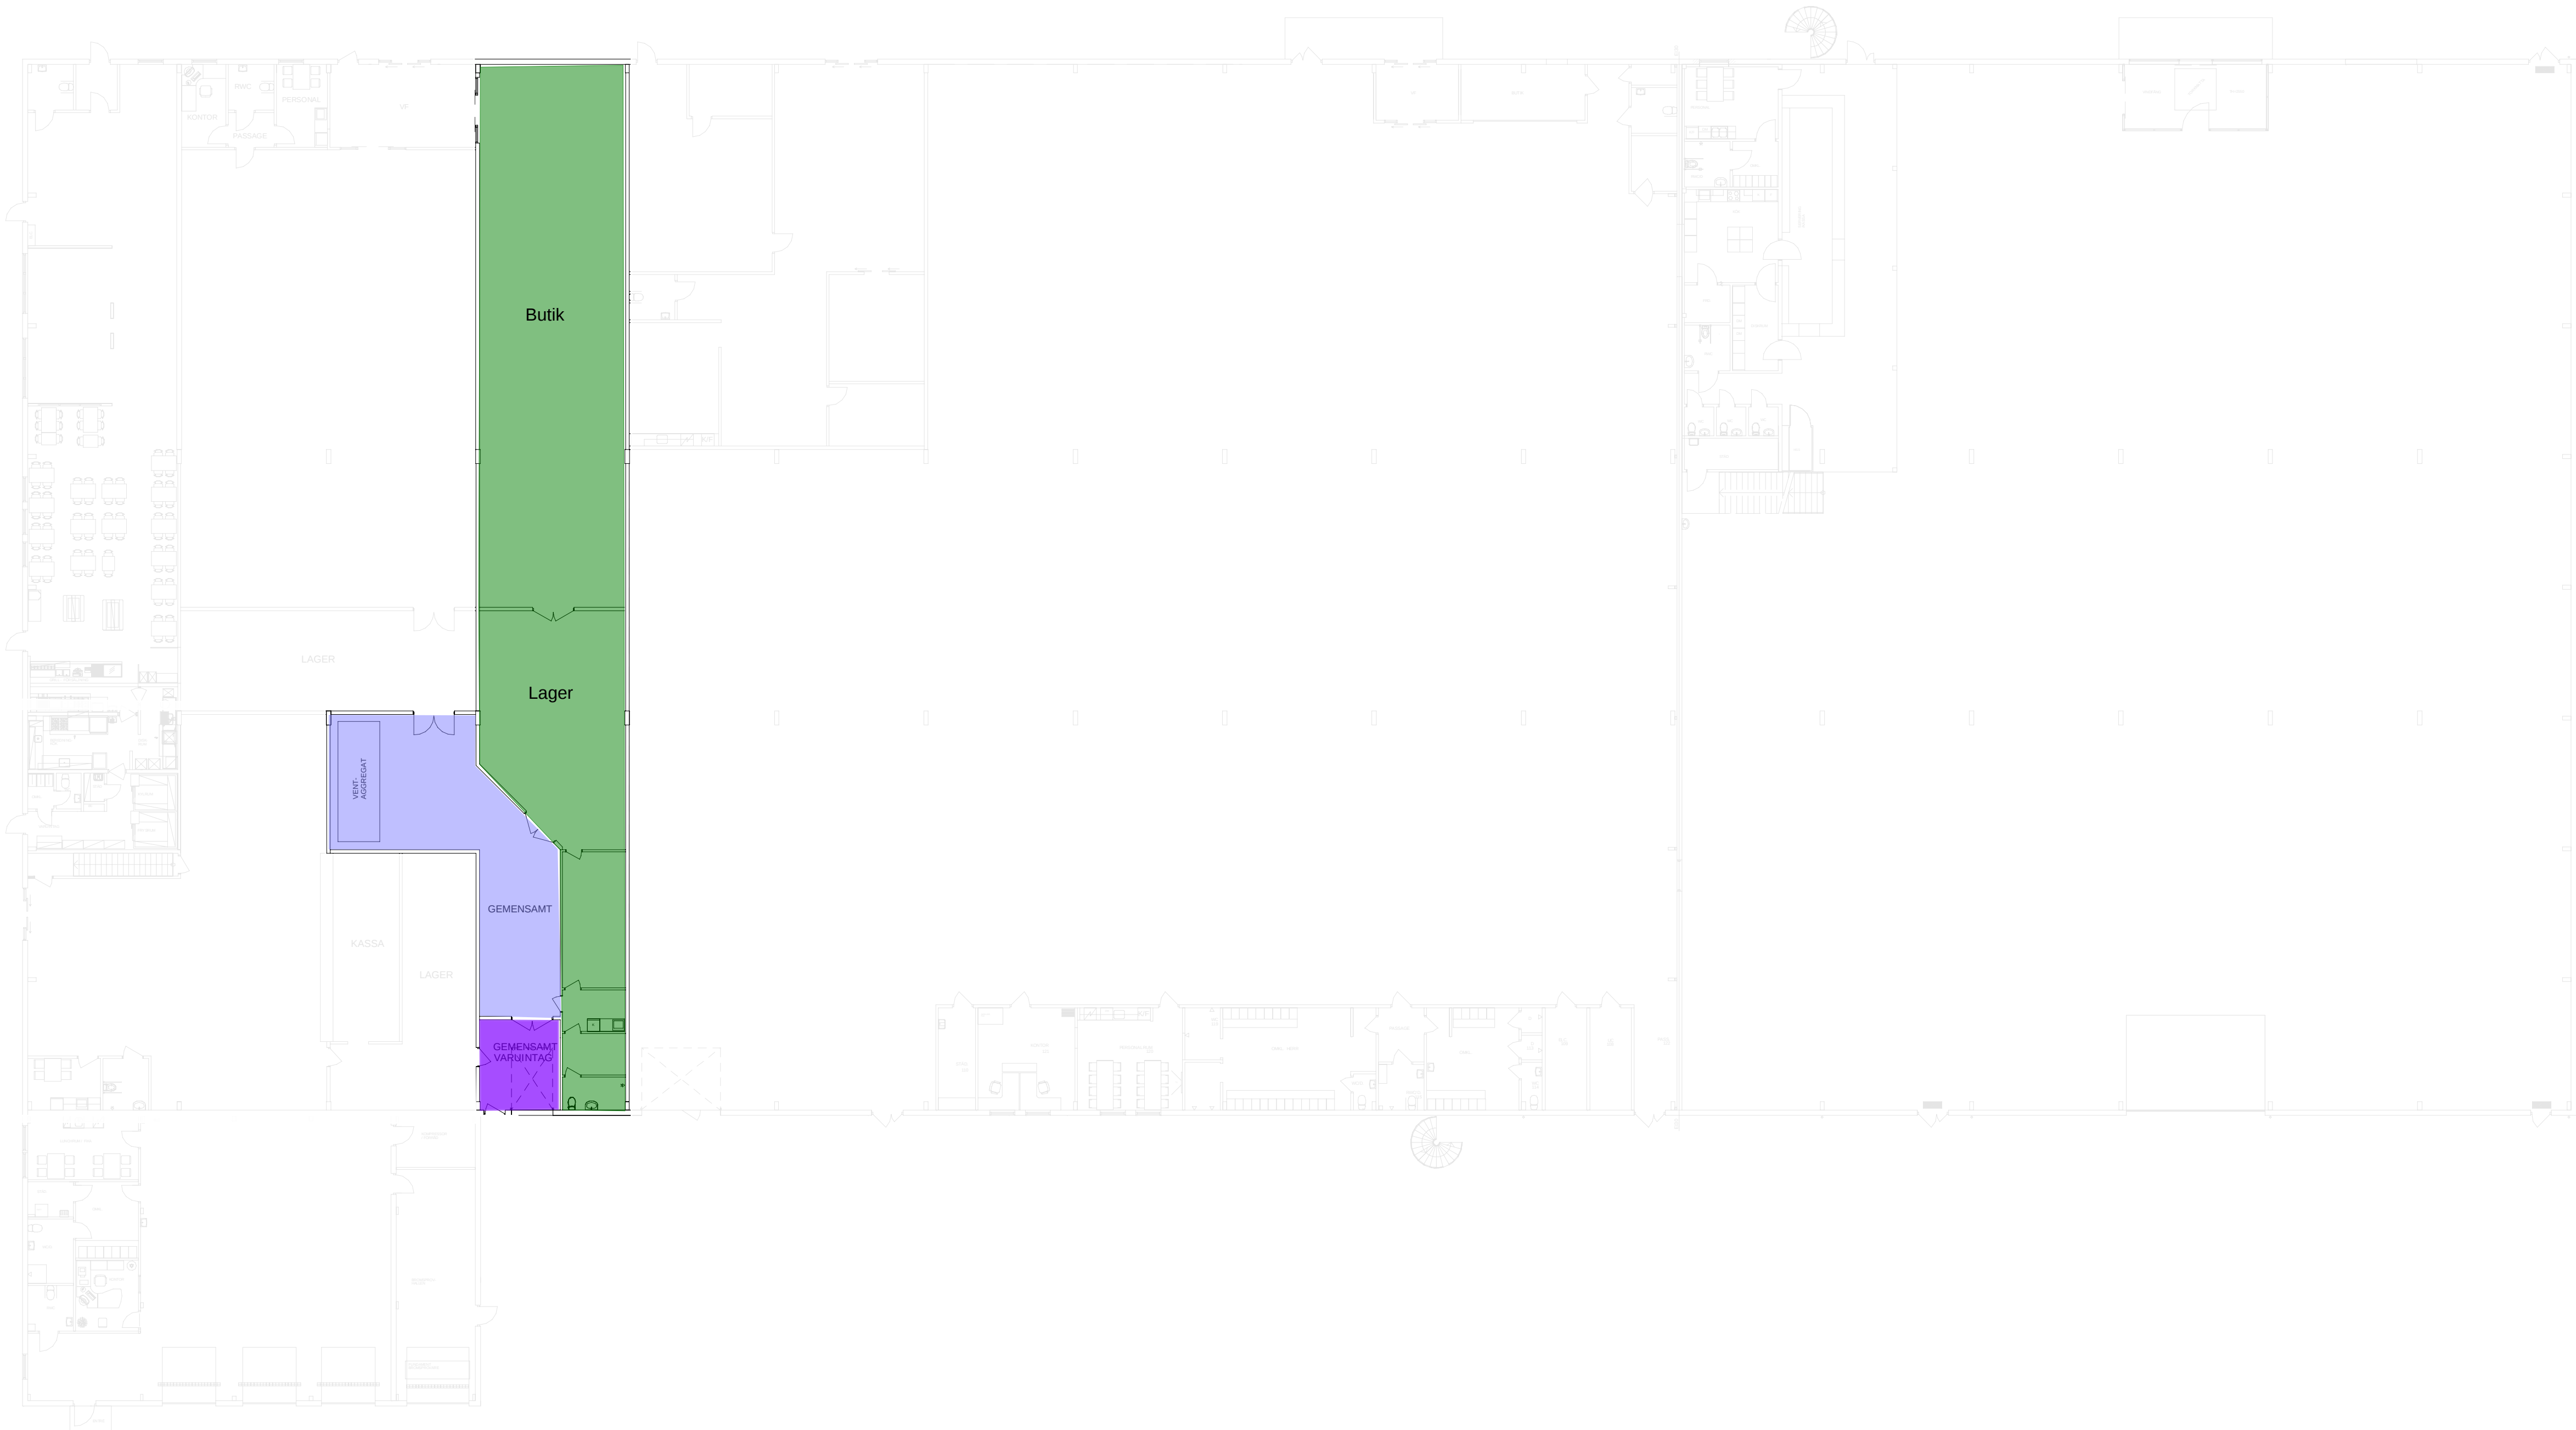

ALLA FUNKTIONSBEROENDE MÅTT MÅSTE
KONTROLLERAS PÅ PLATS

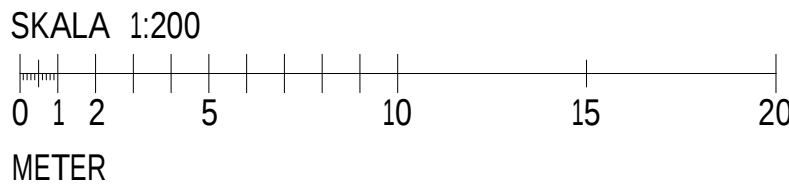

BET	ÄNDRINGEN AVSER		DATUM	SIGN
RELATIONSHANDLING				
FLAMMAN 1				
A AFRY Ark Studio		tel. 010-505 00 00		
UPPDRAG NR D0141209	RITAD/KONSTR. AV HK	HANDLÄGGARE KARLSSON		
DATUM 2024-05-15	ANSVARIG C. SIKSTRÖM			
BOTTENPLAN				
SKALA A1 1:200 A3 1:400	NUMMER AR-1000			BET