
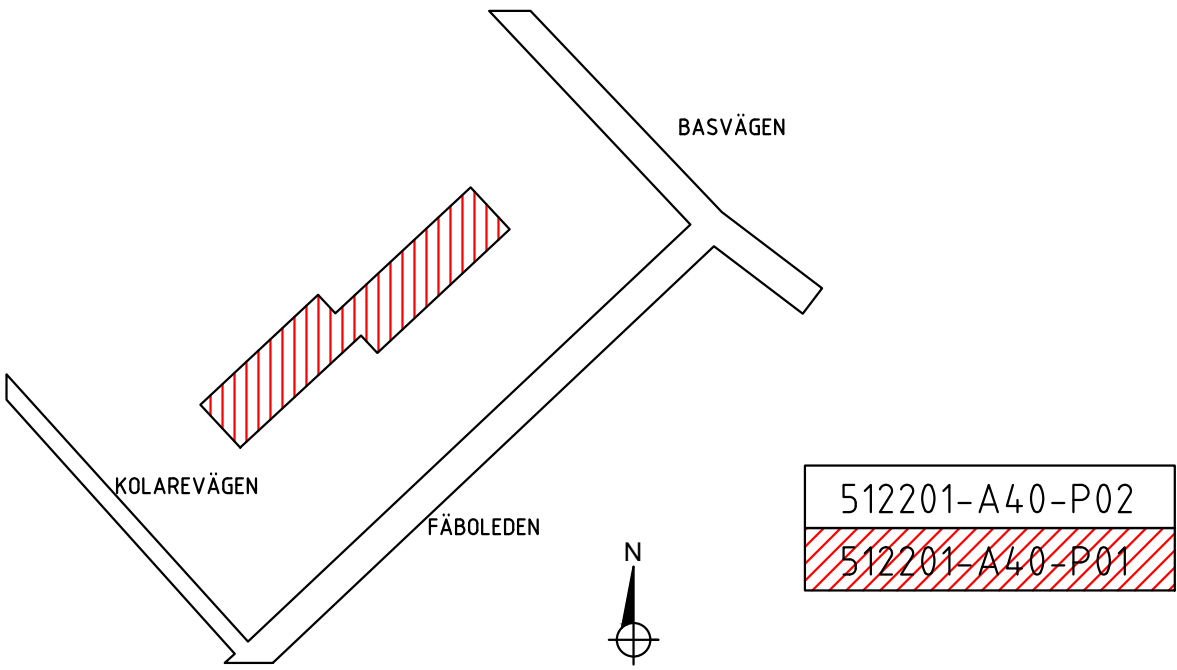


Förklaringar

Ritning tillhandahållen av Diös Fastigheter AB,
upprättad av Procema, daterad 2012-03-15.
Måttavvikelser kan finnas på detaljer.

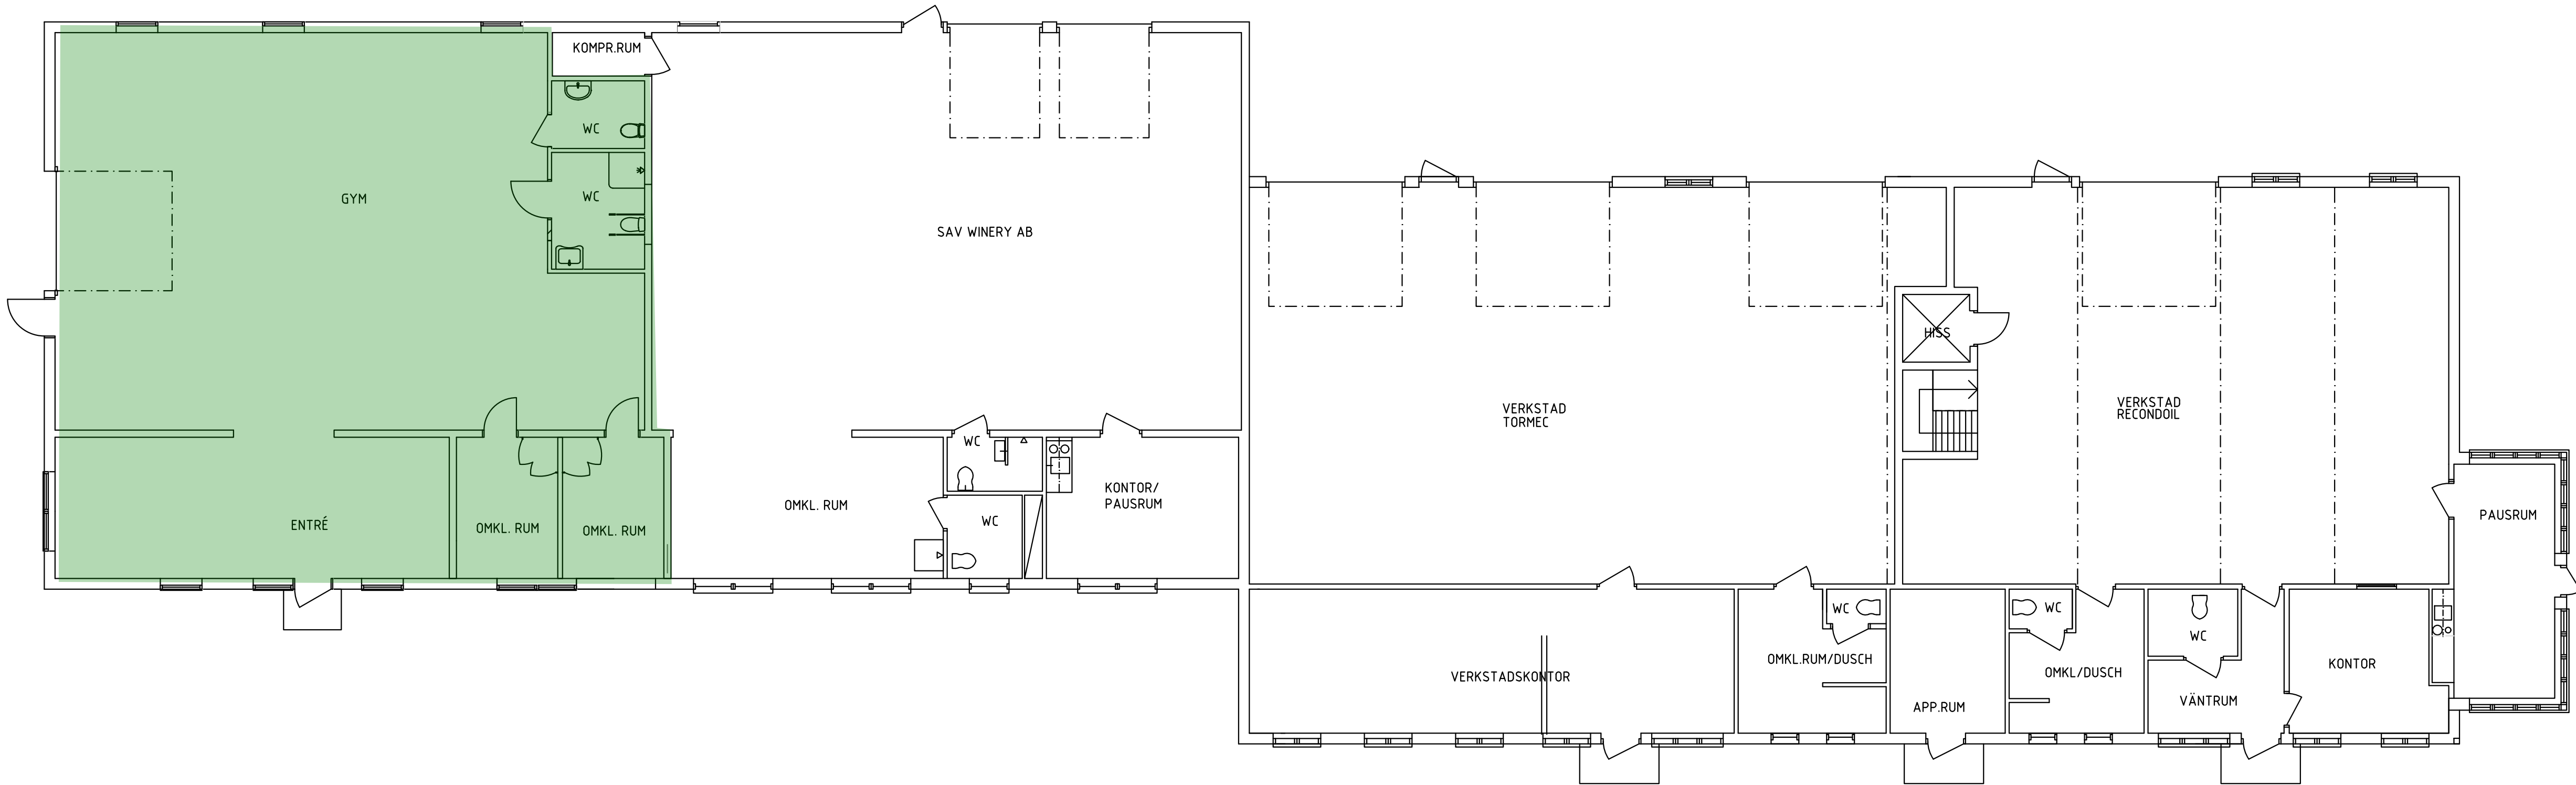

RELATIONSHANDLING

RET	ANT	REVIDEREN AVSER	SGN	DATUM
FASTIDRET				
ADRESS	5122, KV MOTORSÅGEN 2 KOLAREVÄGEN 2, ÖSTERSUND			
PROJEKTNAMN OCH NUMMER	PLAN 1 MARKVÅNING ÖVERSIKT PLANRITNING			
RITAD AV	HANDLÄGGARE	ARBETSDRUPP		
M.INGVARSSON	M.INGVARSSON	2648.135		
ORT	DATUM	SKALA		
Luleå	2018-10-10	A1 1:100 A3 1:200		
RITINGSNUMMER			RET	BLAD
512201-A40-10100				