

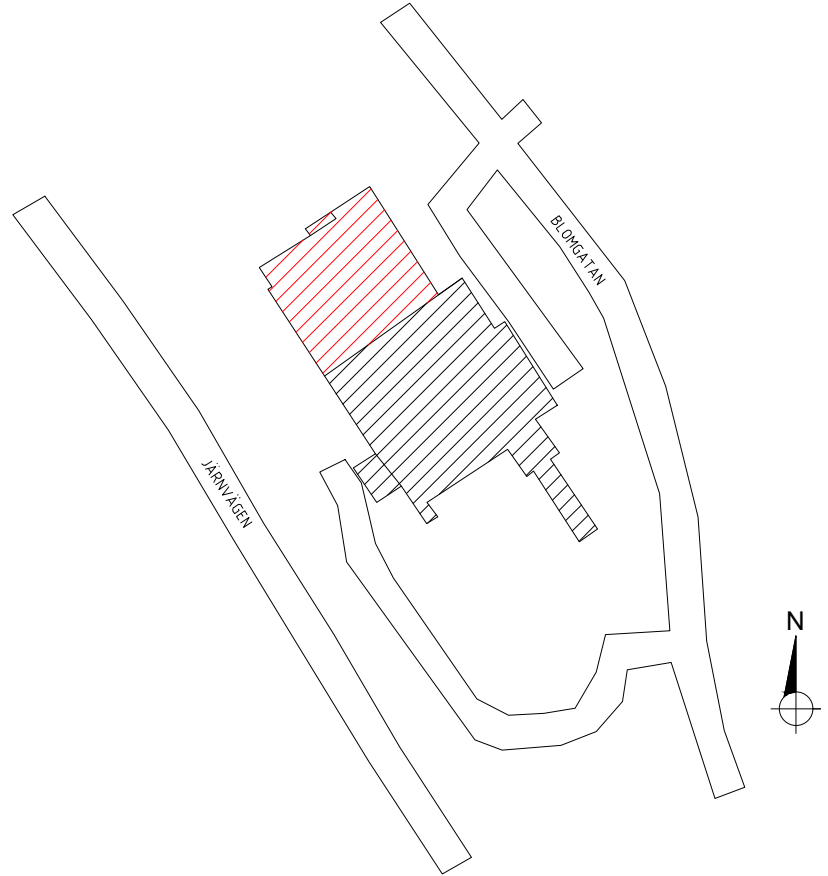


FÖRKLARINGAR

100% MÄTTRIKTHET KAN EJ GARANTERAS.
MÅTT BÖR DÄRMED KONTROLLERAS INNAN
RITNINGEN ANVÄNDS SOM UNDERLAG.

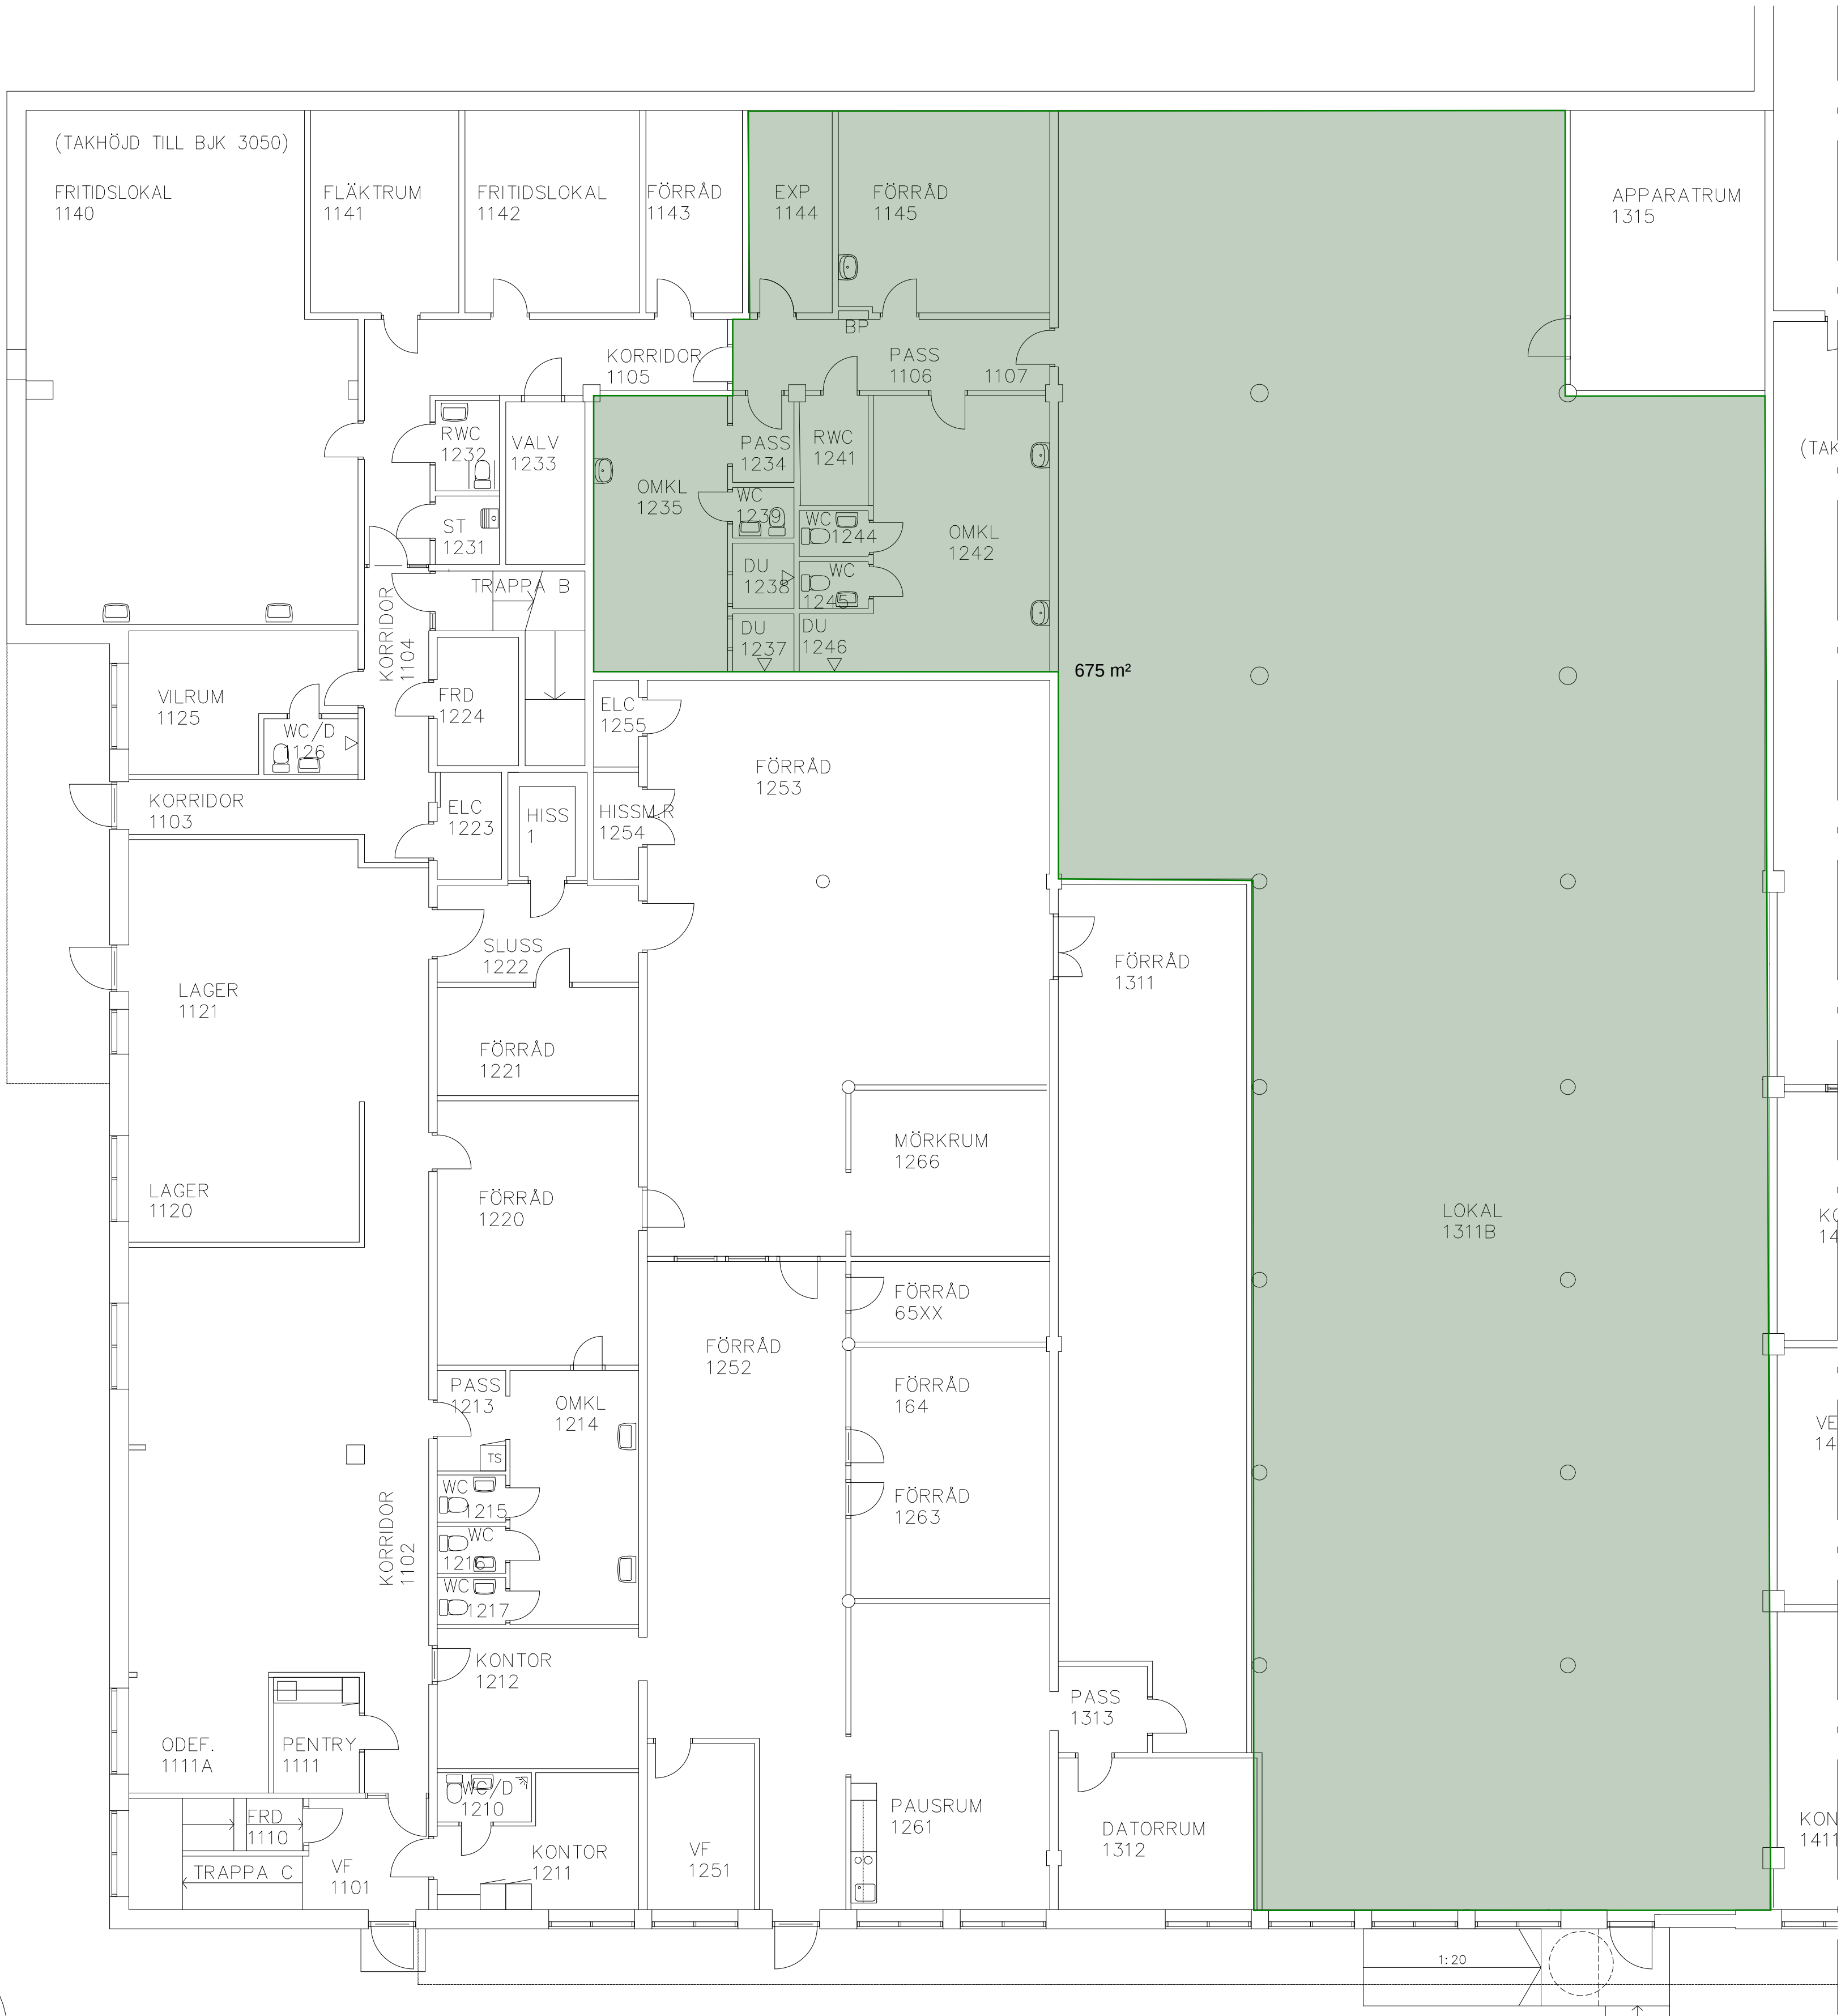

211501-A40-P03
211501-A40-P02
211501-A40-P01

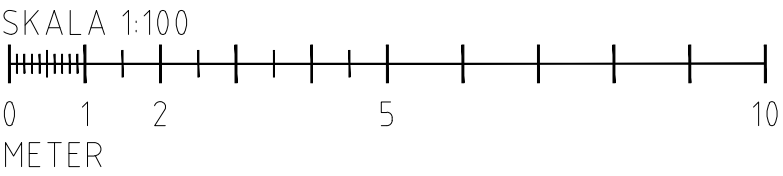

RELATIONSHANDLING

PROJEKTNAMN OCH NUMMER	2115, DJURET 3 BLOMGATAN 17, LULEÅ
PROJEKTANT	PLAN 1, DEL 1
PROJEKTHANDLING	KÄLLARPLAN
PROJEKTHANDLING	ÖVERSIKT
PROJEKTHANDLING	HUS 1
PROJEKTHANDLING	PLANRITNING
PROJEKTHANDLING	211501-A40-1-0101



PROJEKTANT	PROJEKTHANDLING	PROJEKTHANDLING	PROJEKTHANDLING
J. LOFGREN	L. FRANSSON	12442	12442
LULEÅ	2019-11-14	A1 1:100	A3 1:200