
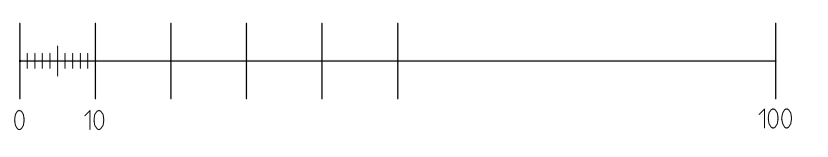


BOTTENPLAN -1:100-

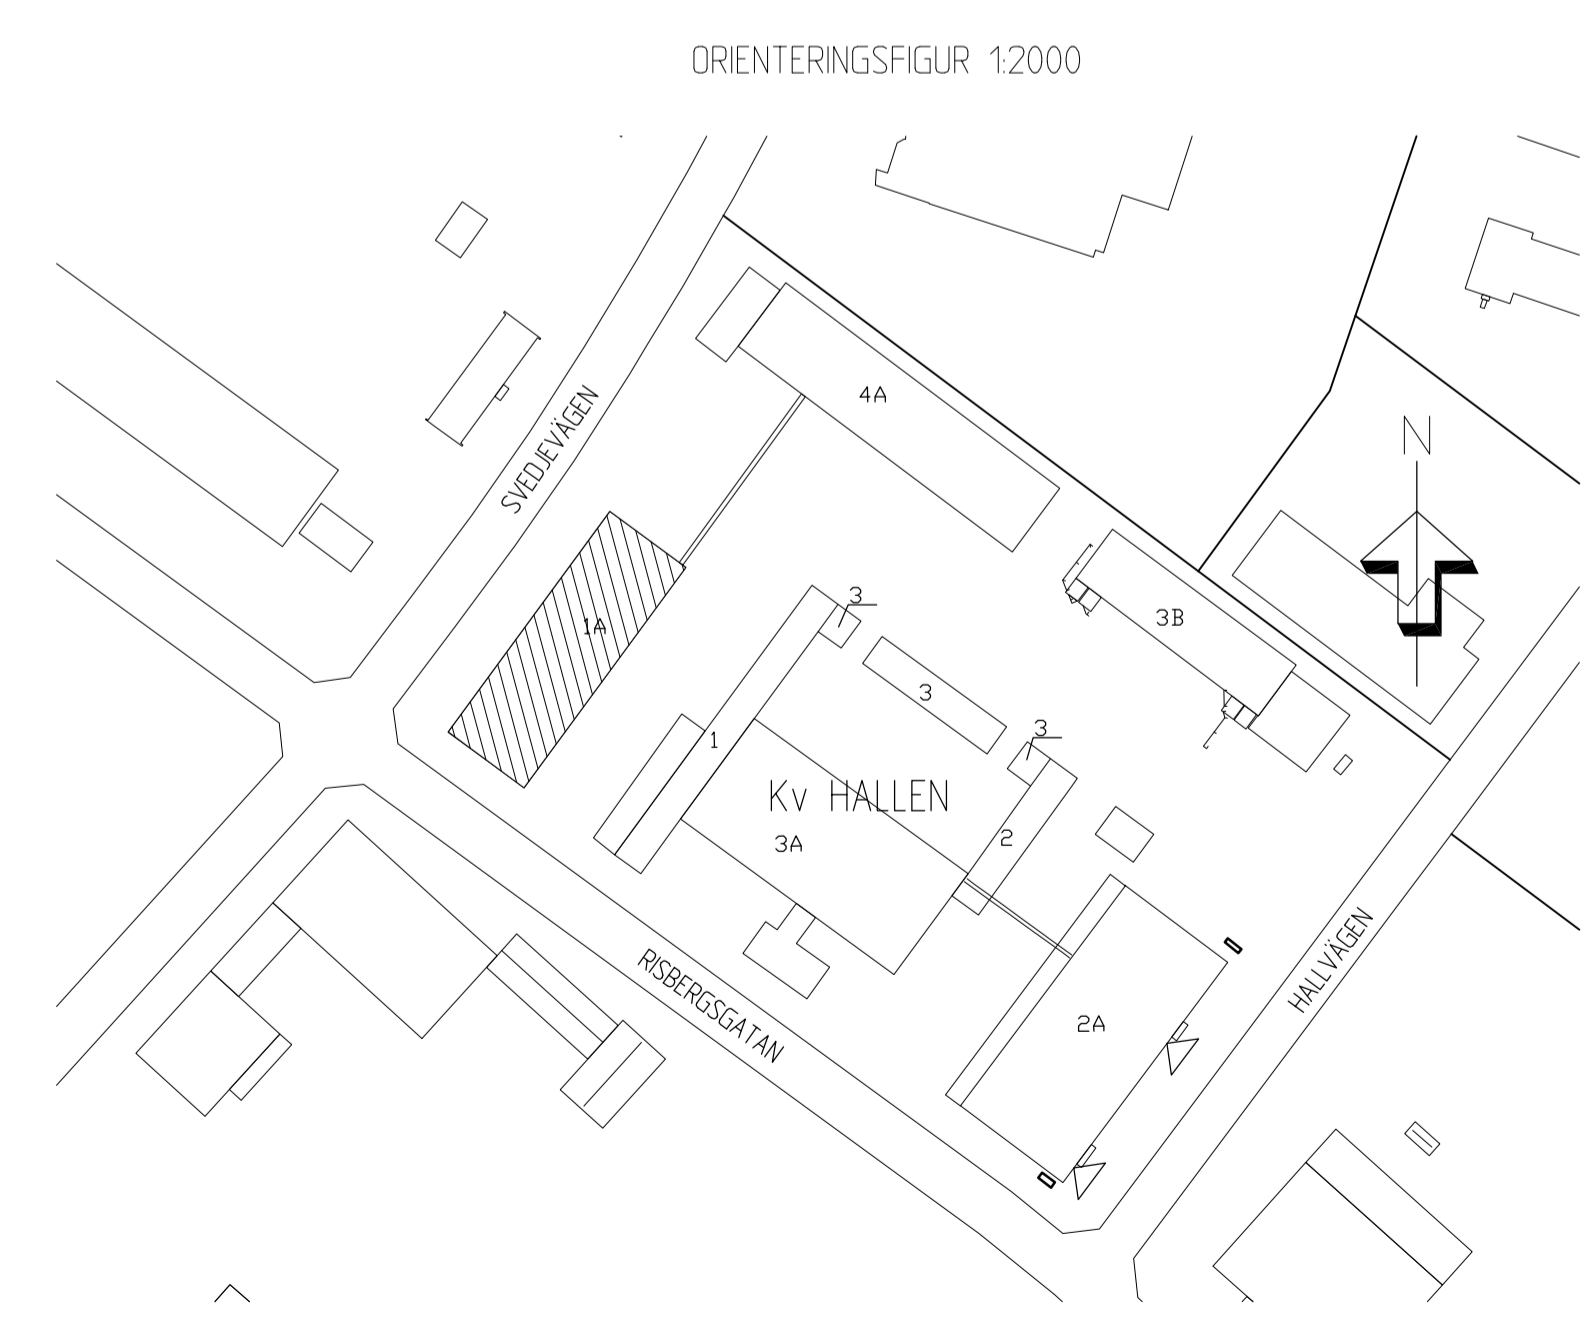

UNDERLAG FÖR DENNA DIGITALA MODELL HAR VART RITNINGAR  
 UPPRÄTTADE AV BERTH EKVALL, SKELLEFTÅ 1970.  
 FUNKTIONSBERENDE HÄRTI MÅSTE KONTROLLERAS MED  
 VERKLETT UTFÖRANDE GENOM MÄTTAGNING PÅ PLATS ETC.  
 SKELLEFTÅ 2002, VAB ARKITEKTER I SKELLEFTÅ AB

**VAB** VAB Arkitekter  
 i Skellefteå AB

BET	ANT	ÄNDRINGEN AVSER	SIGN	DATUM
<b>RELATIONSHANDLING</b>				
FASTIGHETS AB POLARIS KV. HALLEN 6, SKELLEFTÅ				
HUS et 1				
A VAB Arkitekter		tel 0910-703100 fax 0910-703109		
UPPDRAG NR 05-811-002	RITAD FM/mlu	KONSTR ANSVARIG	HANDLÄGGARE K ERIKSSON	
DATUM 2011-11-14				
BOTTENPLAN				
SKALA 1:100/A1	NUMMER A300:1A1			BET