



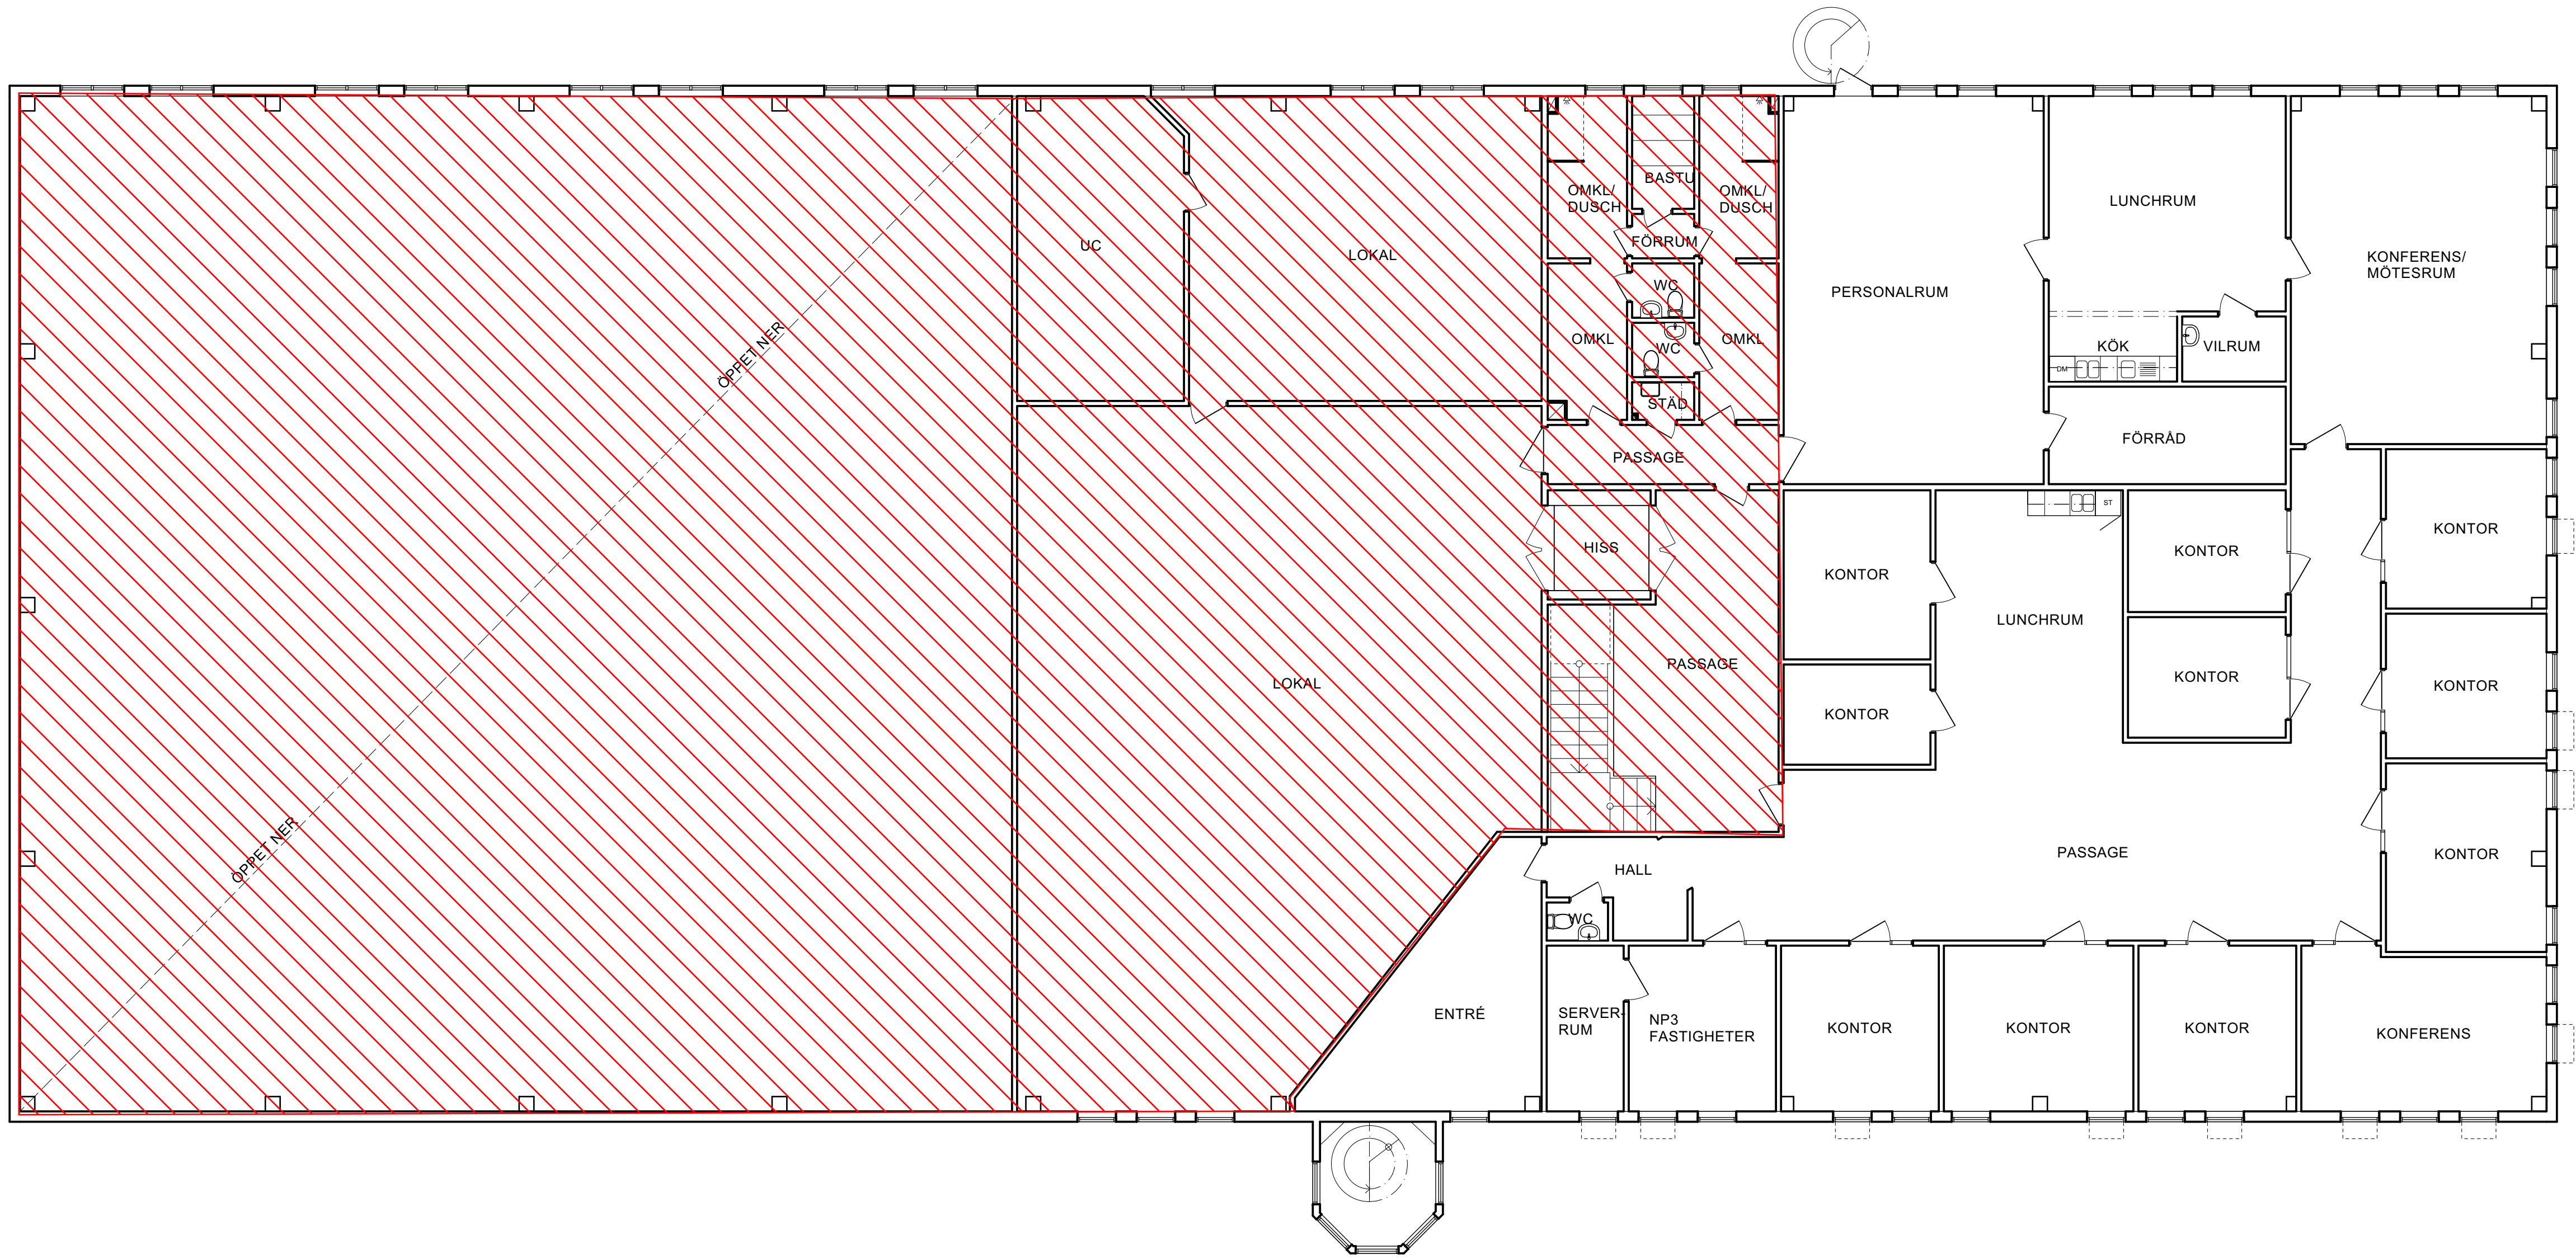

PLAN 2

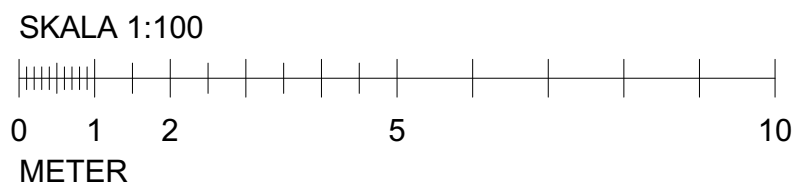

DELAR AV RITNINGSUNDERLAGET UTGÖRS AV
ÄLDRE RITNINGAR SOM AVRITATS.
FELAKTIGHETER KAN FÖREKOMMA.

BET	ÄNDRING AVSER	DATUM	Sign.		
RELATIONSHANDLING					
NP3 NP3 Fastigheter					
SNÖSLUNGAN 8 ÖSTERSUND					
Gisteråsjöstrand Arkitektur AB Akademigatan 4F 831 40 Östersund 063-57 00 90 www.gisterasjostrand.se GIST ERÅS JÖST RAND ARKITEKTUR					
UPPDRAAG NR 22-4181-000	RIITAD AV SEOL	HANDLÄGGARE GUJO			
DATUM 2022-02-22	ANSVARIG GUSTAV JONSSON				
PLAN 2					
SKALA 1:100	NUMMER A-40-1-102		BET		