



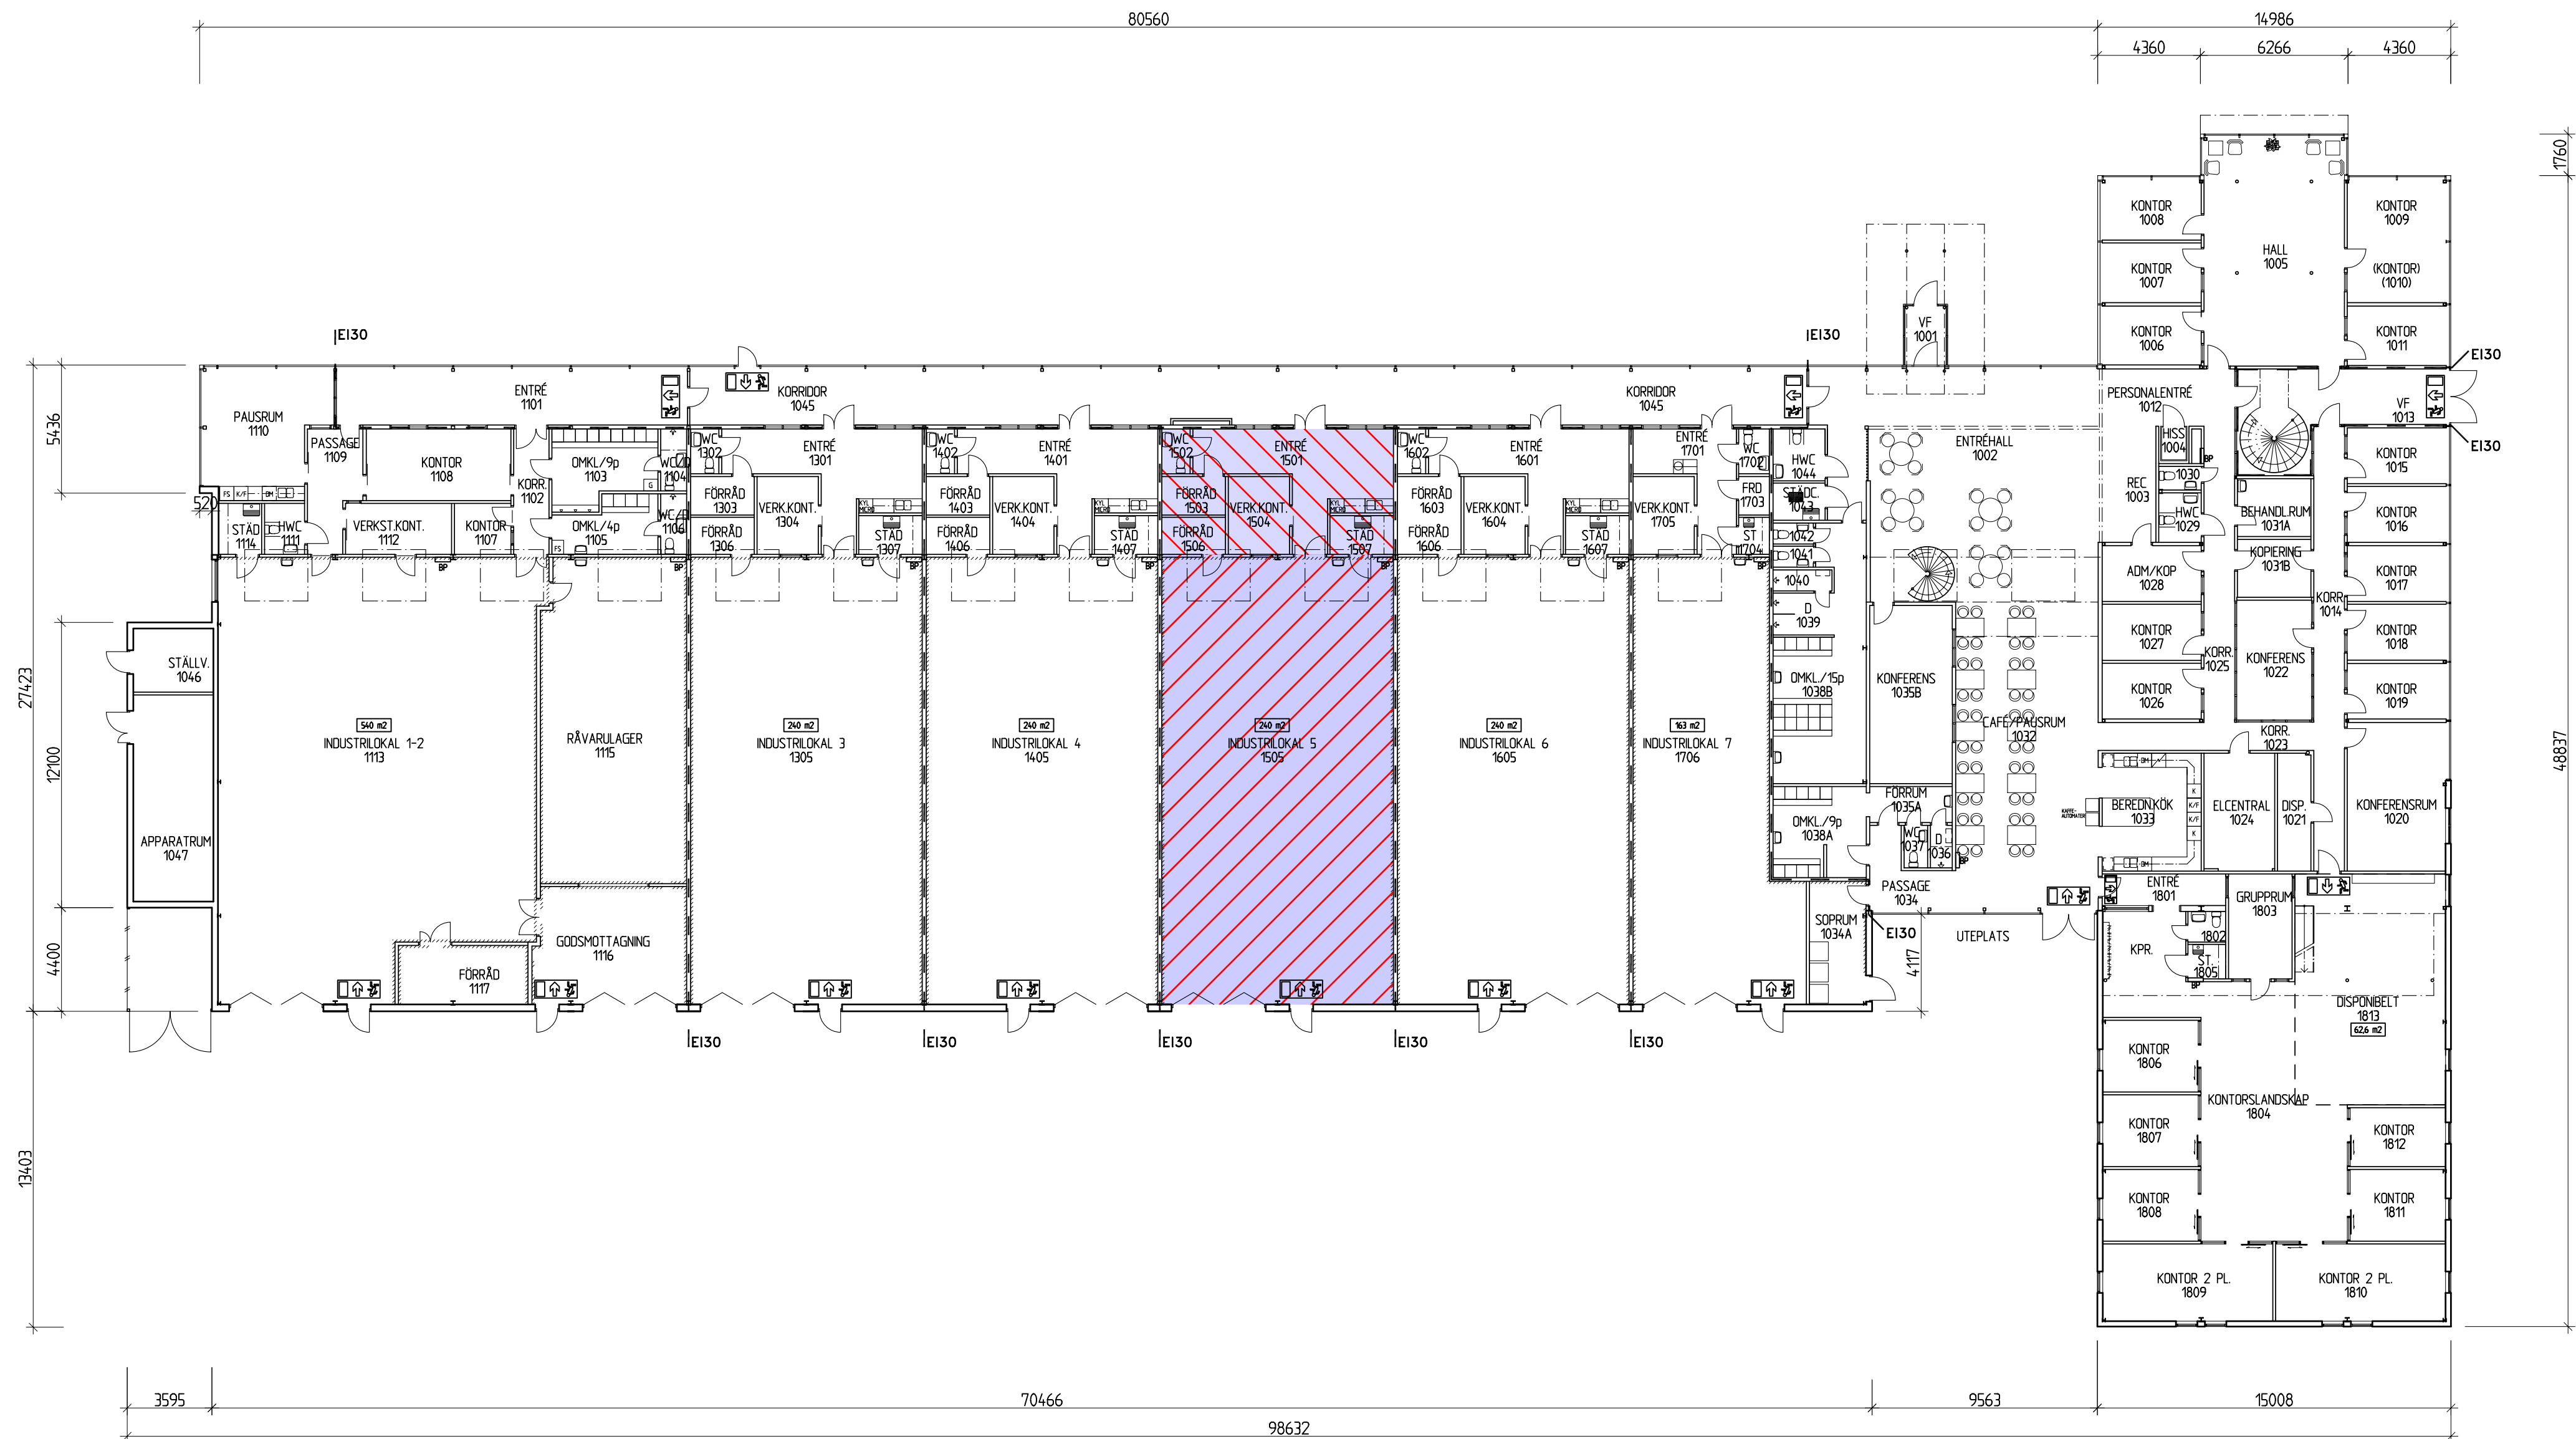

FÖRKLARINGAR

BYGGNADEN UTFÖRES I BRANDKLASS BR2

— = BRANDAVSKILJANDE VÄGG I KLASS EI30

☑ = NÖDUT, EFTERLYSANDE

BP = SKYLT FÖR BRANDPOST, EFTERLYSANDE

2004-12-30

A	OMBYGGNAD JAN 2009	MH	2009-02-16
BET	ANT	ANDRINGEN AVSER	SIGN

RELATIONSHANDLING

POLARIS FASTIGHETS AB			
NYBYGGNAD INDUSTRI- & KONTORSHOTELL			
KV. SÖMMERSKAN 3 HUS B, SKELLEFTEÅ KOMMUN			
✗ A	CONSULTEC A&K AB	TEL 0910-878 00	FAX 0910-878 09
M	WSP SAMHÄLLSBYGGNAD	TEL 0910-70 31 00	FAX 0910-70 34 12
K	WSP BYGGPROJEKTERING	TEL 0910-58 64 00	FAX 0910-58 64 20
V	VVS-KONSULTERNA	TEL 0910-71 55 50	FAX 0910-71 03 90
E	WSP SYSTEMS	TEL 0910-58 64 00	FAX 0910-58 64 20
UPPDRAGSNUMMER 62996 (62130)		RITAD / KONTROLLERAD	
DATUM 2003-01-31		ANSVARIG BENGTT JONSSON	
		PER OLSSON	

BOTTENPLAN

CONSULTEC
SKELLEFTEÅ
WWW.CONSULTEC.SE

SKALA	NUMMER	BET
1:200 (A1)	A00:02	A