
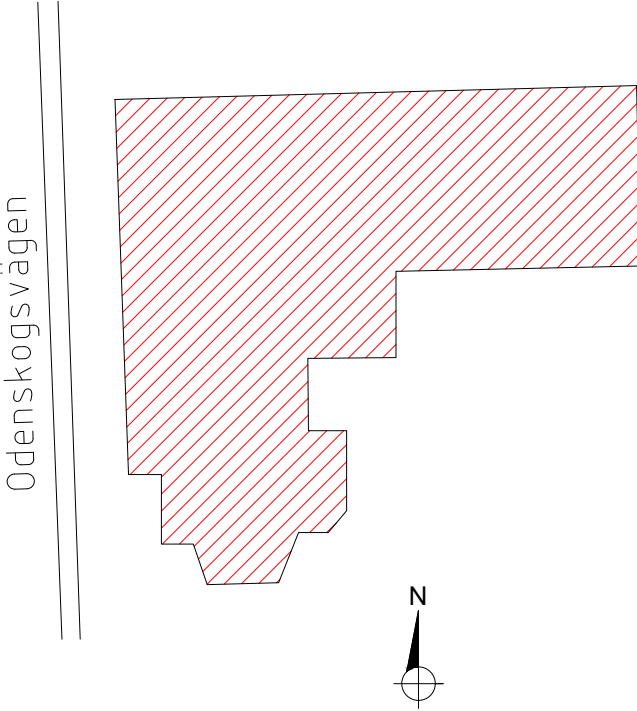


Förklaringar

Befintlig ritning upprättad av Carl Bro AB
daterad 2007-05-30. Tillhandahållen av Diös
Fastigheter AB. Måttavvikelser kan finnas på
detaljer.

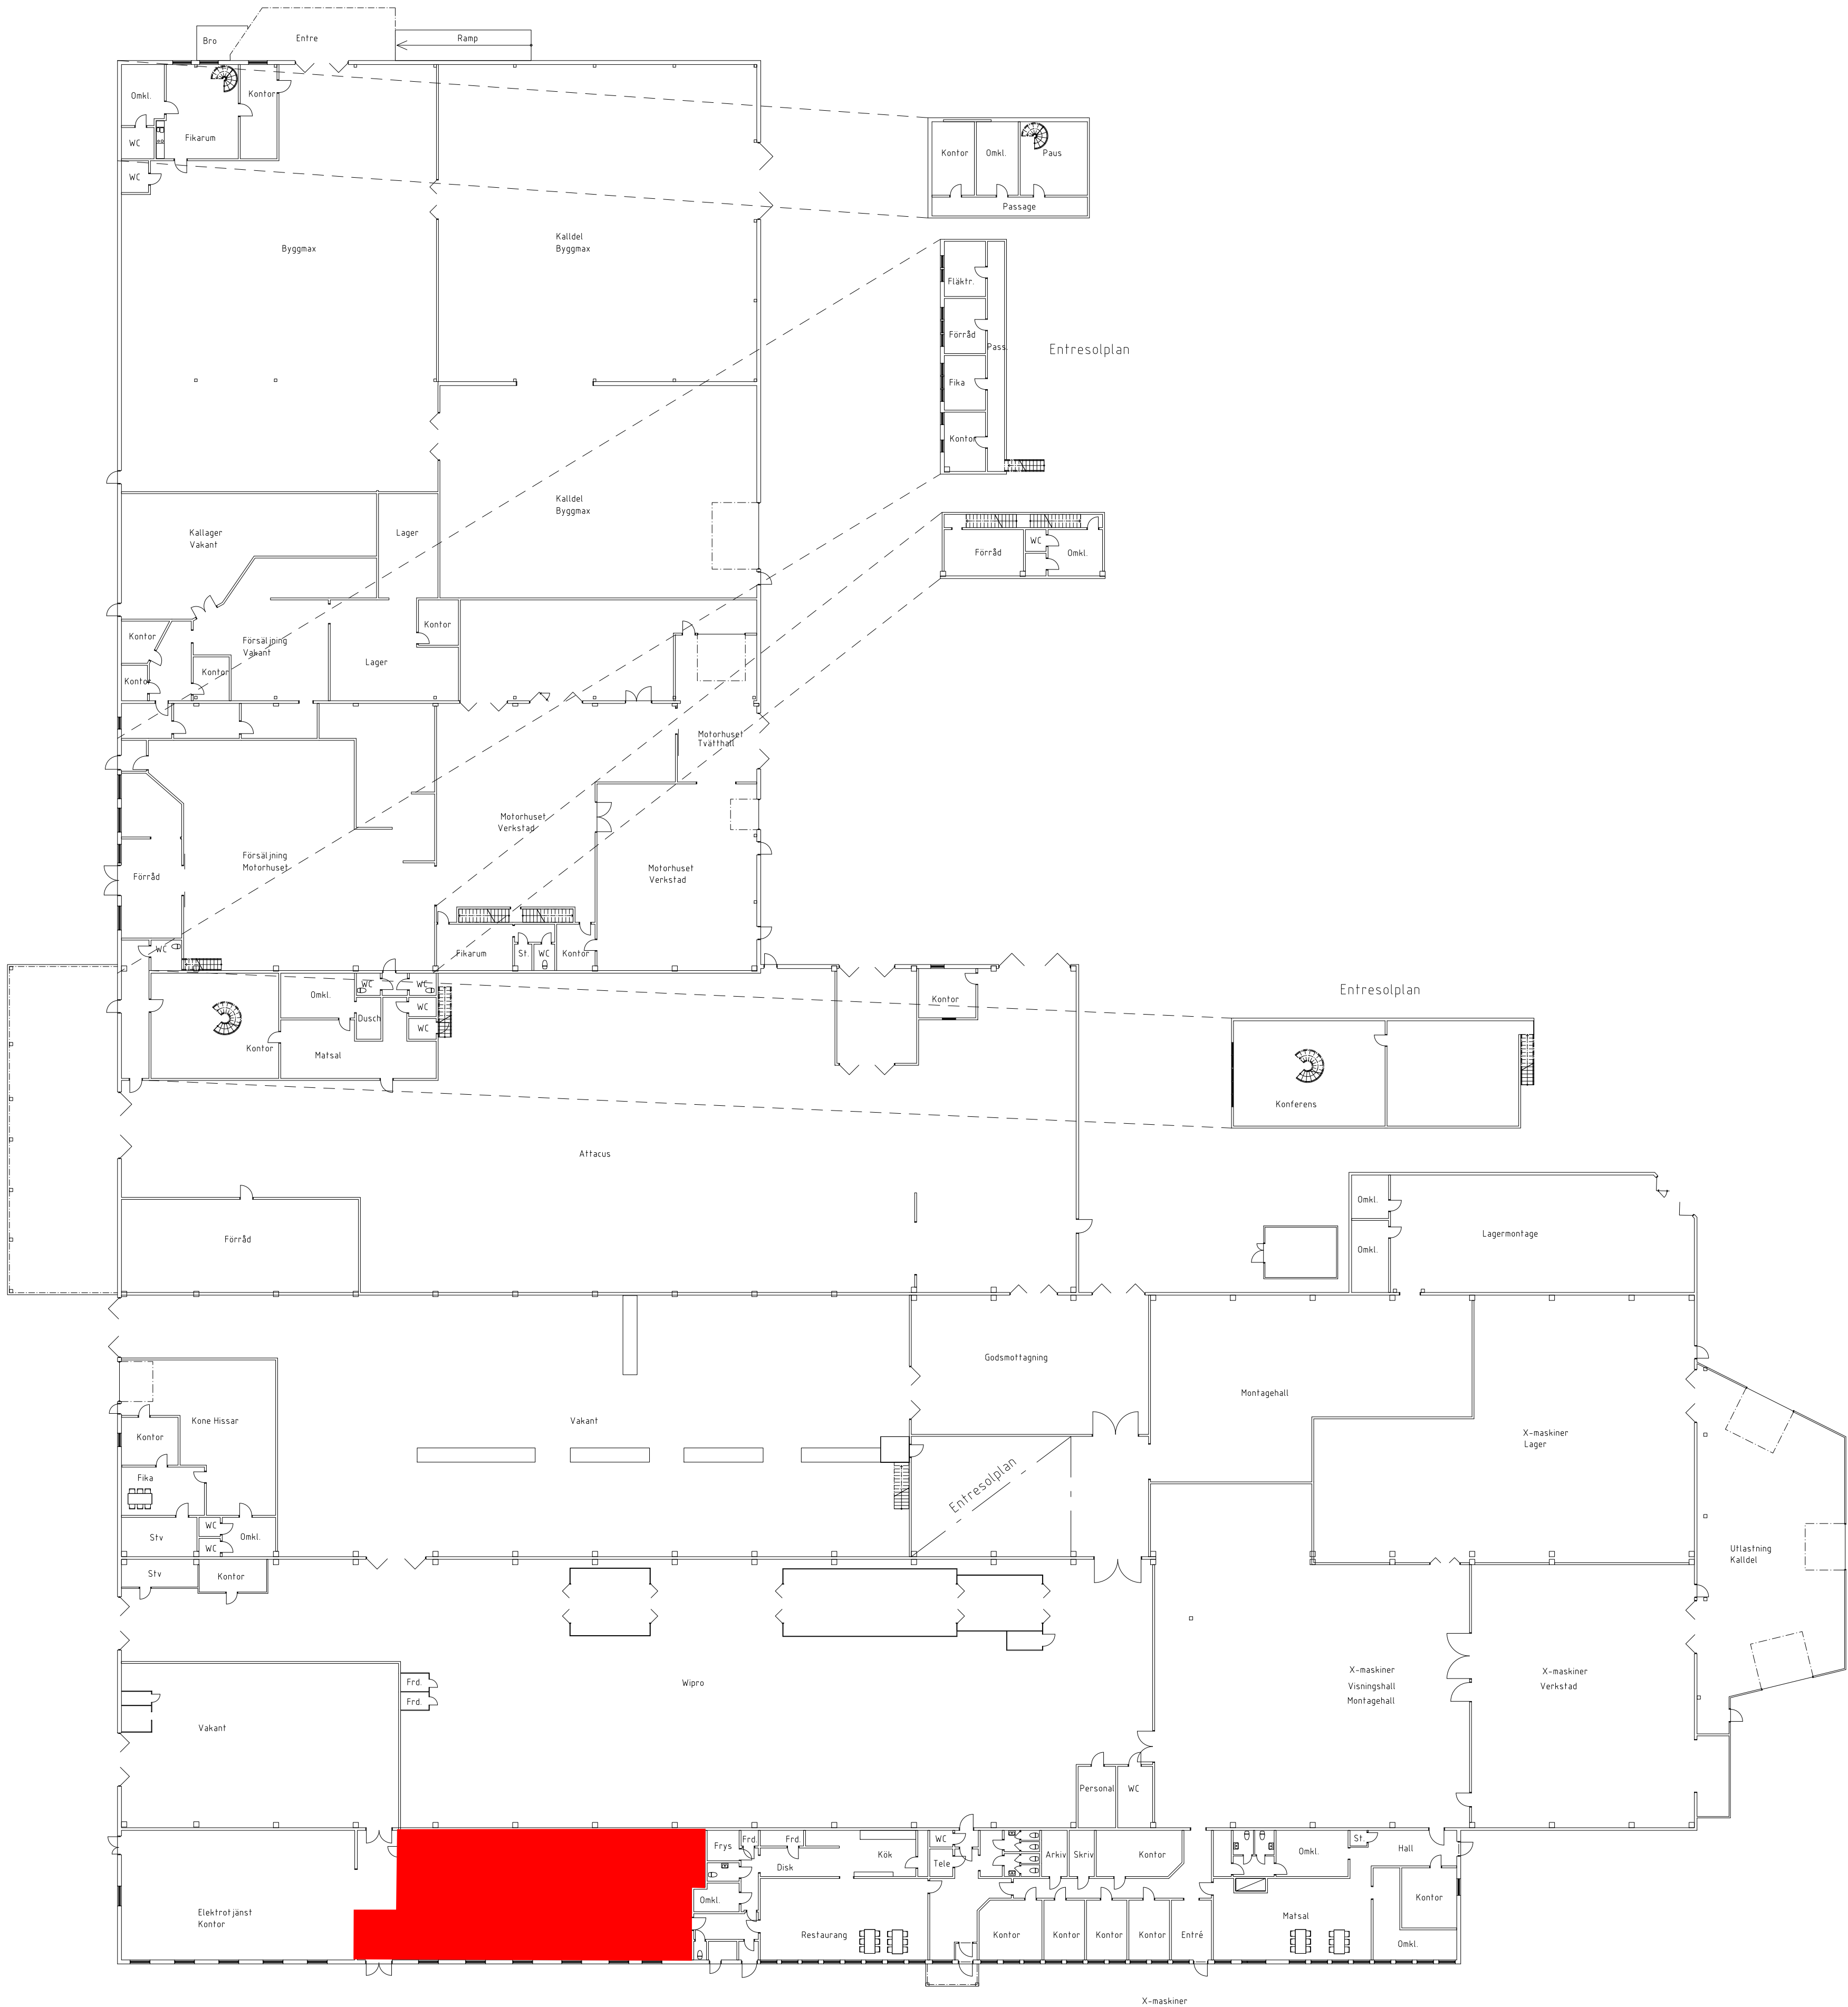

512801-A40-P01

RELATIONSHANDLING

Diös BOX 188
831 22 ÖSTERSUND
0770-33 22 00

5128, KV. HEJAREN 5
ODENSKOGSVÄGEN 35-37, ÖSTERSUND

PROJEKTNUMMER
FIRETECH
FireTech Engineering Emron AB
Avenyn 2, 971 25 Luleå
Tel: 090 - 160 14 40
www.firetech.se

PLAN 1
ENTRÉVÅNING
ÖVERSIKT
PLANRITNING

RITAD AV
C.STAFFAN
DATUM
2018-10-01
ORT
LULEÅ

REVISOR
C.STAFFAN
ARBETSTID
2648.134
SKALA
A1 1:300
A3 1:600
RITINGSNUMMER
512801-A40-10100

PLO 2018-10-01 14:42 512801-A40-10100.DWG CAROLINA STAFFAN