


P:\PDOC08-611-007 Kv Lagret 8 Hyresgästpassning KZakt Kundrelation RelationshandlingA_300_01.dwg, A300_01_2008-03-07 08:20:00_1.1

9

8

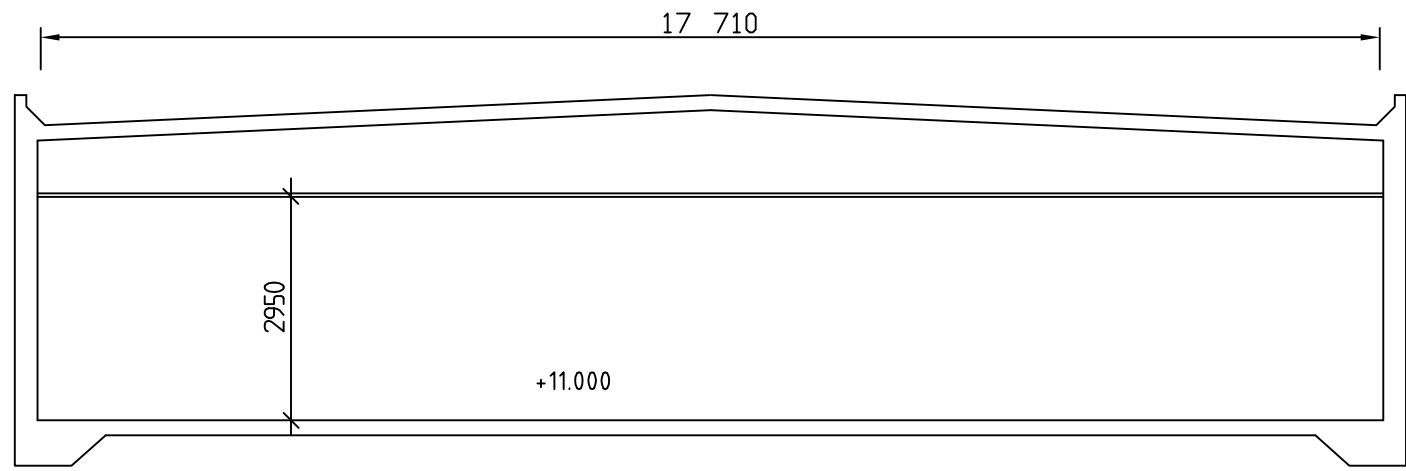

SEKTION 8 - 9 -1:100-

TILLFÄLLIGT
ARBETSOMRÅDE I HUS D
SE AFC. 121


ENTREPRENADGRÄNS

ENTRÉ

1 402 m²

BOTTENPLAN -1:100-

ENTREPRENADGRÄNS

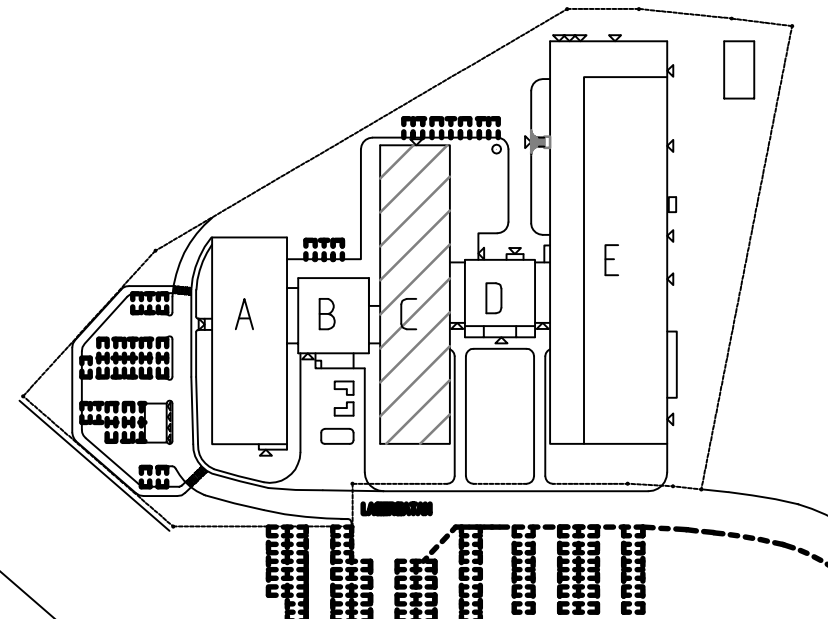

0-FIGUR -1:2000-

UNDERLAG FÖR DESSA DIGITALA MODELLER HAR VARIT
PAPPERSKOPIOR AV ORIGINAL.
FUNKTIONSBEROENDE MÄTT MÅSTE KONTROLLERAS GENOM
MÄTTAGNING PÅ PLATS.

VAB 2005

FÖRKLARINGAR:

- NY ELLER
FLYTAT DÖRR.
- BEF. DÖRR.
- NY VÄGG.
- RIVET/FLYTAT
MATERIEL.
- KÖK
- UNDERSTRUKET RUMSNAMN
INNEBÄR NY FUNKTION.
- NY ALT FLYTTAD
UTRUSTNING/INREDNING
- VÄNDCIRKEL Ø1300
- ARBETSOMRÅDE
- BRANDSEKTIONERING EI 30
MED DÖRRAR I ANGIVEN BRANDKLASS
- VÄGLEDANDE MARKERING I FORM AV
GENOMLYST SKYLTT UTFORMAD ENLIGT
AFS 1997:11
- 1/2 " VATTENBRANDPOST MED 25 M
FORMSTYV SLANG.

VÄGGTYPER

M = IGENSÄTTNING AV ÖPPNING MED MURVERK
S = IGENSÄTTNING AV ÖPPNING MED GIPSSKIVOR
OCH MELLANLIGGANDE MINERALULLSISOLERING

VÄGGTYPER NEDAN ENL. GYPROC
MONTERING ENL. GYPROCS ANVISNINGAR.


V1 = E-E70/XR70 (c450) 202 M0
KANTPROFIL GYPROC AC 70
REGEL GYPROC XR70, c 450 mm
2x125 mm GYPROC GIPSSKIVA (BÅDA SIDOR)
SERVERRUMMET KOMPLETTERAS MED 1 mm STÅLPLÅT
BAKOM UTSIDANS GIPSSKIVOR (INBROTTSKYDD)

V2 = E-E70/70 (c450) 101 M0 VÄGGHÖJD 2100 MM
STOMME PLÅT ALT TRÄREGLAR VÄGGHÖJD 2100 MM
c 450 mm
125 mm GYPROC GIPSSKIVA
(BÅDA SIDOR)

V3 = E-E70/XR70 (c450) 202 M45
KANTPROFIL GYPROC AC 70
REGEL GYPROC XR70, c 450 mm
2x125 mm GYPROC GIPSSKIVA (BÅDA SIDOR)
45 mm MINERALULL
SERVERRUMMET KOMPLETTERAS MED 1 mm STÅLPLÅT
BAKOM UTSIDANS GIPSSKIVOR (INBROTTSKYDD)

V4 = E-E45/45 100 M0
KANTPROFIL GYPROC AC 45
REGEL GYPROC R 45
125 mm GYPROC GIPSSKIVA

V5 = E-E-TE95/95 (c450) 200 M0
KANTPROFIL TRÄ 45x95
REGEL TRÄ 45x95, c 450 mm
2x125 mm GYPROC GIPSSKIVA MOT EXP-TEKNIKER
UTSIDAN BEKLÄDS ENL. BYGGESKRIVNING

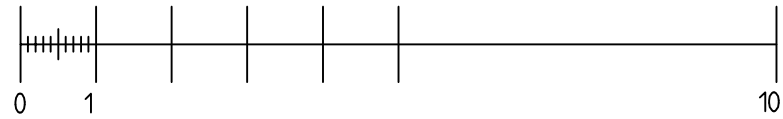

VAB VAB Arkitektbyrå
www.vab.se

BET	ANT	ÄNDRINGEN AVSER	SIGN	DATUM
RELATIONSHANDLING				
FASTIGHETS AB POLARIS				
KV LAGRET 8, Skellefteå				
HYRESGÄSTANPASSNING				
☒ A VAB		tel 0910-703100 fax 0910-703104		
UPPDRAG NR 06-811-007		RITAD bm	KONSTR	HANDLÄGGARE ARK SÄMSEA KENT ERIKSSON
DATUM 2008-03-05		ANSVARIG ARK: SAR, MSA KENT ERIKSSON		
BOTTENPLAN				
SEKTION 8 - 9				
SKALA 1:100/A1		NUMMER A 300:01		I BET