


REF	ANFÖRARE	DATUM	Typ
	RELATIONSHANDLING		
	VÄVSKEDEN 5		
	NP3 CAP konstrukt		
A	CAP KONSTR	RETO AV	HANDLAGARE
#Pn	JE	RETO AV	JÖCKE ELIASSON
DATUM	2020-04-27	ANFÖRARE	ADDE ANDERSSON / NP3
	UPPMÄTNINGSRITNING		
	Plan 1		
SKALA	1:100	SESKALA	A-40.1-101
		REF	

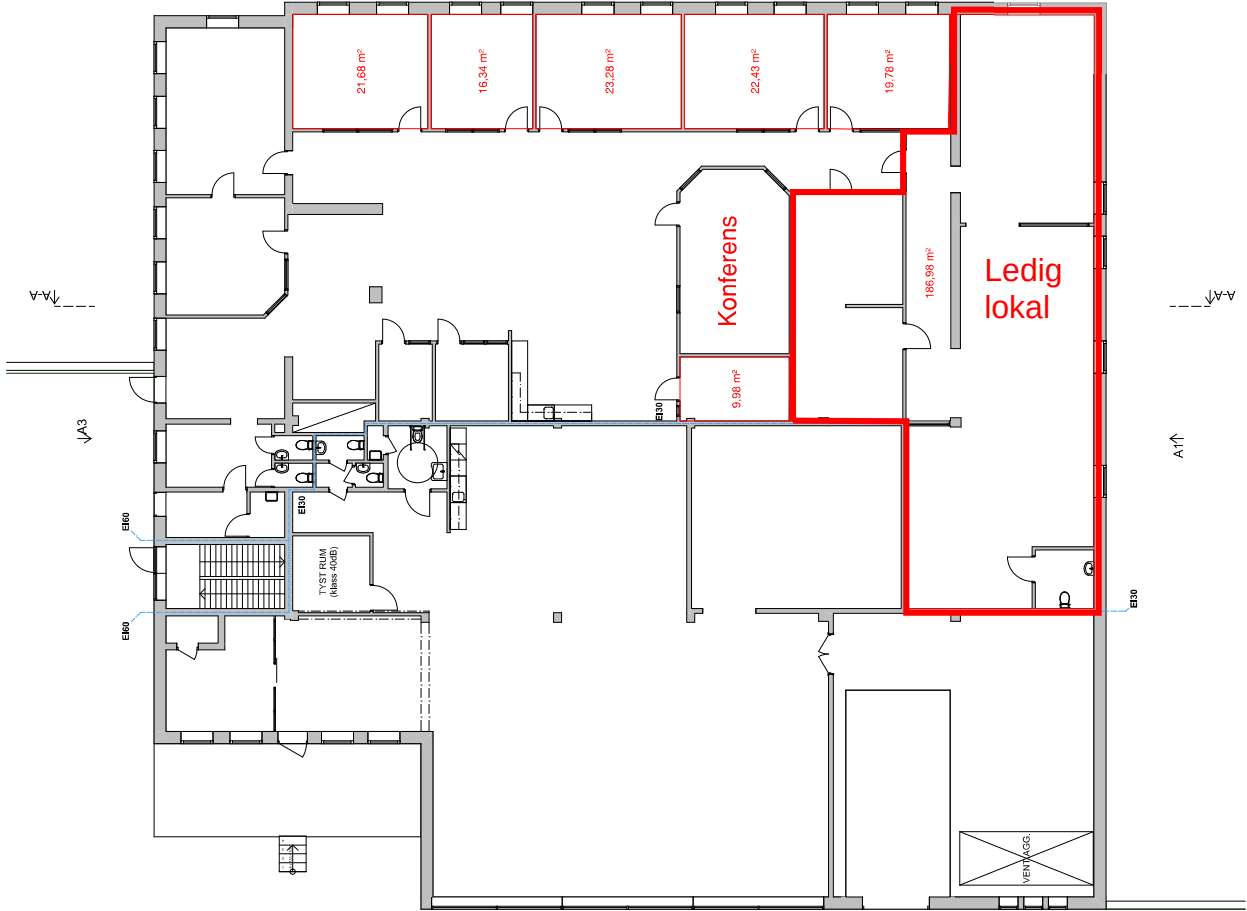