


agnasARK AB-2000\_12457-FÖRETAG\_BESTÄLLANSE-NP3 FASTIGHETER-VolumenProjekt2000\_NP3 Fastigheter AB-12457\_omläggning designatör Utmaning2 Utmaning2 Modellerat Nodding&P 20220822-A1.102-HUS A - DEL 2-2022-08-22-15:00



PLAN 1 (bottenplan)  
A1 - 1:100

SKALA 1:100 (A1)

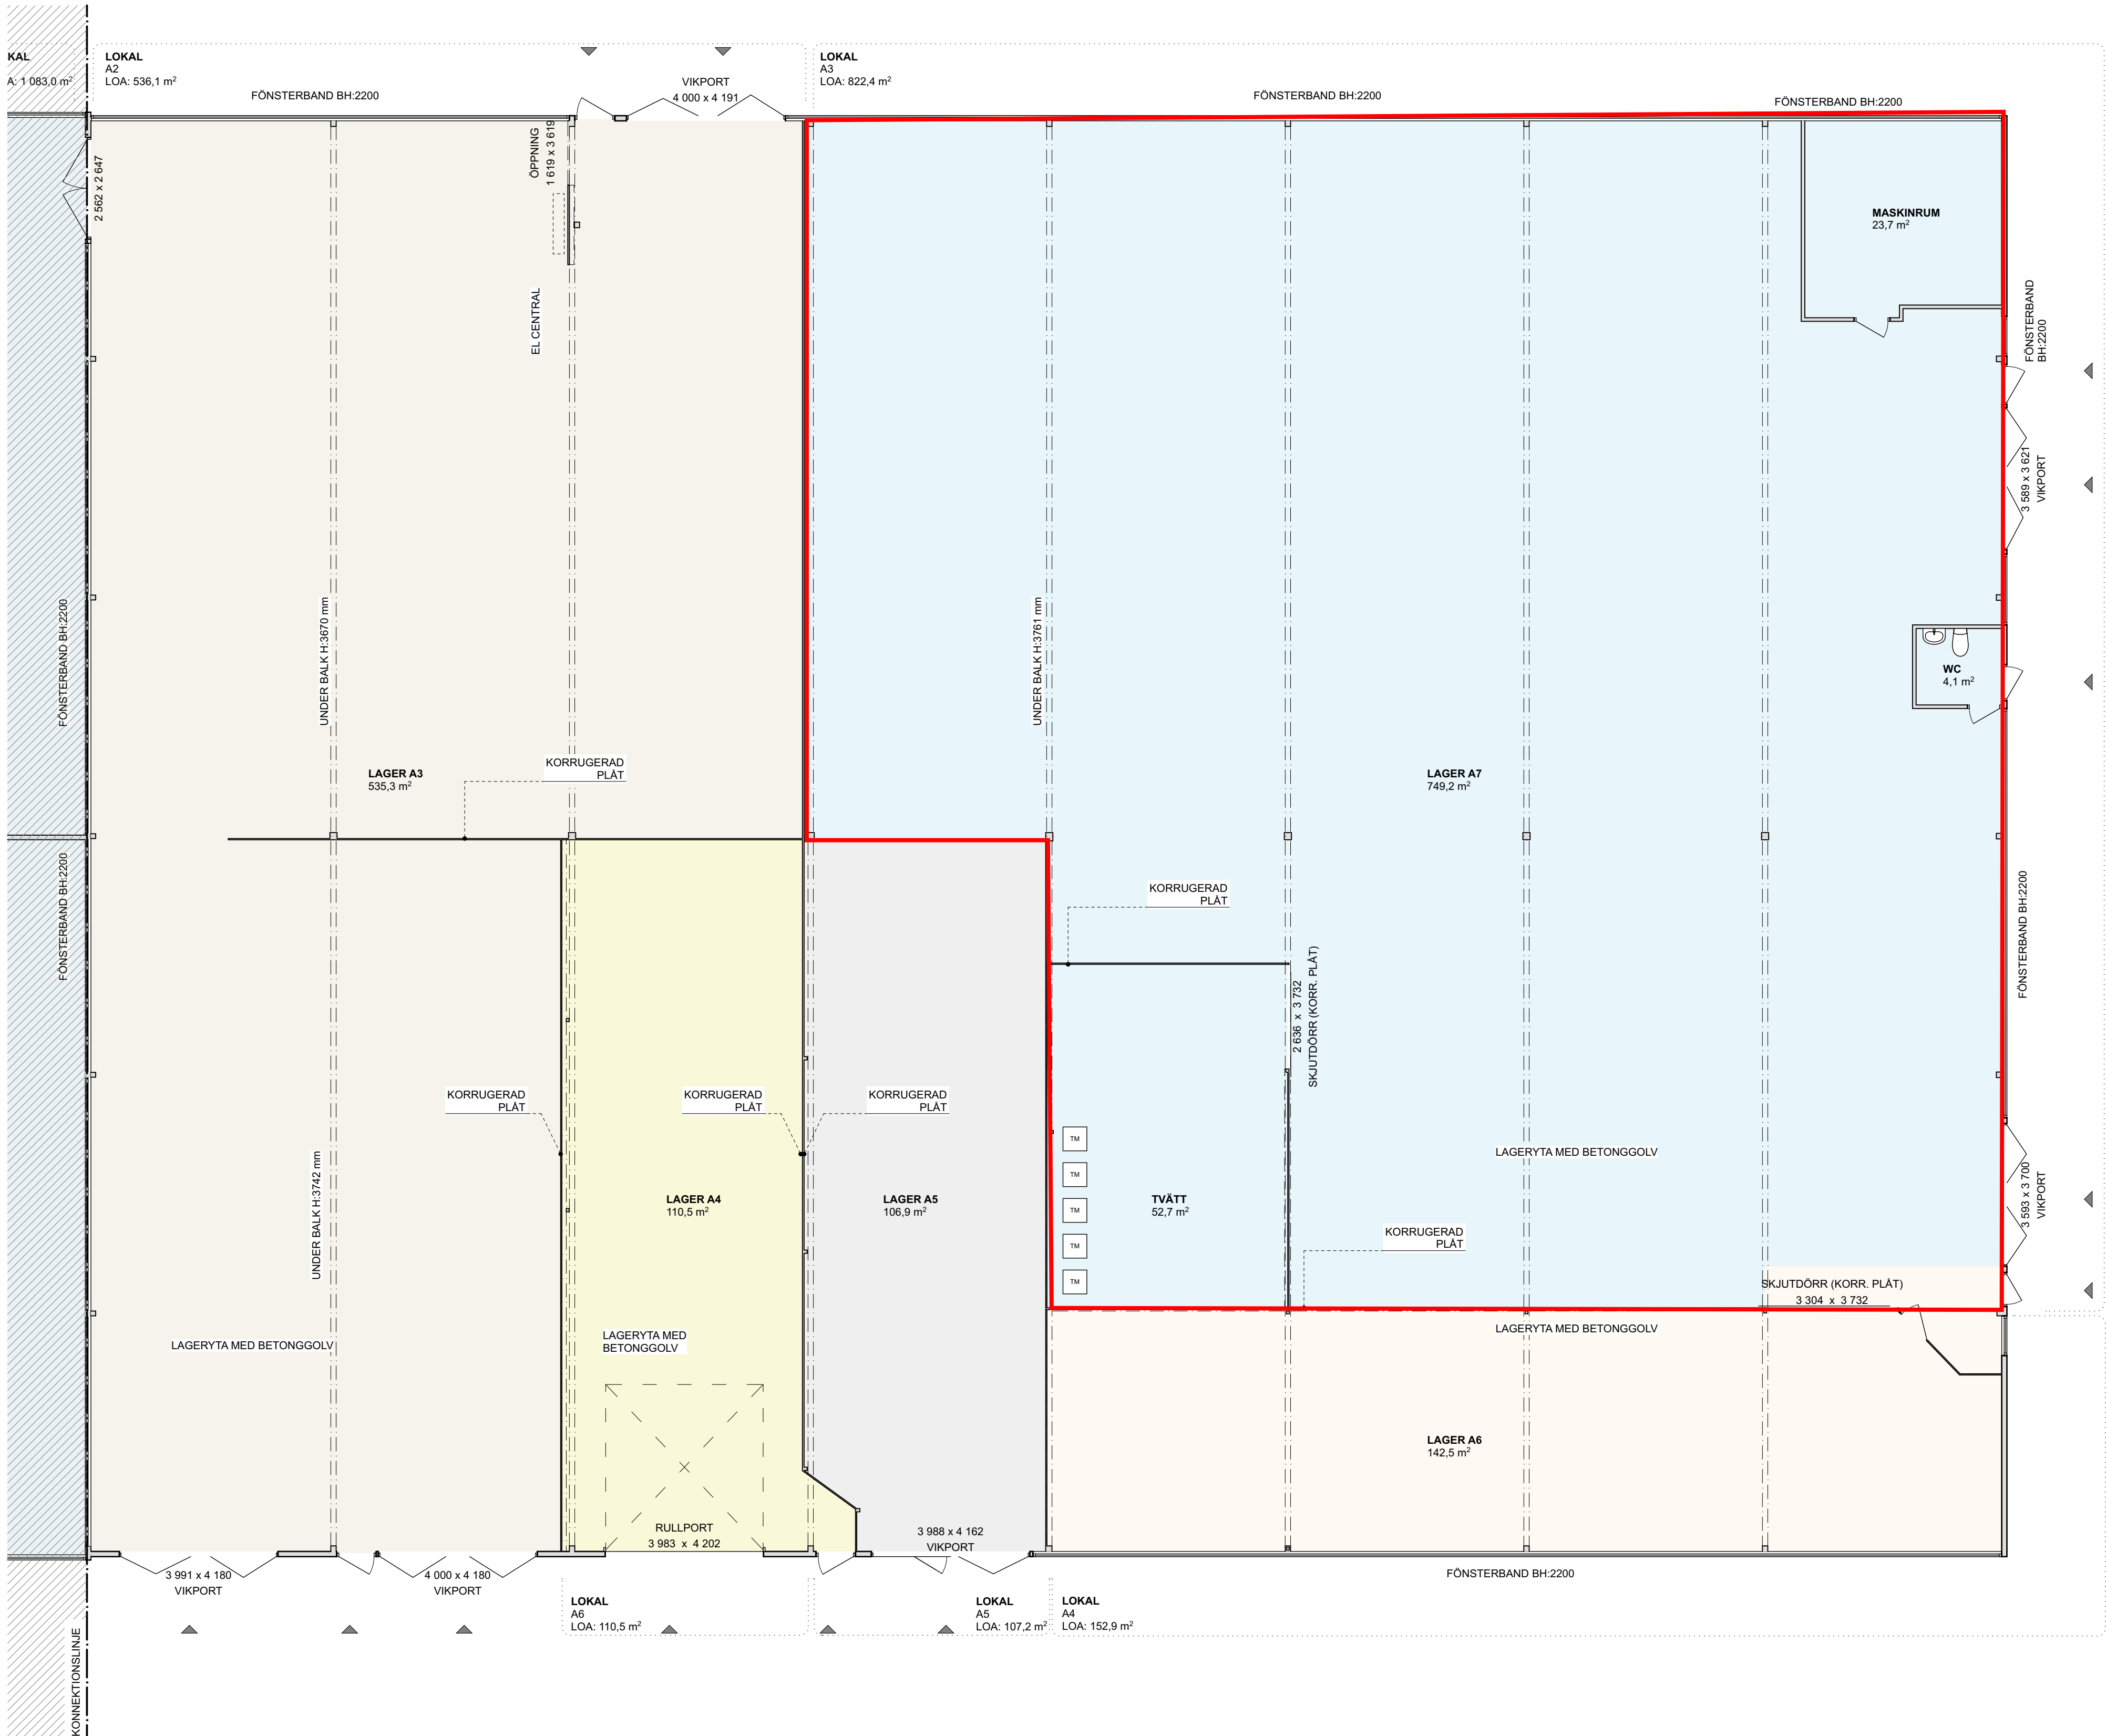

## FÖRESKRIFTER

Mått anges i millimeter.  
Plushöjder anges i meter och redovisar färdigt golv.


## FÖRKLARINGAR

### VÄGGAR

Befintlig vägg / dörr

### FÖRKORTNINGAR

K Kyl  
K/F Kyl och frys  
TP Tvättpelare  
ELC. Elcentral enligt EL-handling  
OMKL Omklädningsrum  
FRD Förråd

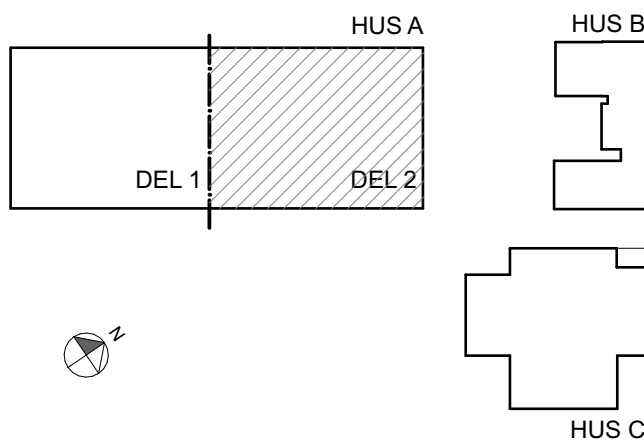

2022-08-22

| BET | ANT | ÄNDRING AVSER | DATUM | SIGN |
|-----|-----|---------------|-------|------|
|-----|-----|---------------|-------|------|

## RELATIONSHANDLING

## NP3 FASTIGHETER

agnasARK

www.agnasark.se • +46(0)247-792060

| UPPRAG NR  | RITAD AV          | HANDLÄGGARE |
|------------|-------------------|-------------|
| 2000_12457 | KK, VB            | NA          |
| DATUM      | ANSVARIG          |             |
|            | NICKLAS ANDERSSON |             |

## MOSSVÄGEN 1 RELATIONSHANDLING

HUS A - DEL 2

| SKALA                        | NUMMER | BET |
|------------------------------|--------|-----|
| A1 - 1:100<br>A3 - HALVSKALA | A1-102 |     |