



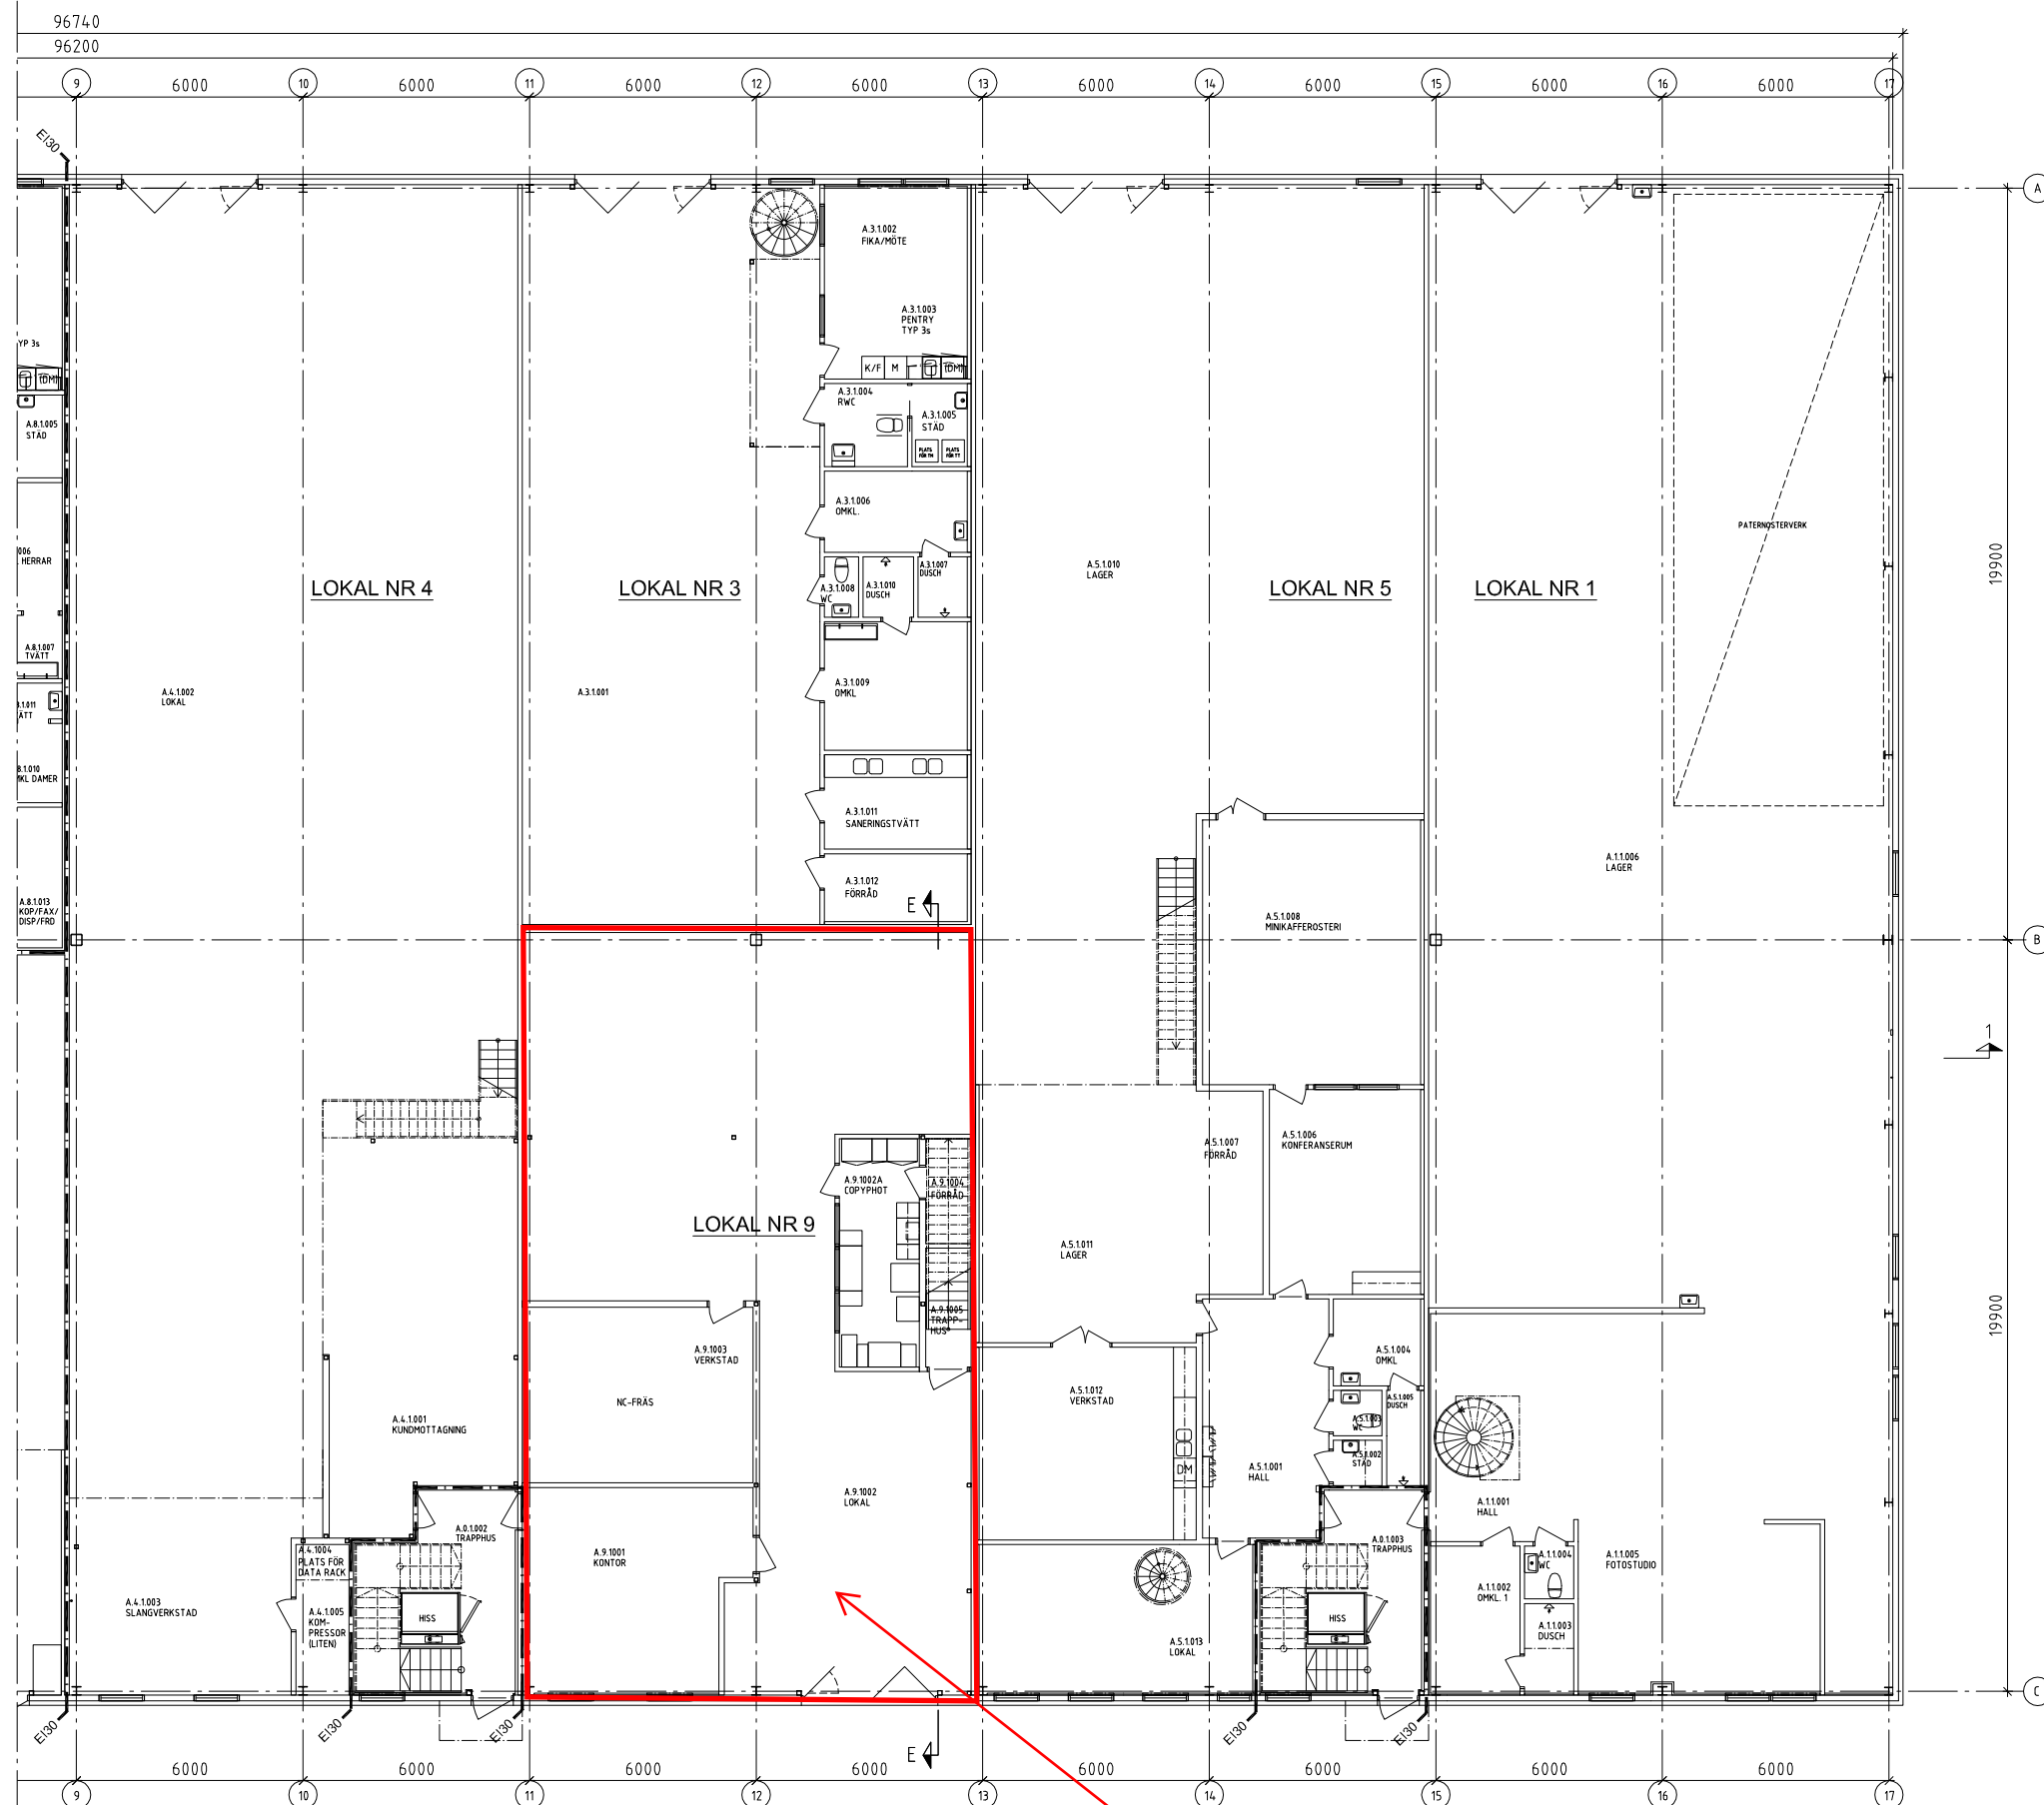

HUS A, DEL 2, VÅNING 1 (ENTRÉPLAN)

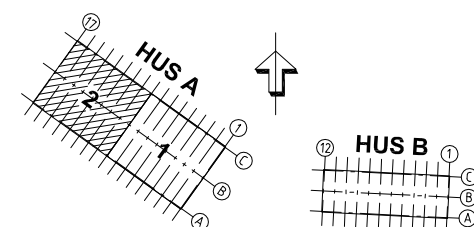

A		OMBYGGAD LOKAL 1 & 8	FO	2011-12-
BET	ANT	ÄNDRINGEN AVSER	SIGN	DATUM
RELATIONSHANDLING				
FASTIGHETS AB HUSHAGEN KROKEN 3 BORLÄNGE				
			Engeströmsvägen 34 791 60 RÄLLINGE 023-70 53 00 sk@mondo.se	
UPPDRAG NR 11-076A		RITAD AV BL	HANDLAGGARE LE	
DATUM 2009-08-18		ANSVARIG LE		
NYBYGGNAD AV INDUSTRIHUS HUS A, DEL 2, VÅNING 1 (ENTRÉPLAN)				
SKALA 1:200 1:100	FORMAT A3 A1	NUMMER A-40.0-A201		BET A