



SKALA 1:100

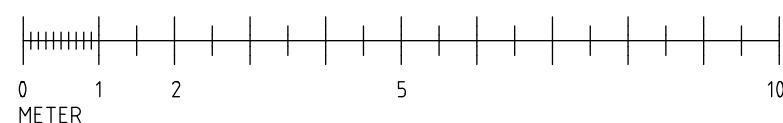

TOTAL AREA:	1694,02 m ²
KONTORSDEL INKL UC:	312,42 m ²
VARM VERKSTADSDEL:	1355,7 m ²
KALLLAGER:	234,94 m ²
ENTRÉSOL:	25,9 m ²

1	REV	ANDRAD PLANLÖSNING - PLAN 1	31-01-2024	D S
BET	ANT	ÄNDRING AVSER	DATUM	SIGN
RELATIONSHANDLING				
- VIVSTAMON 1:27 - KABELVAGEN 5 - TIMRÄ				
UPPMÄTNING - RITNING				
				
UPPDRAKSNUMMER		RITAD AV DENNIS SANDLEBACK	HANDLAGGARE DENNIS SANDLEBACK	
DATUM 31-01-2024		ANSVARIG		
PLANRITNINGAR FASADRITNINGAR				
PLAN 1 - 0 TR				
PLAN 2 - 1 TR				
SKALA	1:100 1:200	(A1) (A3)	RITTNINGSNUMMER A-40-0-1	BET A

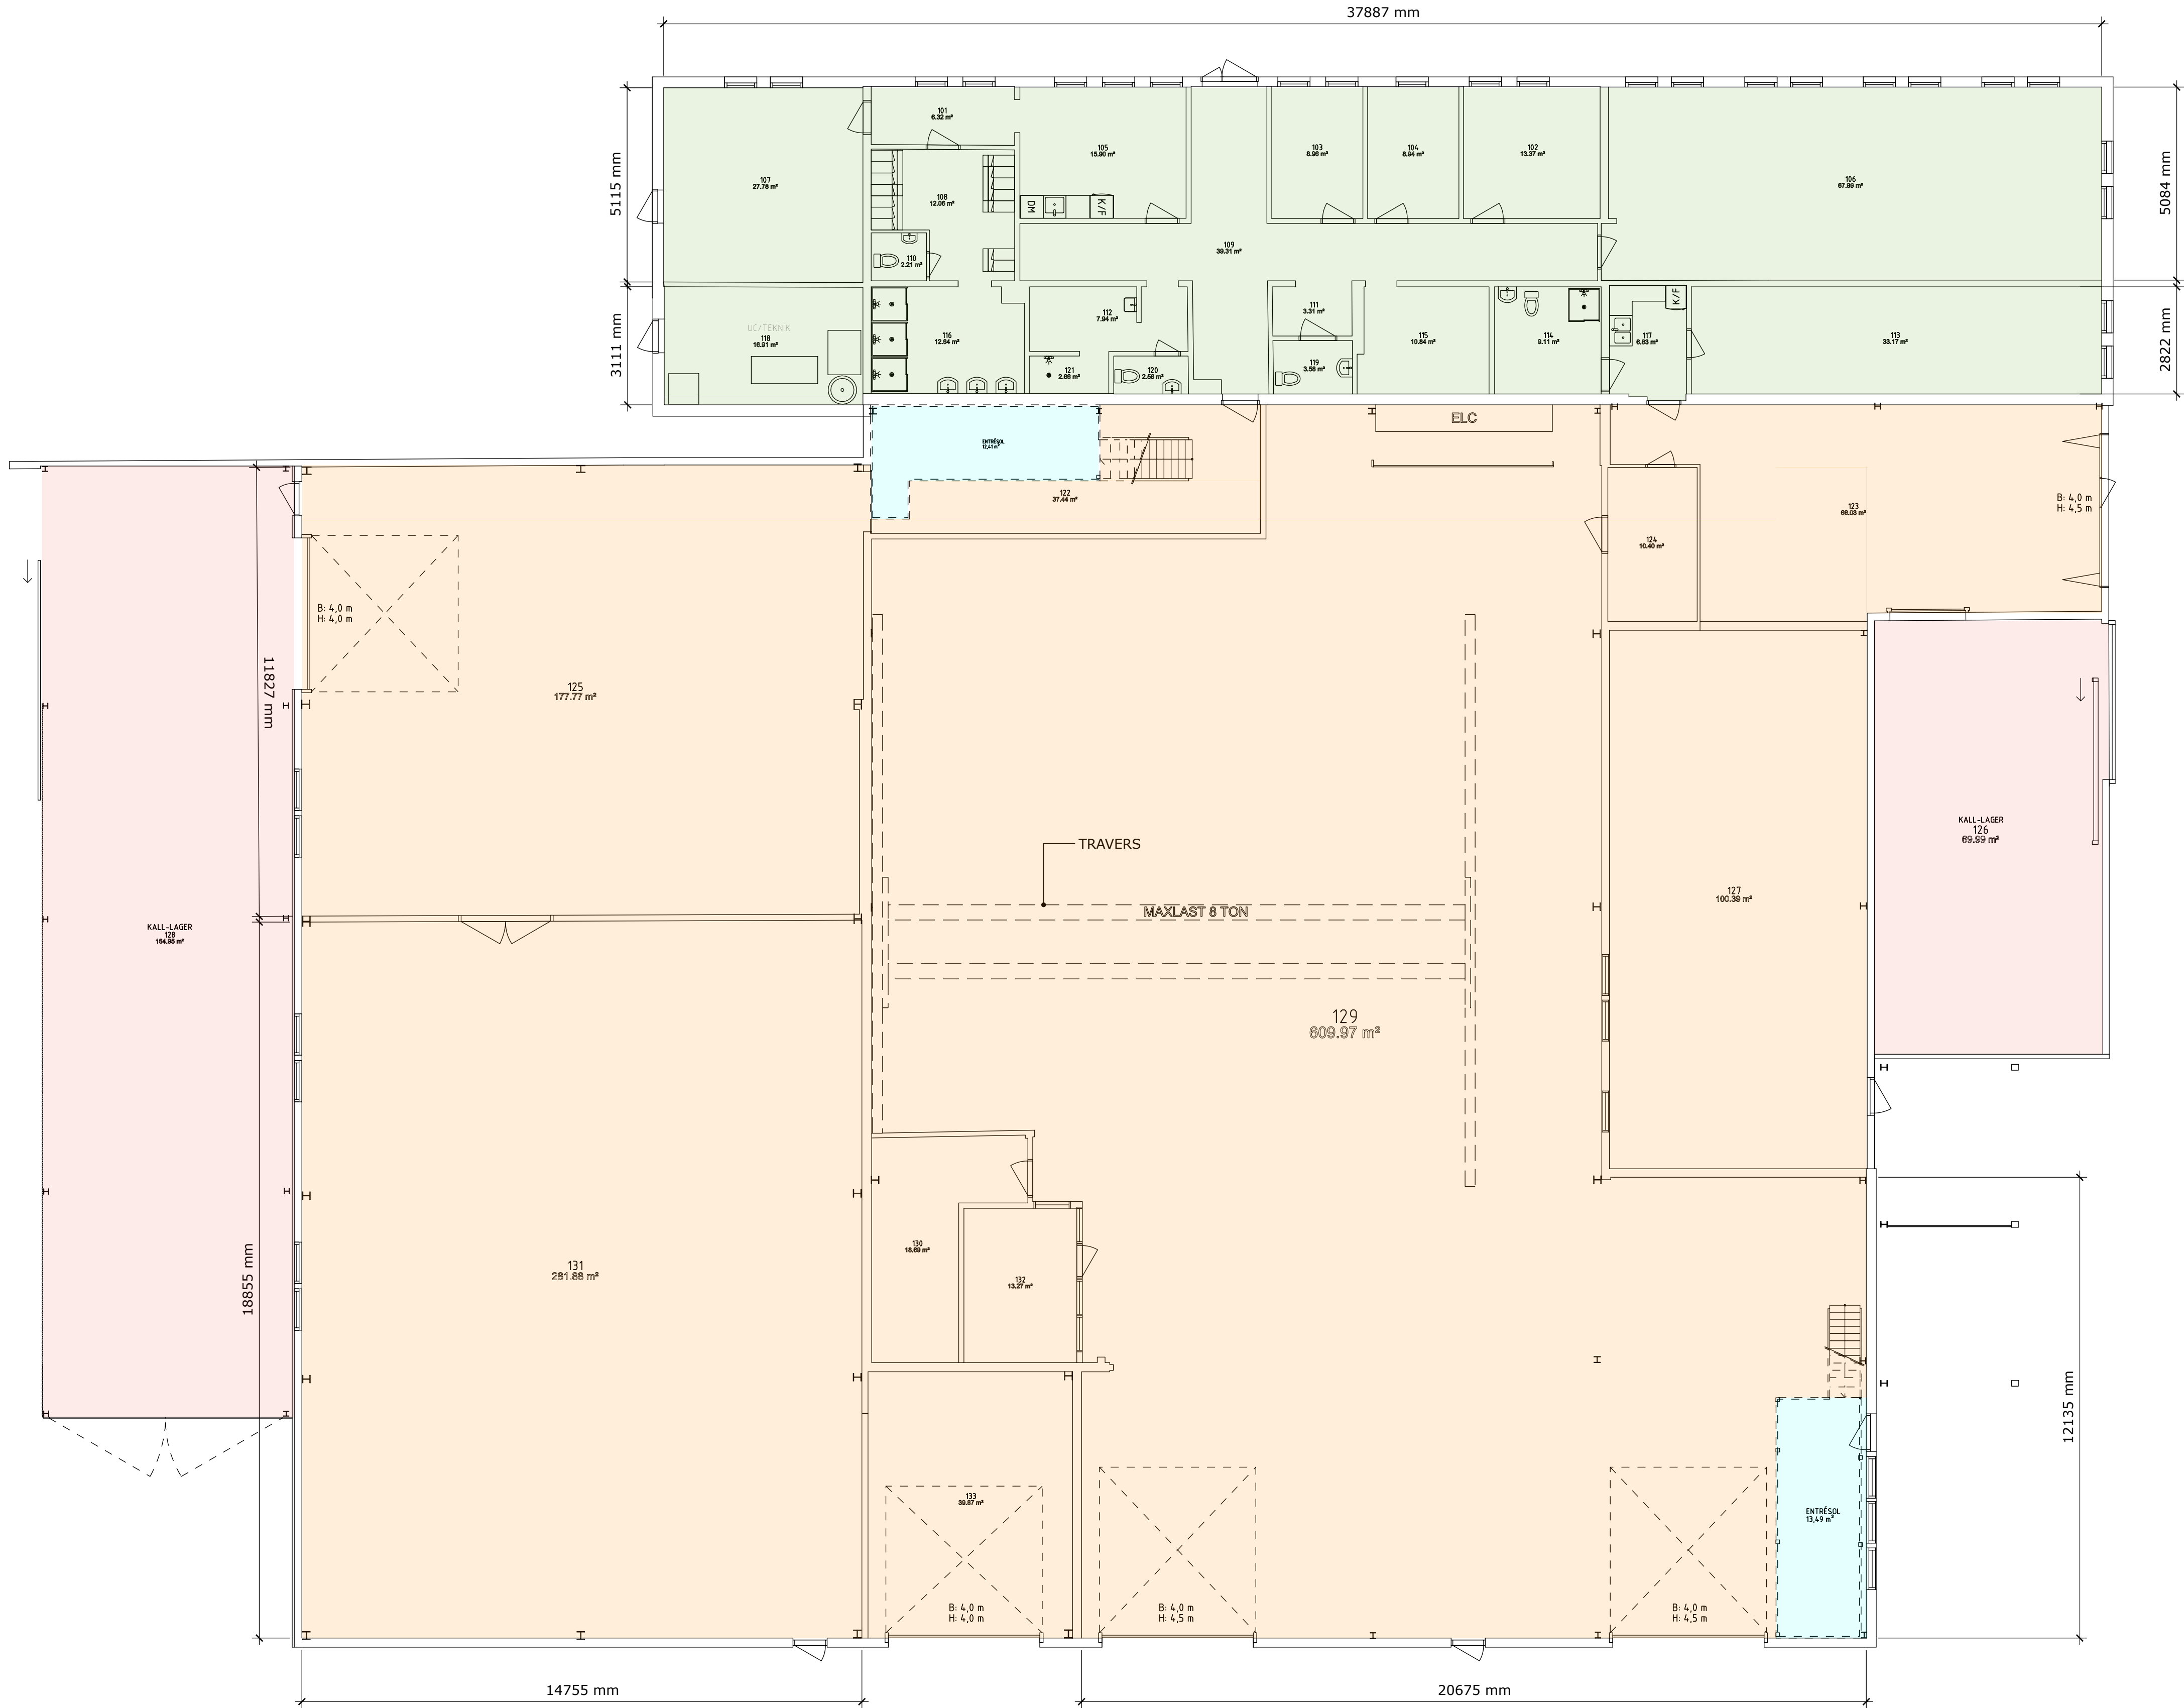

TOTAL AREA:	1694,02 m ²
KONTORSDEL INKL UC:	312,42 m ²
VARM VERKSTADSDEL:	1355,7 m ²
KALLLAGER:	234,94 m ²
ENTRÉSOL:	25,9 m ²

1	REV	ANDRAD PLANLÖSNING - PLAN 1	31-01-2024	D.S.
BET	ANT	ÄNDRING AVSER	DATUM	SIGN
RELATIONSHANDLING				
- VIVSTAMON 1:27 - KABELVAGEN 5 - TIMRÅ				
UPPMÄTNING - RITNING				
				
UPPDRAGSNUMMER		RITAD AV	HANDLAGGARE	
DATUM 31-01-2024		DENNIS SENDLEBACH	DENNIS SENDLEBACH	
ANSÄRIG				
PLANRITNINGAR				
FASADRITNINGAR				
PLAN 1 - 0 TR				
PLAN 2 - 1 TR				
SKALA	1:100	(A1)	RITNINGNUMMER	BET
	1:200	(A3)	A-4-0-0-1	A