
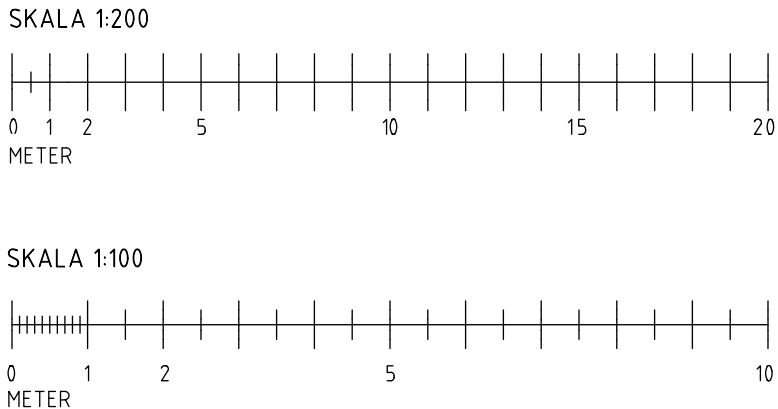


PLAN 1
SKALA: 1:100 - A1
1:200 - A3

GRÖN YTA: 528,02 m²
ROSA YTA: 44,69 m²

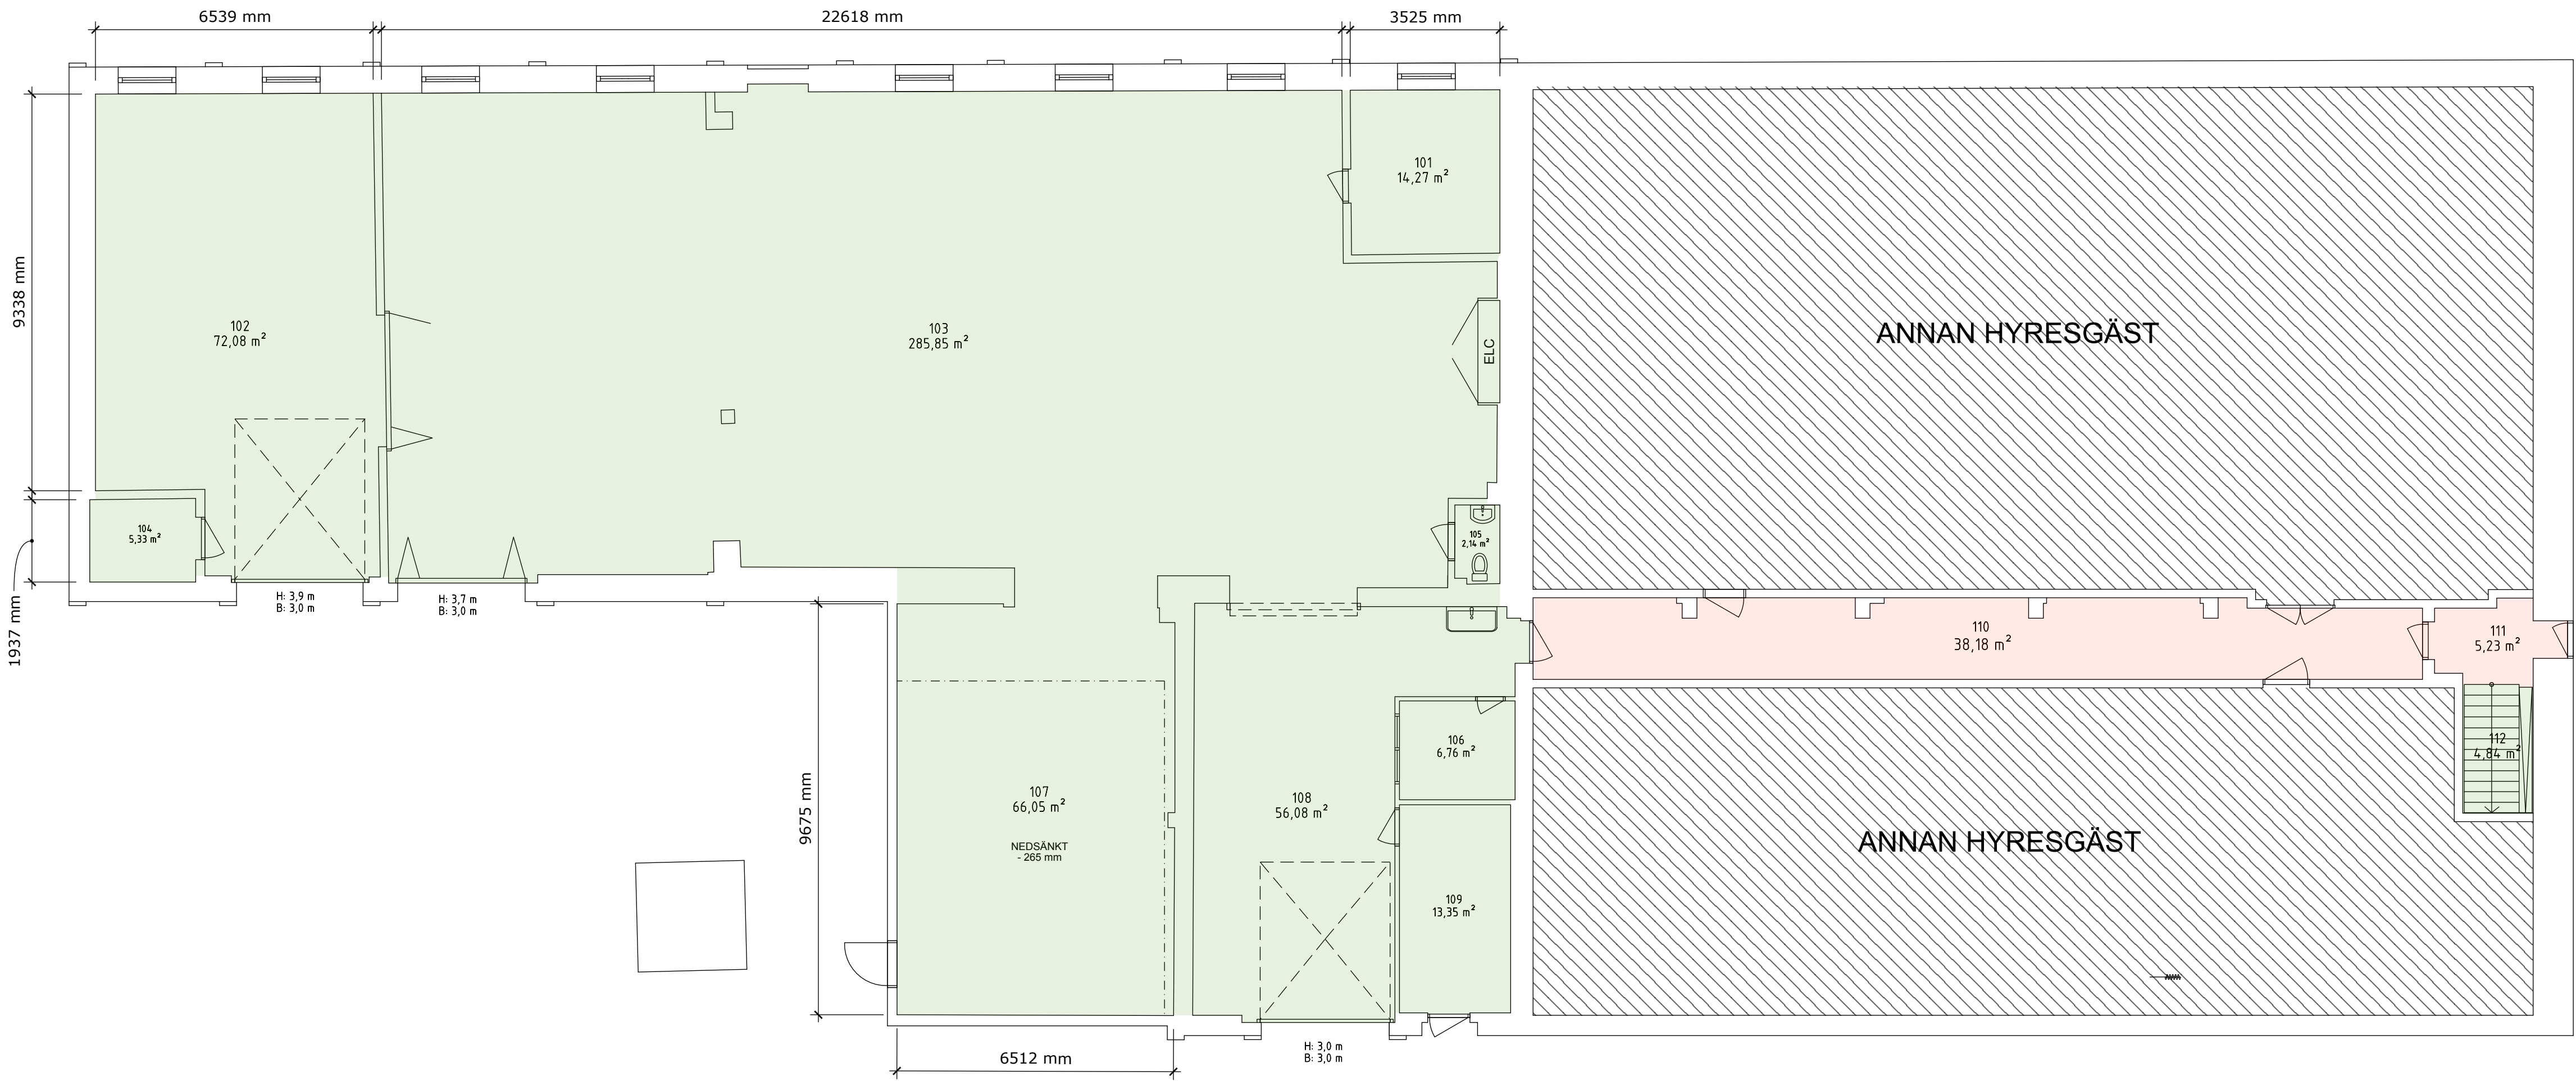

BET	ANT	ÄNDRING AVSER	DATUM	SIGN
RELATIONSHANDLING				
- HUGGSTA 1:160 - BY 50 - JOHANNEDALSVÄGEN 65 A - 863 36 SUNDSBRUK				
BYGGNAD 50				
 byggbiten i norrländ  NP3 Fastigheter				
UPPDRAGSNUMMER		RITAD AV		HANDLAGGARE
DATUM		DENNIS SENDEBLACH		DENNIS SENDEBLACH
19-03-2024		ANSVARIG		
PLANRITNINGAR				
PLAN 1 - 0 TR				
SKALA	1:100	(A1)	RITNINGNUMMER	BET
	1:200	(A3)	A-40-0-0100	A