


PLAN 2
SKALA: 1:50 - A1
1:100 - A3




YTA PLAN 2
TOT: 133,27 m²

SKALA 1:100

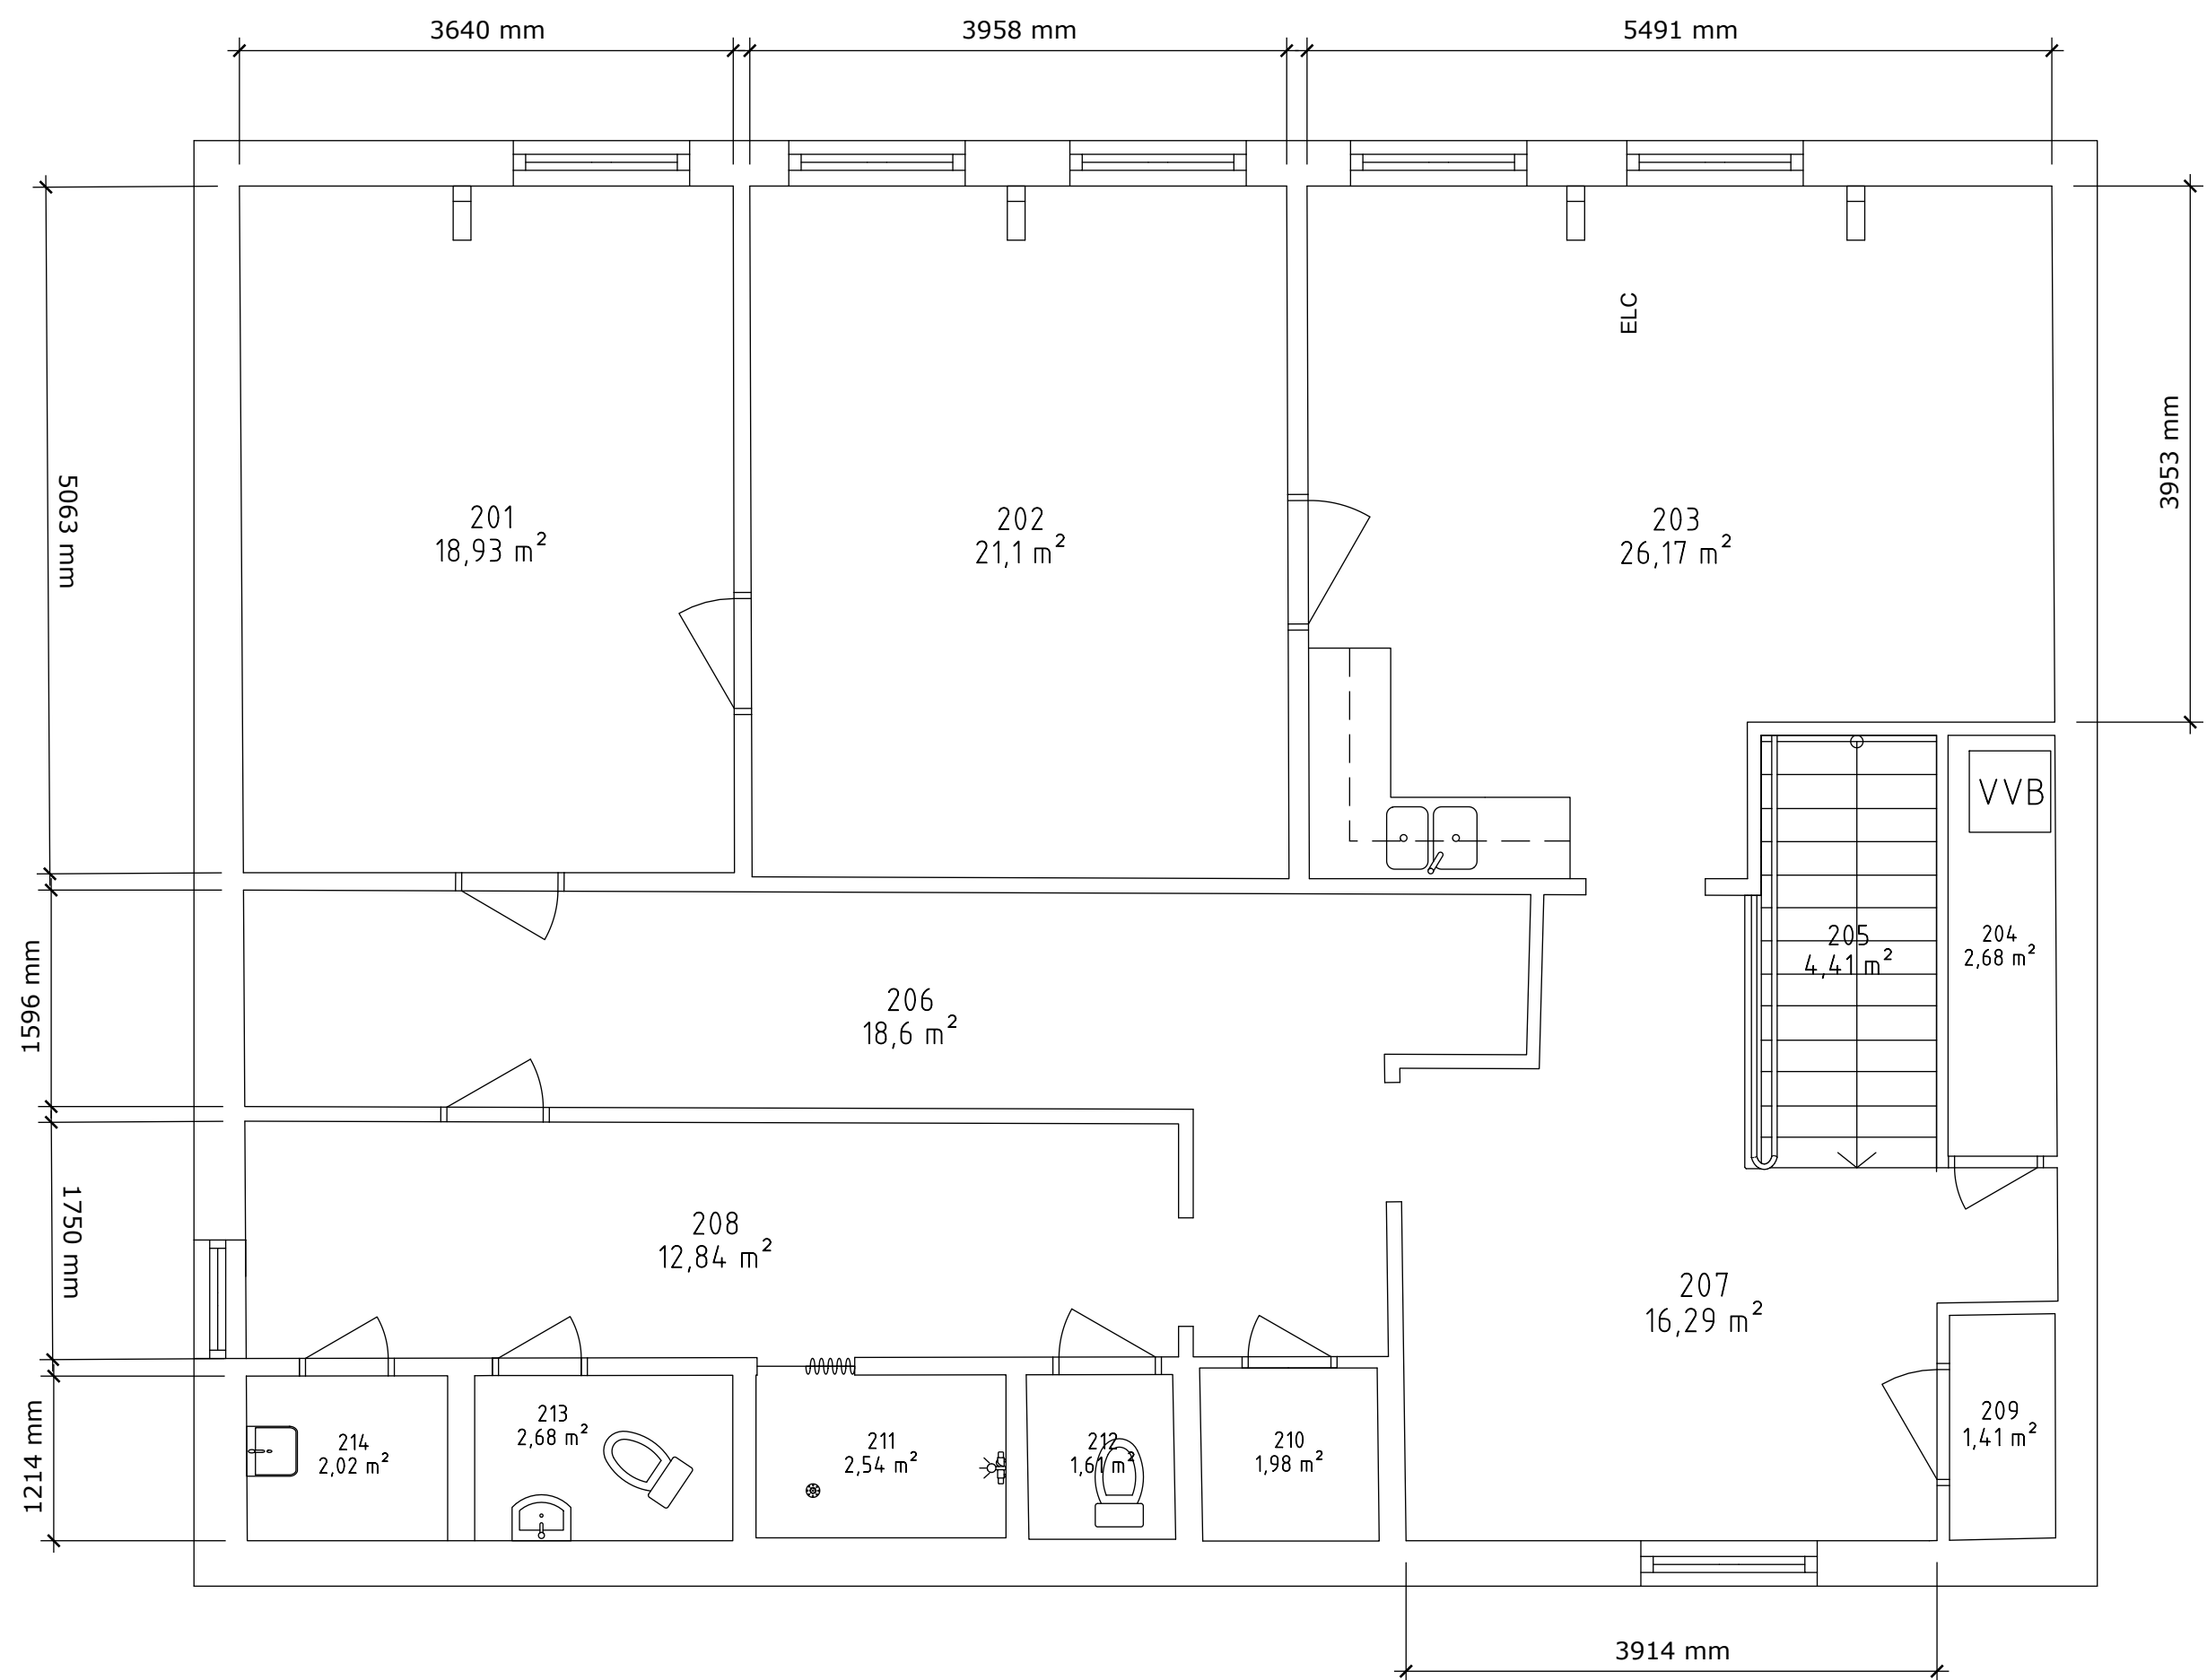

SKALA 1:50

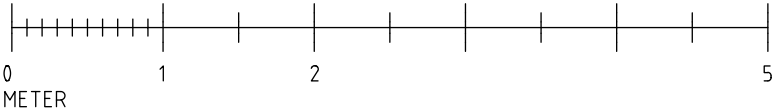

BET	ANT	ÄNDRING AVSER	DATUM	SIGN
RELATIONSHANDLING				
- HUGGSTA 1:160 - BY 50 - JOHANNEDALSVAGEN 65 A - 863 36 SUNDSBRUK				
BYGGNAD 50				
 				
UPPDRAGSNUMMER		RITAD AV		HANDLAGGARE
DATUM 19-03-2024		DENNIS SENDLEBACH		DENNIS SENDLEBACH
PLANRITNINGAR				
PLAN 2 - 1 TR.				
SKALA		RITNINGNUMMER		BET
1:50 (A1)		A-40-0-0200		A
1:100 (A3)				