




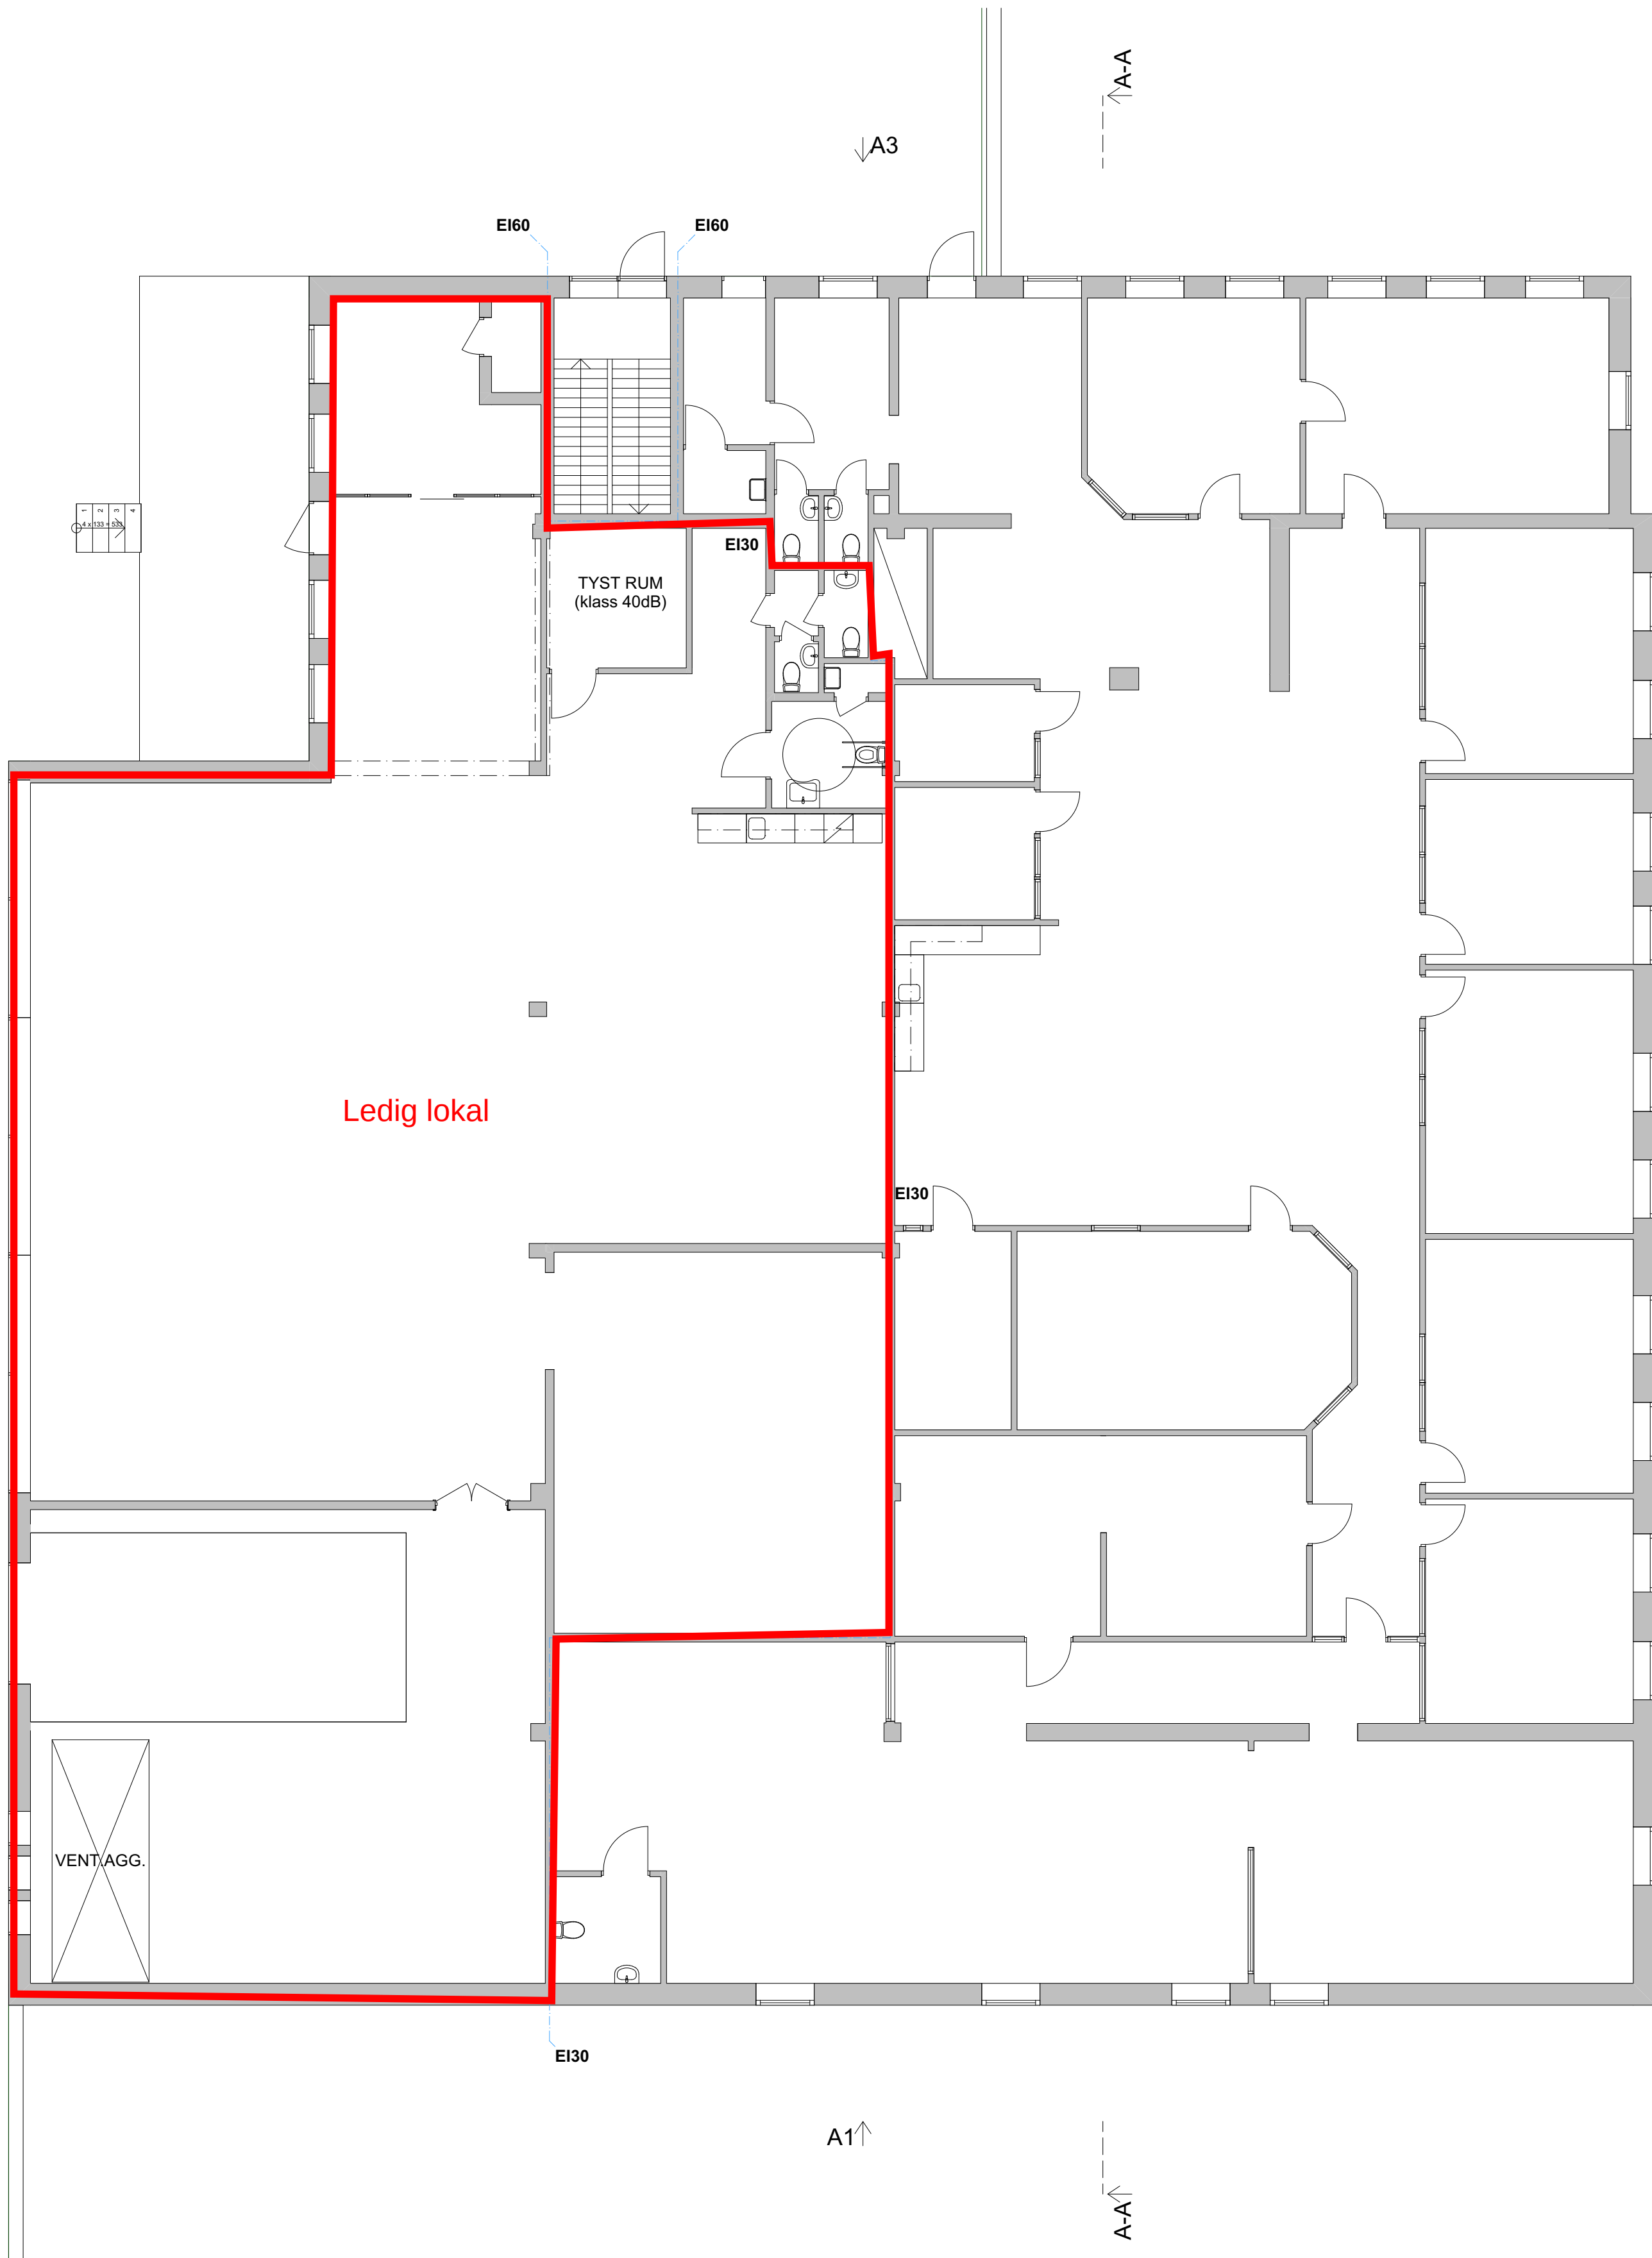

Plan 1
1:100

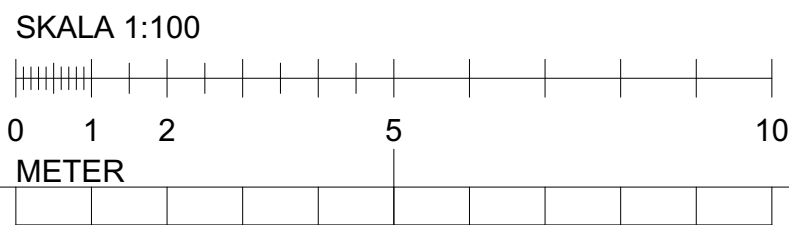

UPPRÄTTADE UTIFRÅN GAMLA HANDLINGAR, MÄTTAVVIKELSER FÖREKOMMER.

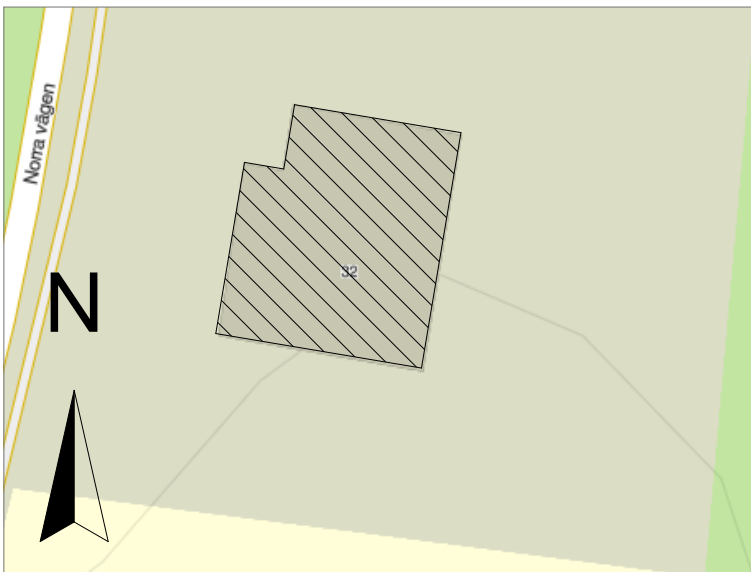

BET	ÄNDRING AVSER		DATUM	Sign.
RELATIONSHANDLING				
VÄVSKEDEN 5				
 				
A	CAP MGMT			
UPPDRAG NR	RITAD AV		HANDLÄGGARE	
#Pin	JE		JOCKE ELIASSON	
DATUM	ANSVARIG			
2020-04-27	ADDE ANDERSSON / NP3			
UPPMÄTNINGSRITNING				
Plan 1				
SKALA	NUMMER			BET
1:100	A-40.1-101			