

Mått anges i millimeter.



FÖRKLARINGAR

VÄGGAR

Beräknat vggg / dör

FÖRKORTNINGAR

- K Kyl
- KF Kyl och frys
- TR Trapphus
- ELC Elektrisk enligt EL-handling
- TRSH Trapphus
- FRD Fördä

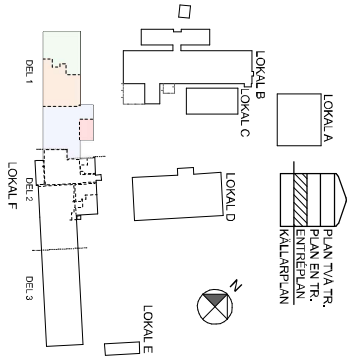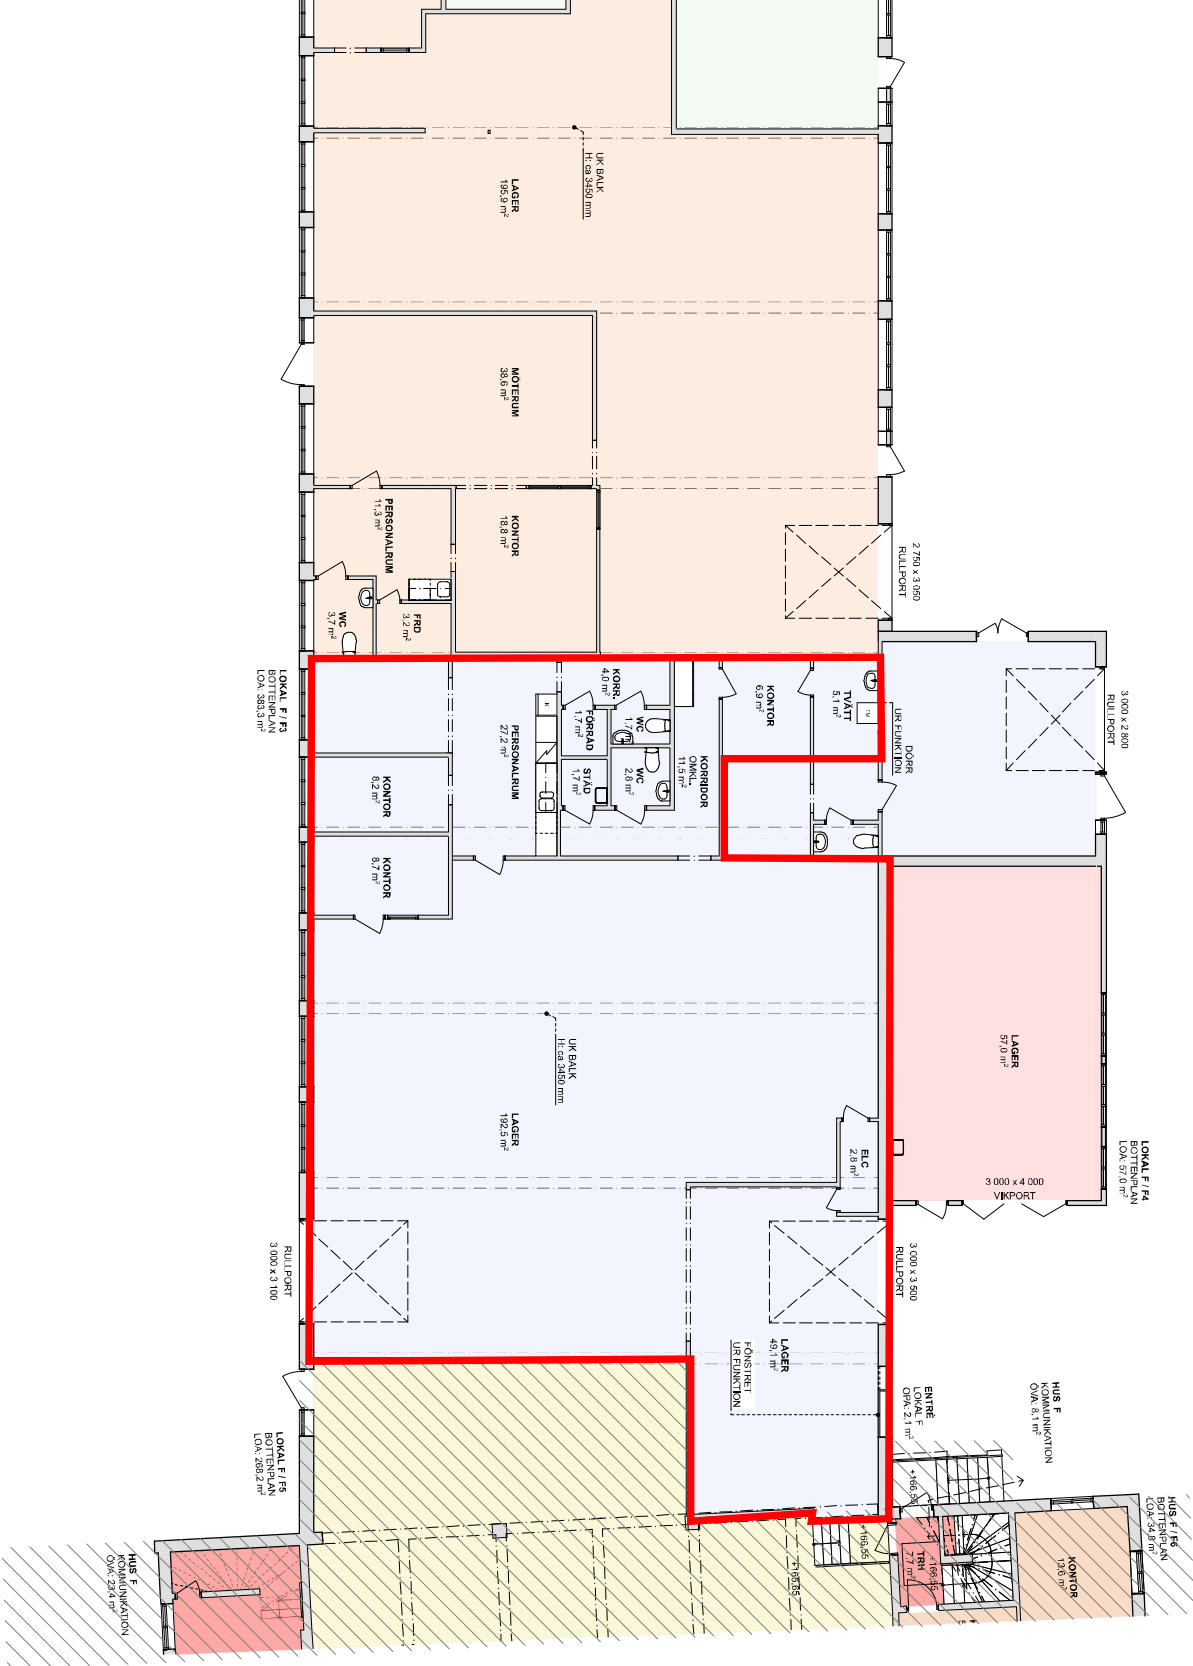

RELATIONSHANDLING