



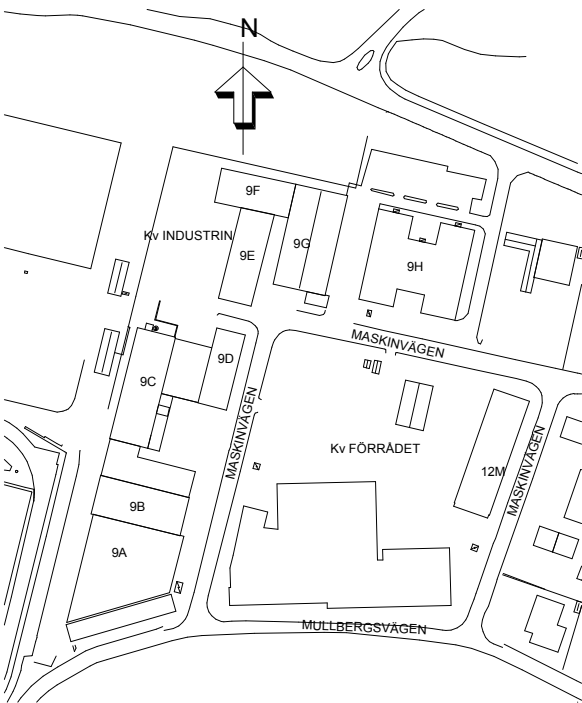

A 01 OFIG 1:2000

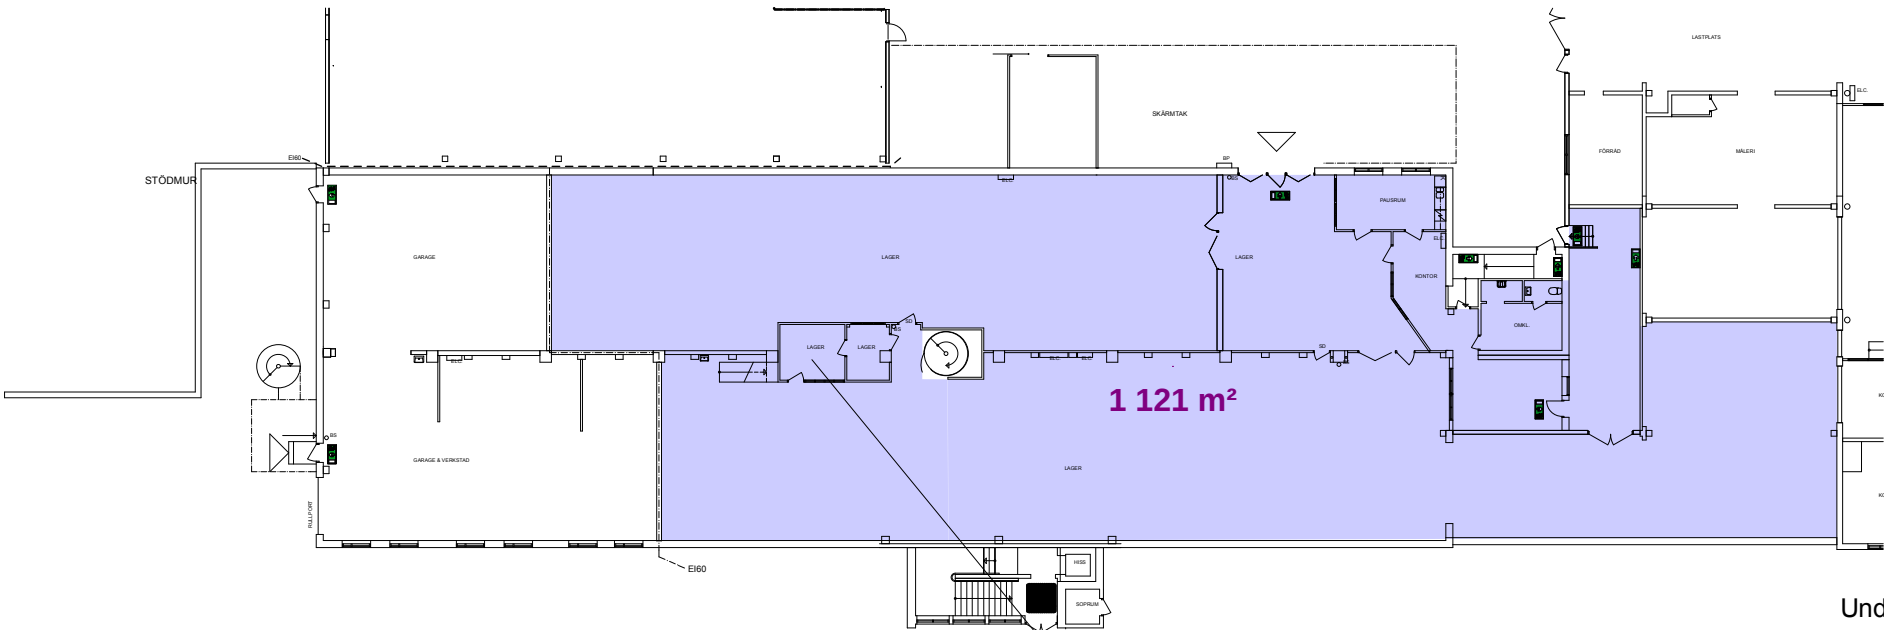

Del C - Bottenplan 1:200

FÖRKLARINGAR

- EI60
-  NÖD UT



Del C 1:200

VAB Vi på ArkitektByrån
Tre Streck
www.vab.nu

BET	ANT	ÄNDRING AV/SE	DATUM	Sign.
Relationshandling				
Kv. Industrin 9				
Fastighets AB POLARIS				
A	VAB tel 0910-703100 BOX 52, 931 21 SKELLEFTEÅ			
UPPDRAG NR	13-811-006	RTAD AV	EM	HANDLAGGARE KE
DATUM	2014-03-27	ANSVARIG	Kent Eriksson	
Del C Bottenplan				
SKALA A1	1:200, 1:2000	NUMMER	A-1008	
				BET