


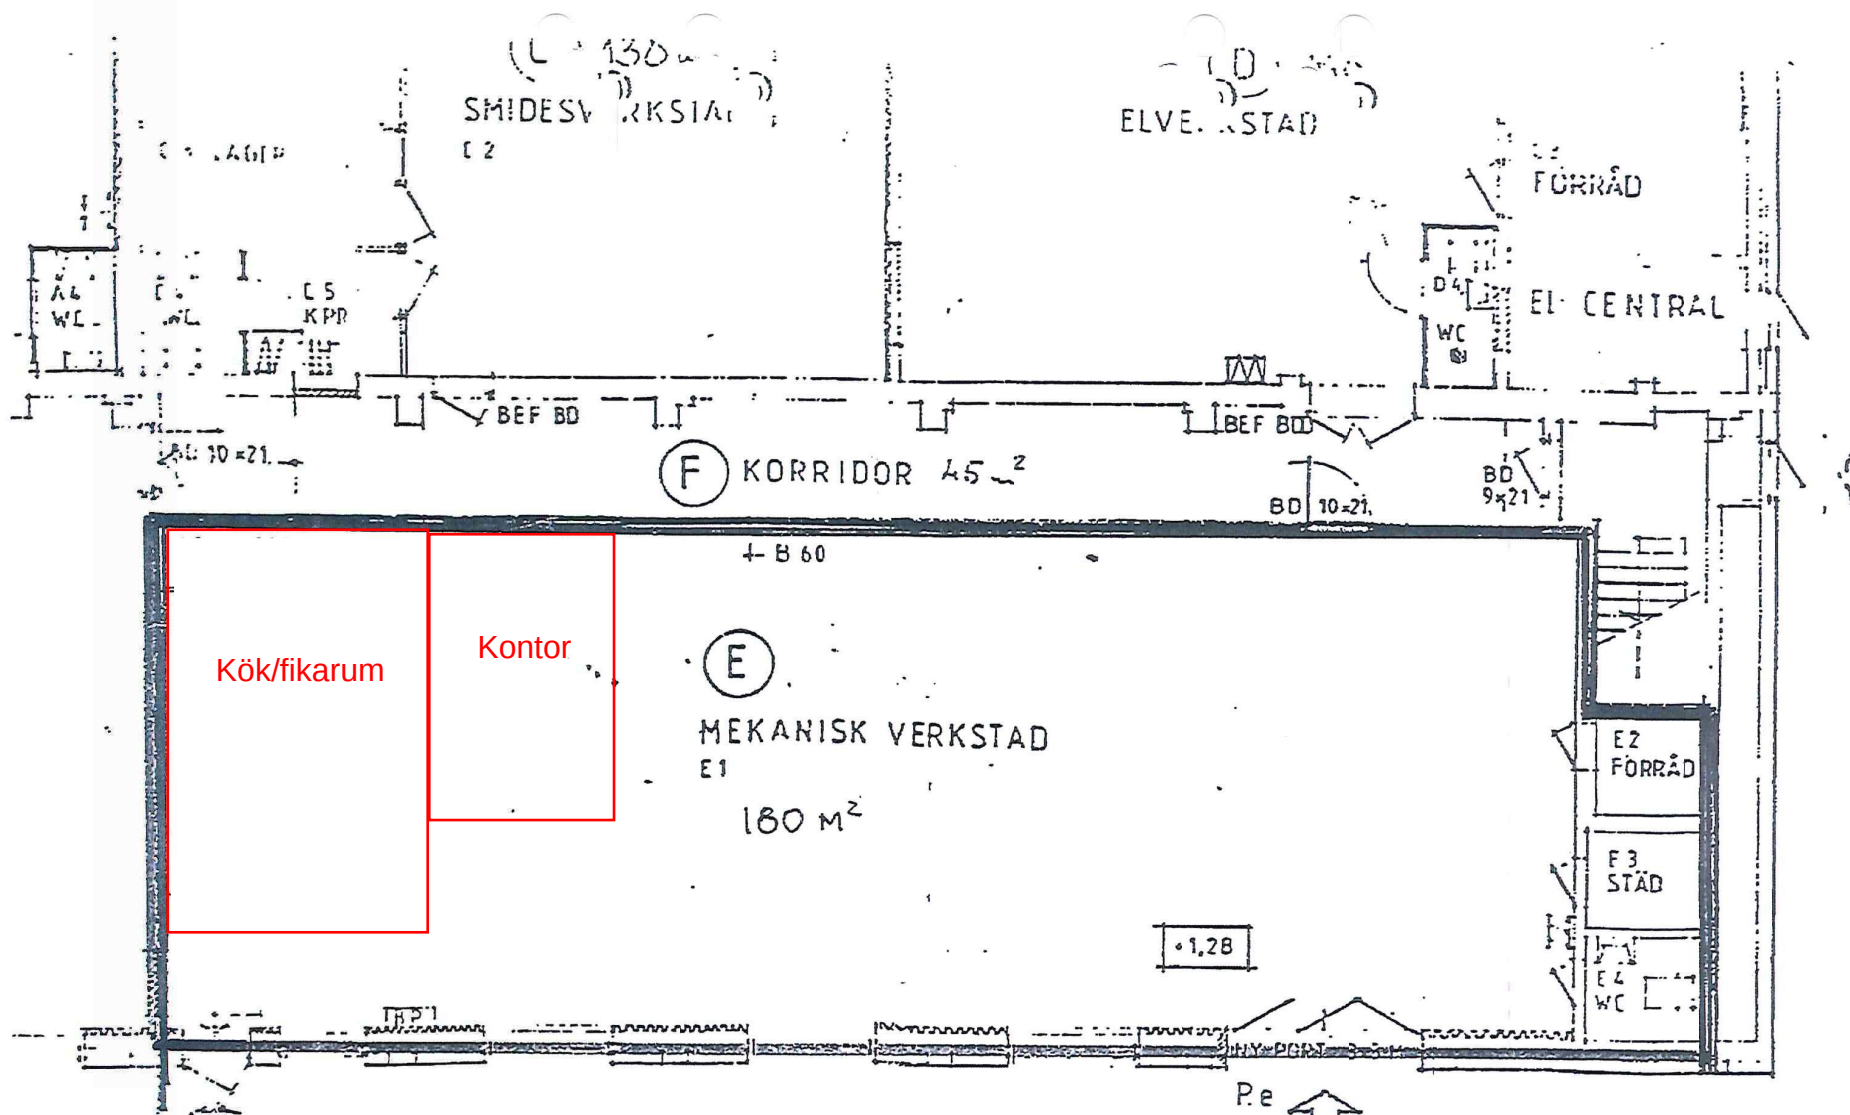

JOHANNEDALS INDUSTRIOMRÅDE
 BYGGNAD 50
 1988-11-02

Blå 1