

FÖRESKRIFTER

Mått anges i millimeter.
Plushöjder anges i meter och redovisar färdigt golv.


FÖRKLARINGAR

VÄGGAR

Befintlig vägg / dörr

FÖRKORTNINGAR

- K Kyl
K/F Kyl och frys
TP Tvättpelare
ELC. Elcentral enligt EL-handling
OMKL Omklädningsrum
FRD Förråd

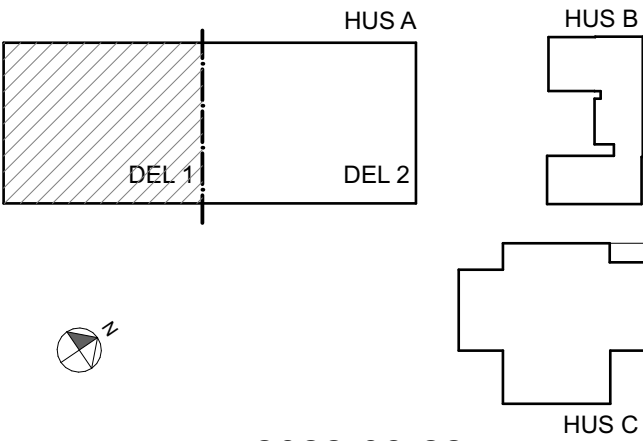

2022-08-22

BET	ANT	ÄNDRING AVSER	DATUM	SIGN
-----	-----	---------------	-------	------

RELATIONSHANDLING

NP3 FASTIGHETER

agnasARK
www.agnasark.se • +46(0)247-792060


UPPDRAG NR 2000_12457	RITAD AV KK, VB	HANDLÄGGARE NA
DATUM	ANSVARIG	NICKLAS ANDERSSON

MOSSVÄGEN 1
RELATIONSHANDLING

SKALA A1 - 1:100 A3 - HALVSKALA	NUMMER A1-101	BET
---------------------------------------	------------------	-----



PLAN 1 (bottenplan)
A1 - 1:100

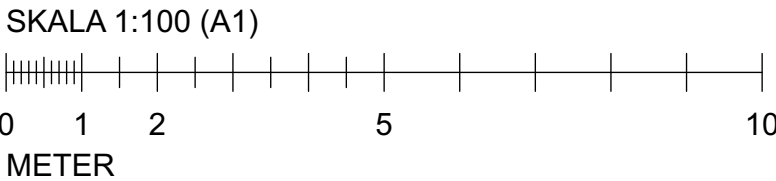

PLAN 2 (plan en trapp)
A1 - 1:100