

agnasARK AB-2000_12457-FÖRETAG_BESTÄLLANSE-NP3 FASTIGHETER-VolymenProjekt2000_NP3 Fastigheter AB-12457_Ämning: fastigheter, Utmärkel2: handlings2, 20220822-A1.101-HUS A - DEL 1-2022-08-22-15:00



FÖRESKRIFTER

Mått anges i millimeter.
Plushöjder anges i meter och redovisar färdigt golv.


FÖRKLARINGAR

VÄGGAR

Befintlig vägg / dörr

FÖRKORTNINGAR

K Kyl
K/F Kyl och frys
TP Tvättpelare
ELC. Elcentral enligt EL-handling
OMKL Omklädningsrum
FRD Förråd

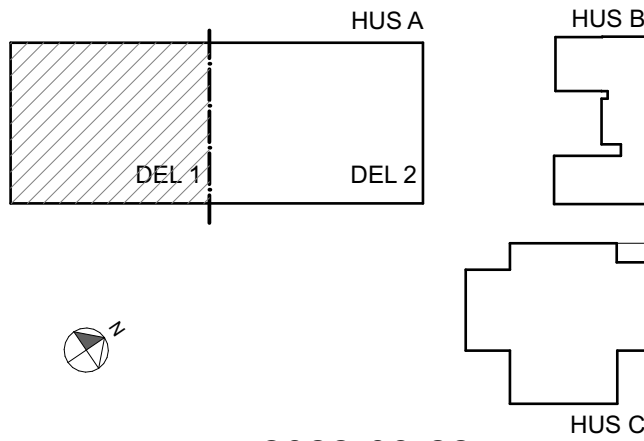

2022-08-22

BET	ANT	ÄNDRING AVSER	DATUM	SIGN
-----	-----	---------------	-------	------

RELATIONSHANDLING

NP3 FASTIGHETER

agnas**ARK**
www.agnasark.se • +46(0)247-792060

UPPDRAG NR	RITAD AV	HANDLÄGGARE
2000_12457	KK, VB	NA
DATUM	ANSVARIG	
	NICKLAS ANDERSSON	

MOSSVÄGEN 1

RELATIONSHANDLING

HUS A - DEL 1

SKALA	NUMMER	BET
A1 - 1:100 A3 - HALVSKALA	A1-101	