


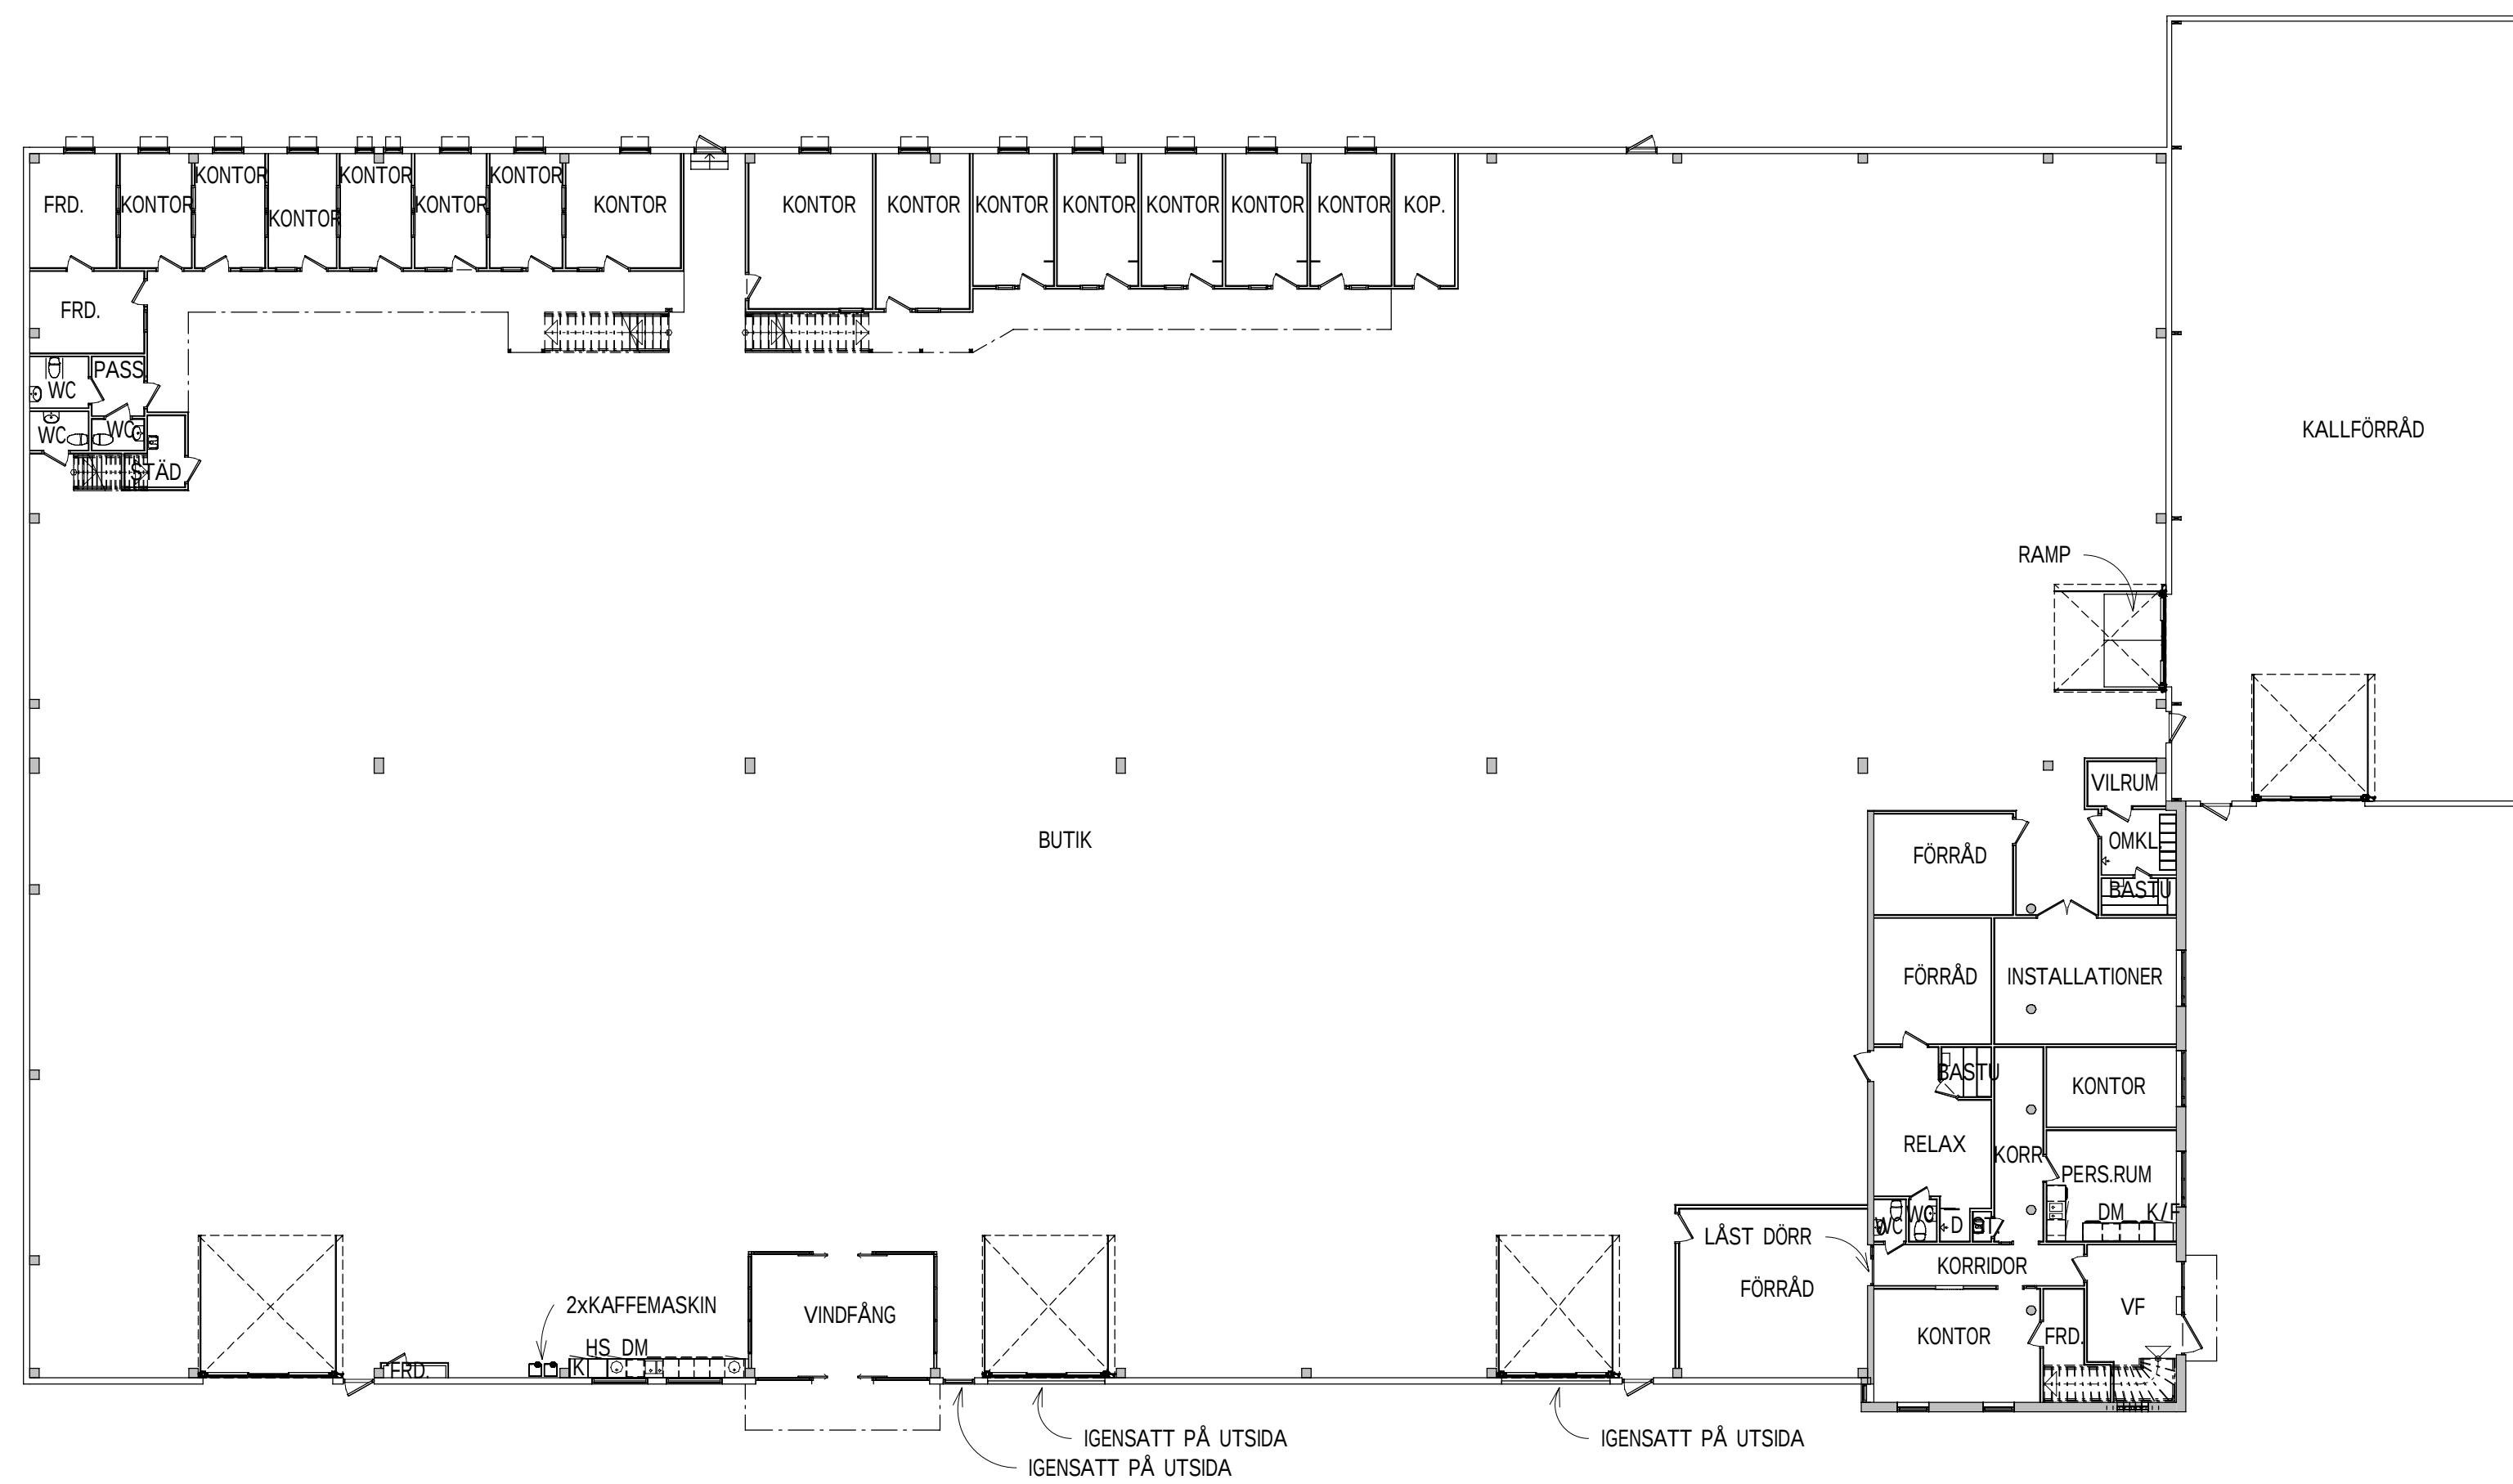

METER

BET	ÄNDRINGEN AVSER	DATUM	SIGN
RELATIONSHANDLING			
Merkurius 5			
☒	A AFRY Ark studio		tel. 010-505 00 00
UPPRAG NR D0136388			
RITAD/KONSTR. AV HK		HANDLAGGARE KARLSSON	
DATUM 2028-08-31		ANSVARIG CHRISTIAN SIKSTRÖM	
BOTTENPLAN			
SKALA A1 1:200 A3 1:400		NUMMER A-40-1-100	
			BET