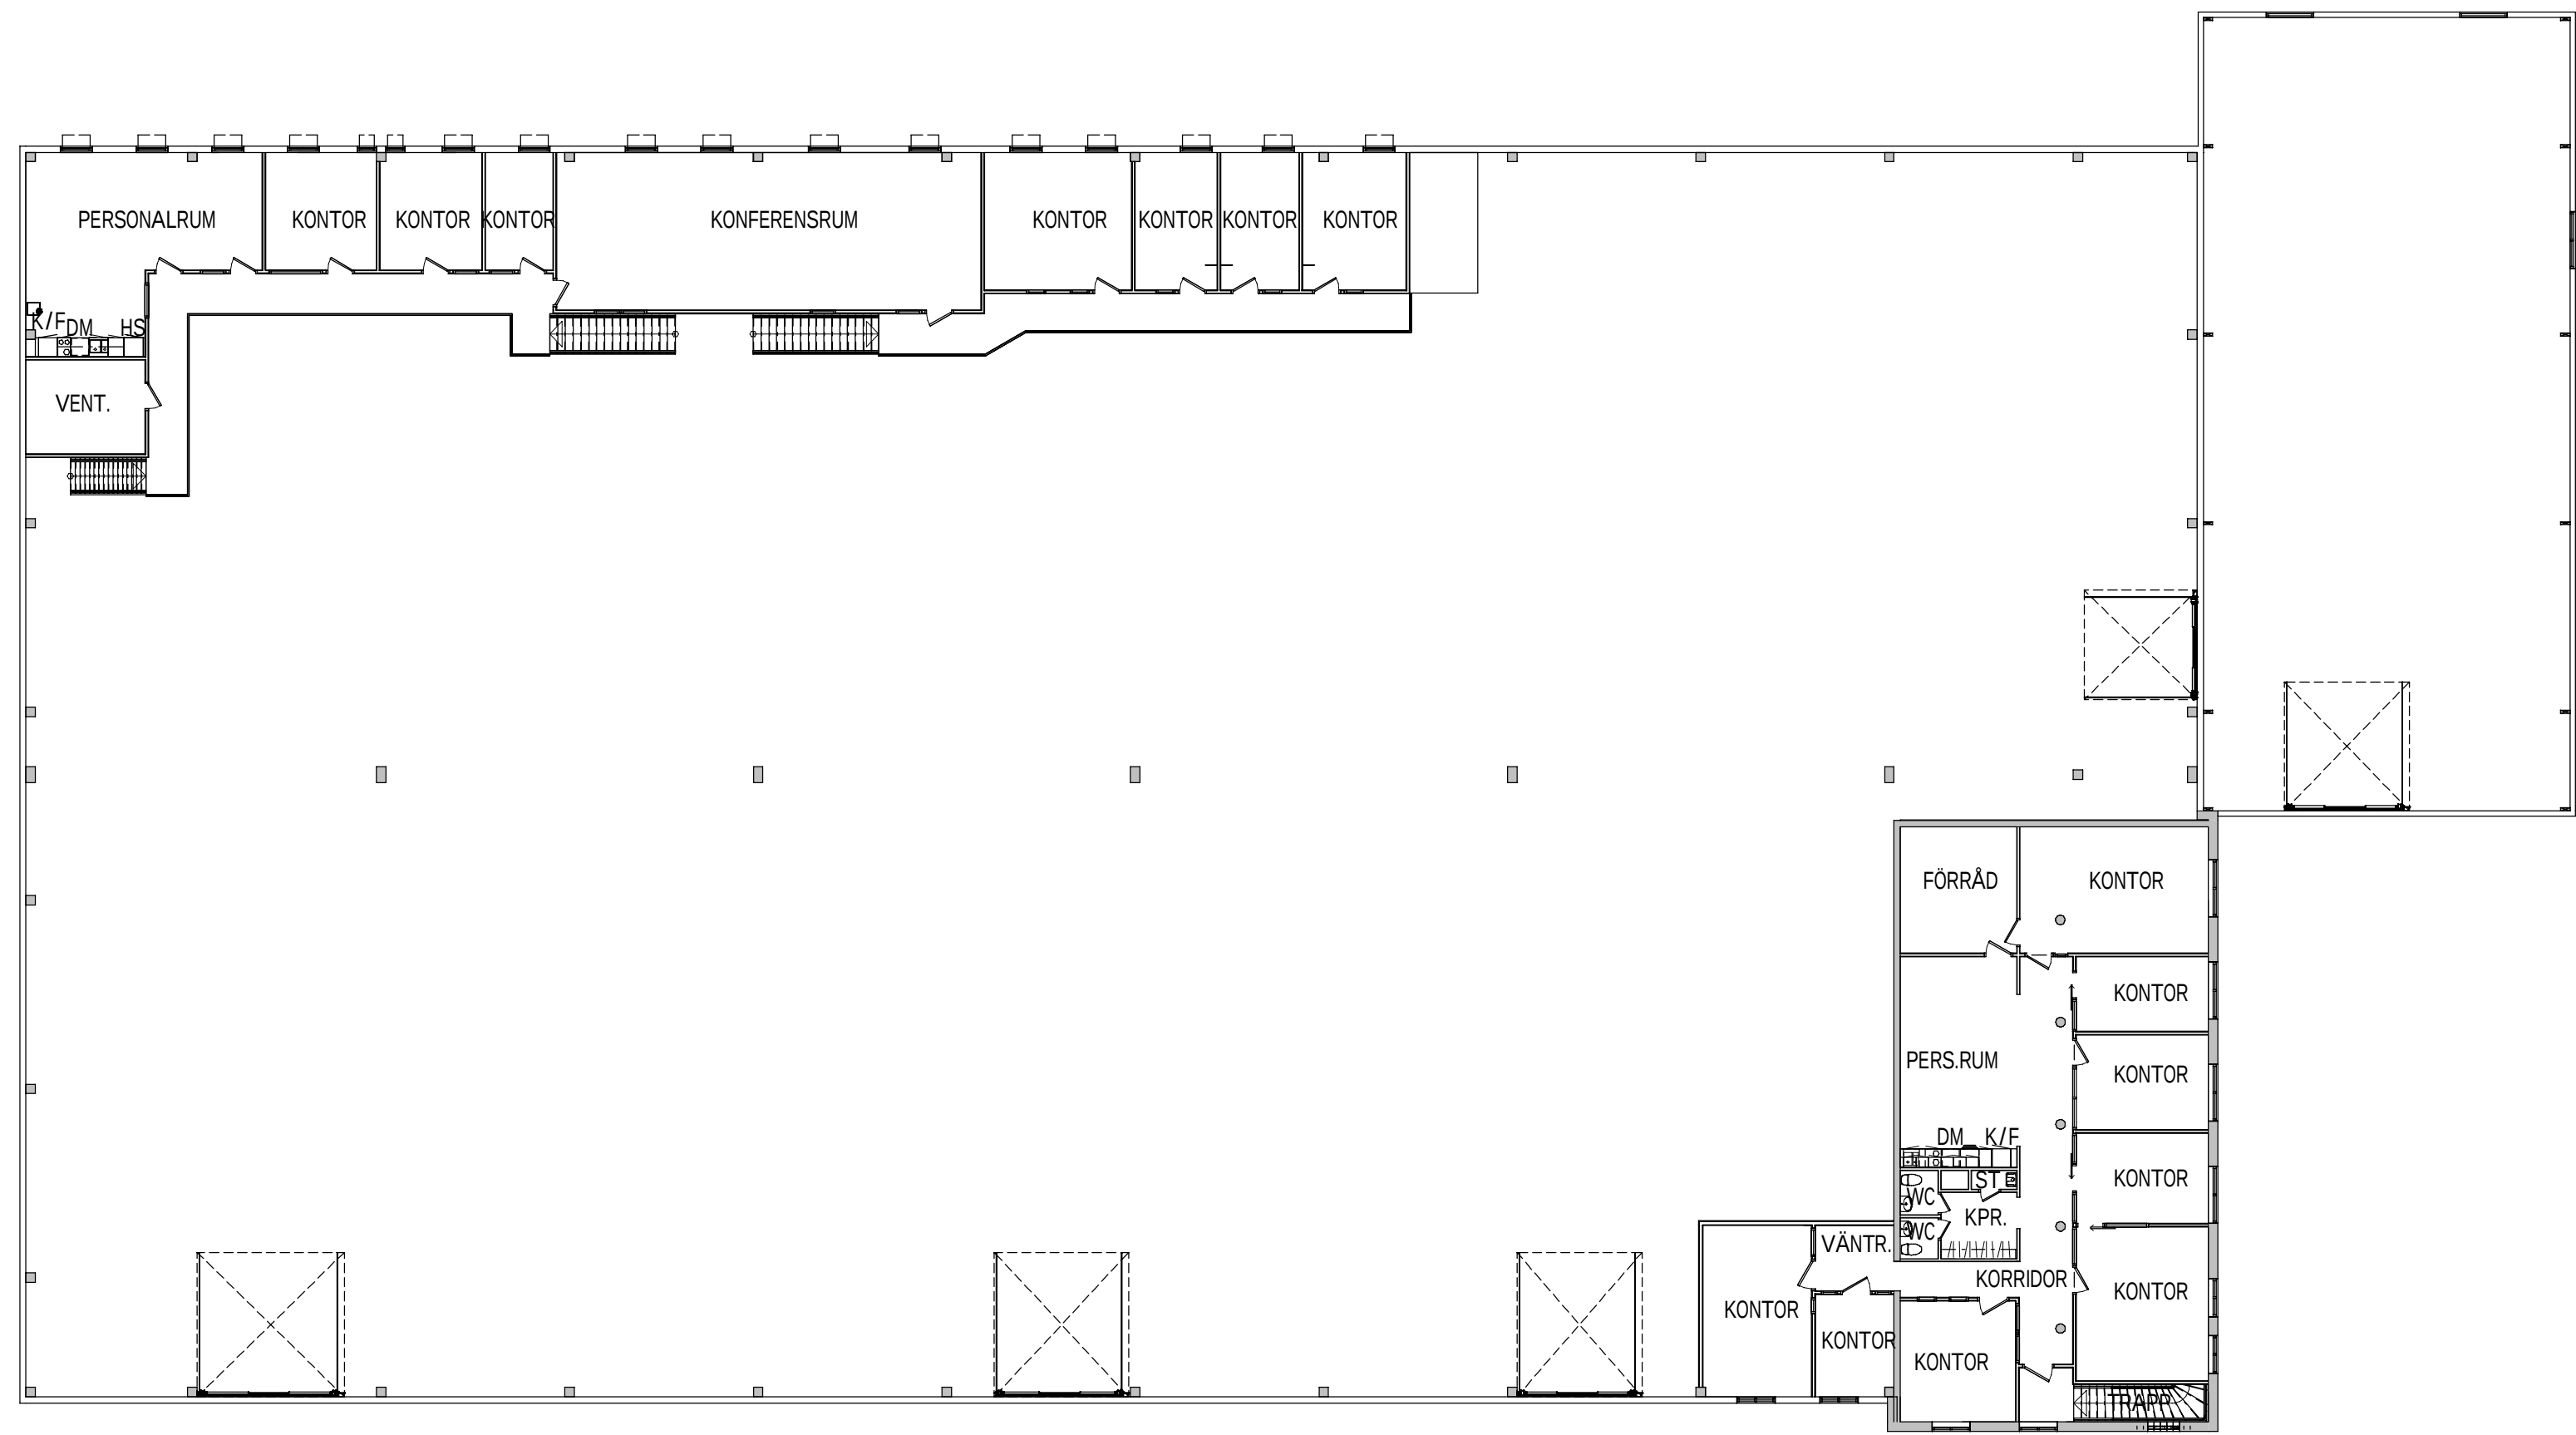


BET	ANDRINGEN AVSER		DATUM	SIGN
RELATIONSHANDLING				
Mercurius 5				
✕	A AFRY Ark studio		tel. 010-505 00 00	
UPPDRAG NR	RITAD/KONSTR. AV	HANDLÄGGARE		
D0136388	HK	KARLSSON		
DATUM	ANSVARIG			
2023-08-31	CHRISTIAN SIKSTRÖM			
PLAN 1 TRAPPA				
SKALA	NUMMER			BET
A1 1:200 A3 1:400	A-40-1-101			