





|                     |                        |
|---------------------|------------------------|
| TOTAL AREA:         | 1694,02 m <sup>2</sup> |
| KONTORSDEL INKL UC: | 312,42 m <sup>2</sup>  |
| VARM VERKSTADSDEL:  | 1355,7 m <sup>2</sup>  |
| KALLAGER:           | 234,94 m <sup>2</sup>  |
| ENTRÉSOL:           | 25,9 m <sup>2</sup>    |

|                                                                                                  |            |                             |                   |      |
|--------------------------------------------------------------------------------------------------|------------|-----------------------------|-------------------|------|
| 1                                                                                                | REV        | ANDRAD PLANLÖSNING - PLAN 1 | 31-01-2024        | D.S. |
| BET                                                                                              | ANT        | ÄNDRING AVSER               | DATUM             | SIGN |
| RELATIONSHANDLING                                                                                |            |                             |                   |      |
| - VIVSTAMON 1:27 -<br>KABELVAGEN 5 - TIMRÅ                                                       |            |                             |                   |      |
| UPPMÄTNING - RITNING                                                                             |            |                             |                   |      |
| <div></div> |            |                             |                   |      |
| UPPDRAGSNUMMER                                                                                   |            | RITAD AV                    | HANDLÄGGARE       |      |
| DATUM 31-01-2024                                                                                 |            | DENNIS SENDLEBACH           | DENNIS SENDLEBACH |      |
| ANSVARIG                                                                                         |            |                             |                   |      |
| PLANRITNINGAR<br>FASADRITNINGAR<br>PLAN 1 - 0 TR<br>PLAN 2 - 1 TR                                |            |                             |                   |      |
| SKALA                                                                                            | 1:100 (A1) | RITNINGNUMMER               | BET               |      |
|                                                                                                  | 1:200 (A3) | A-40-0-1                    | A                 |      |

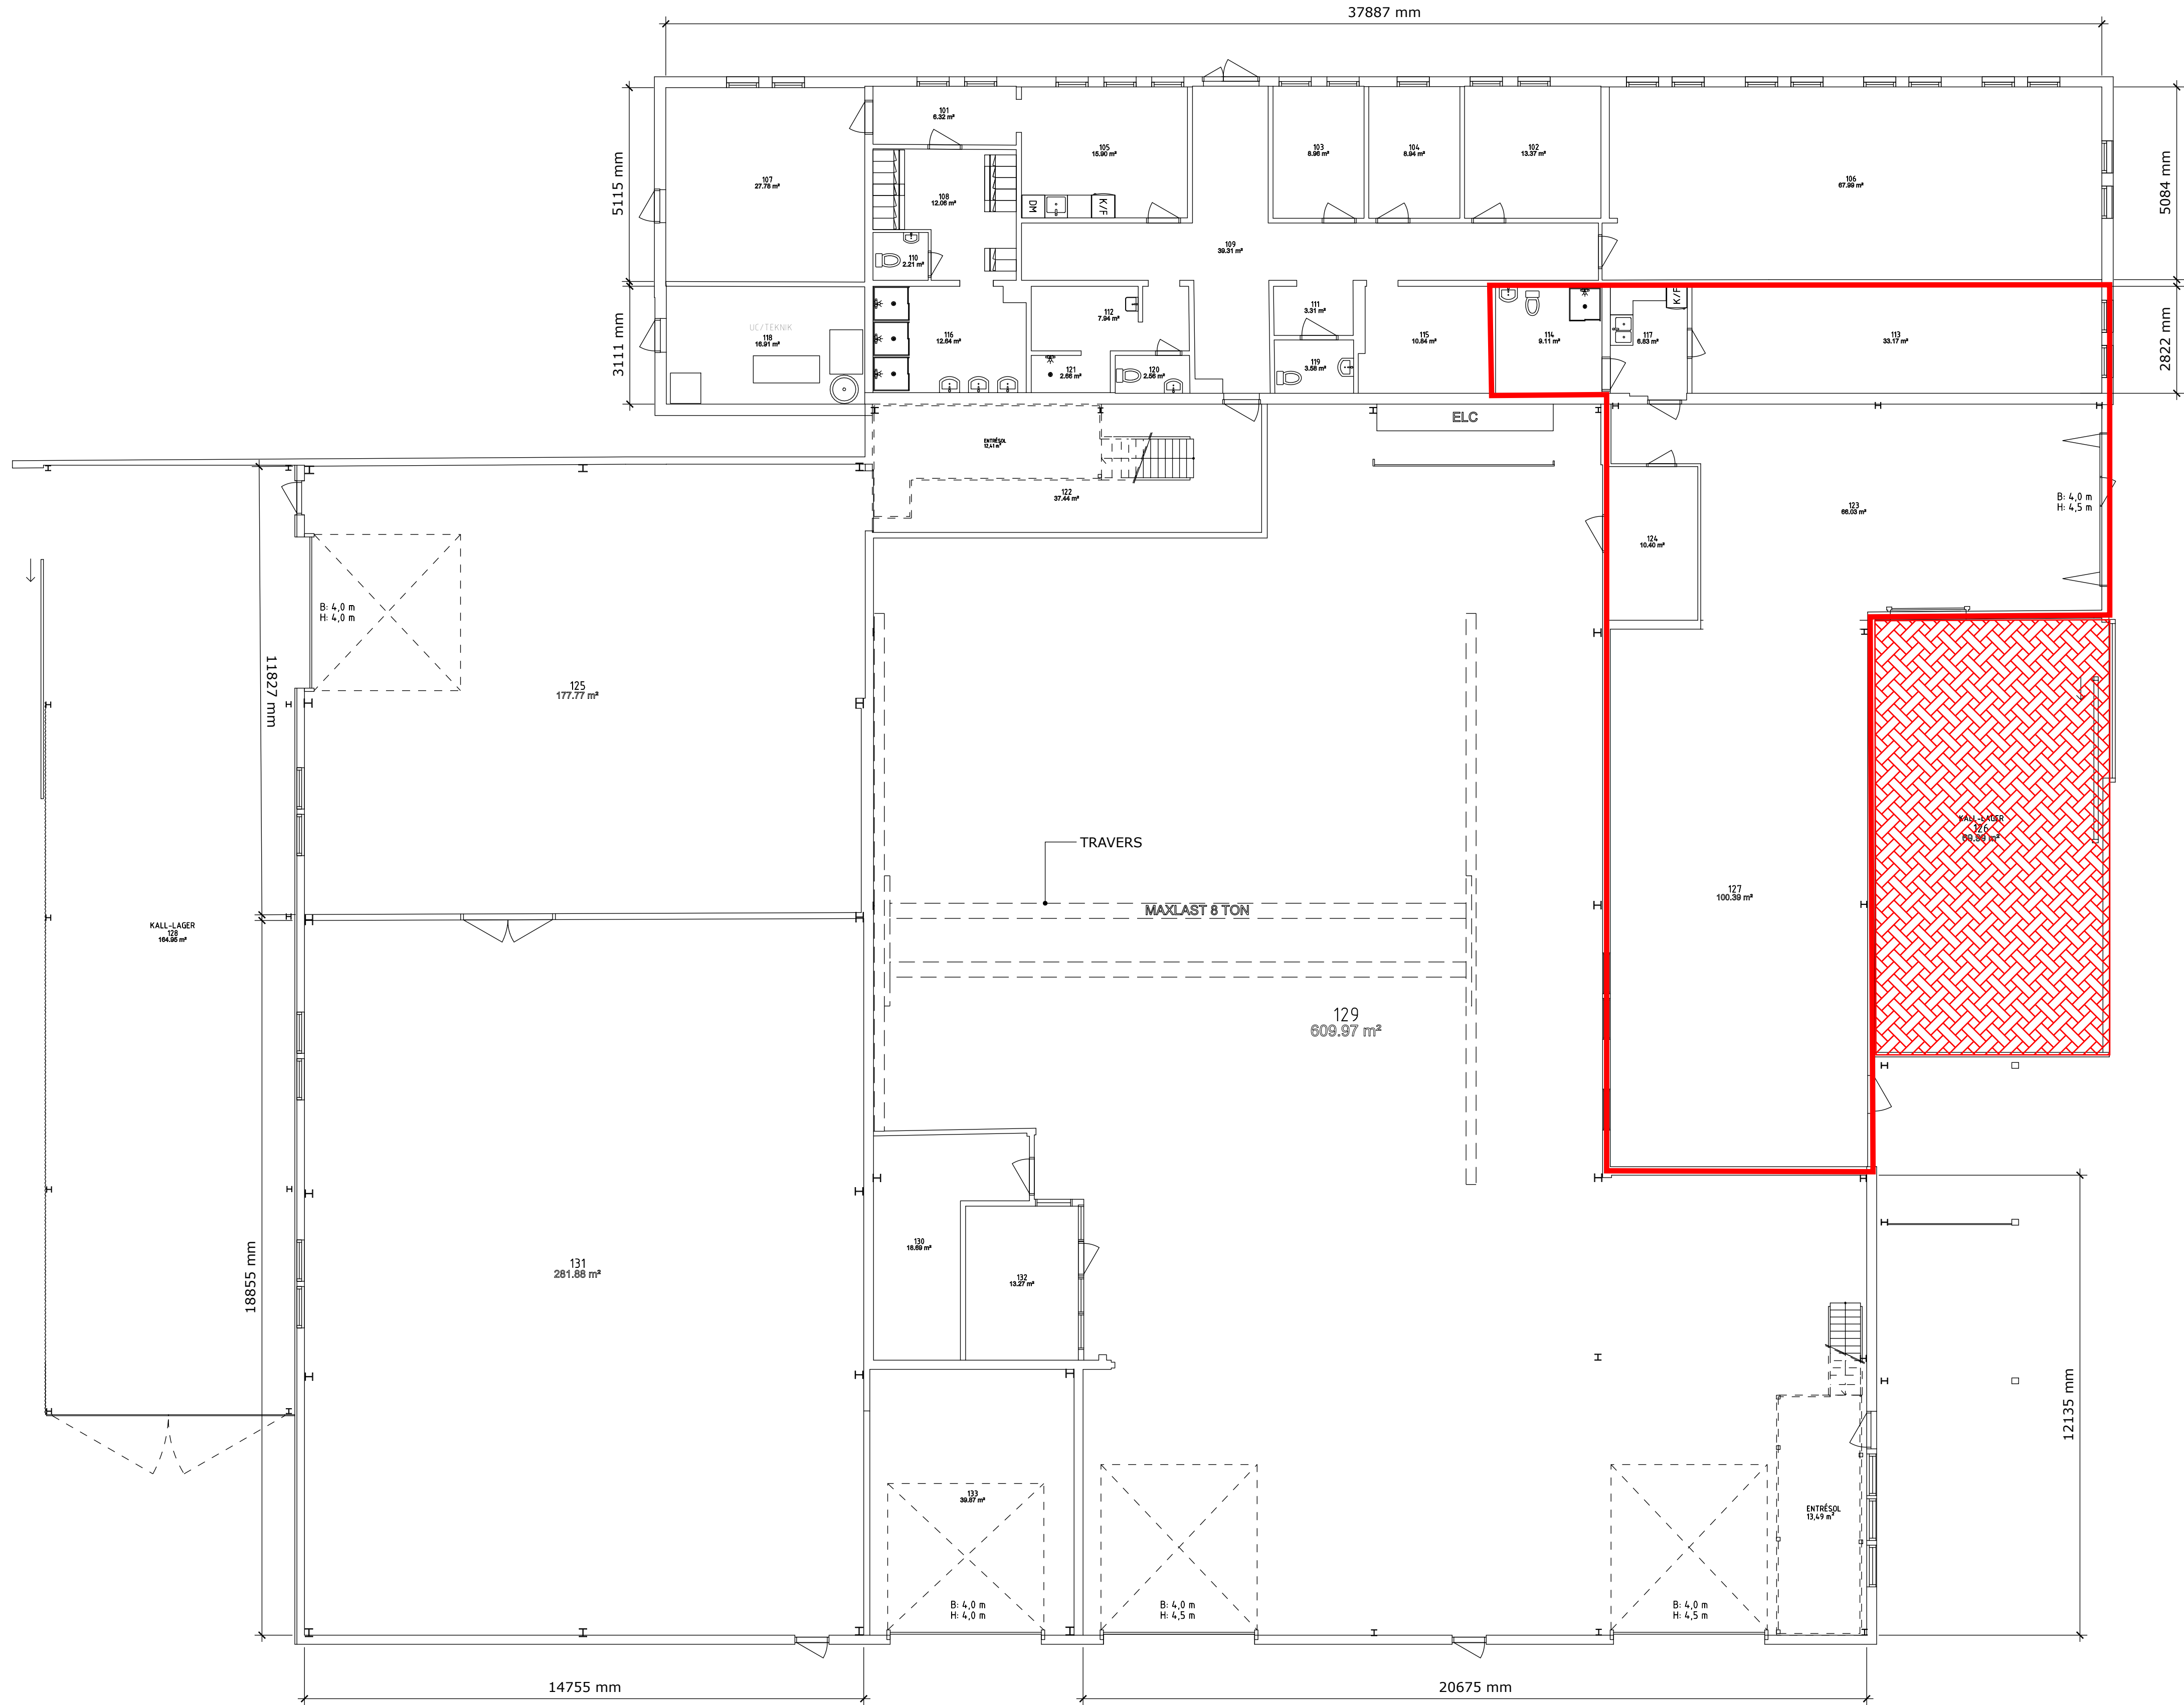

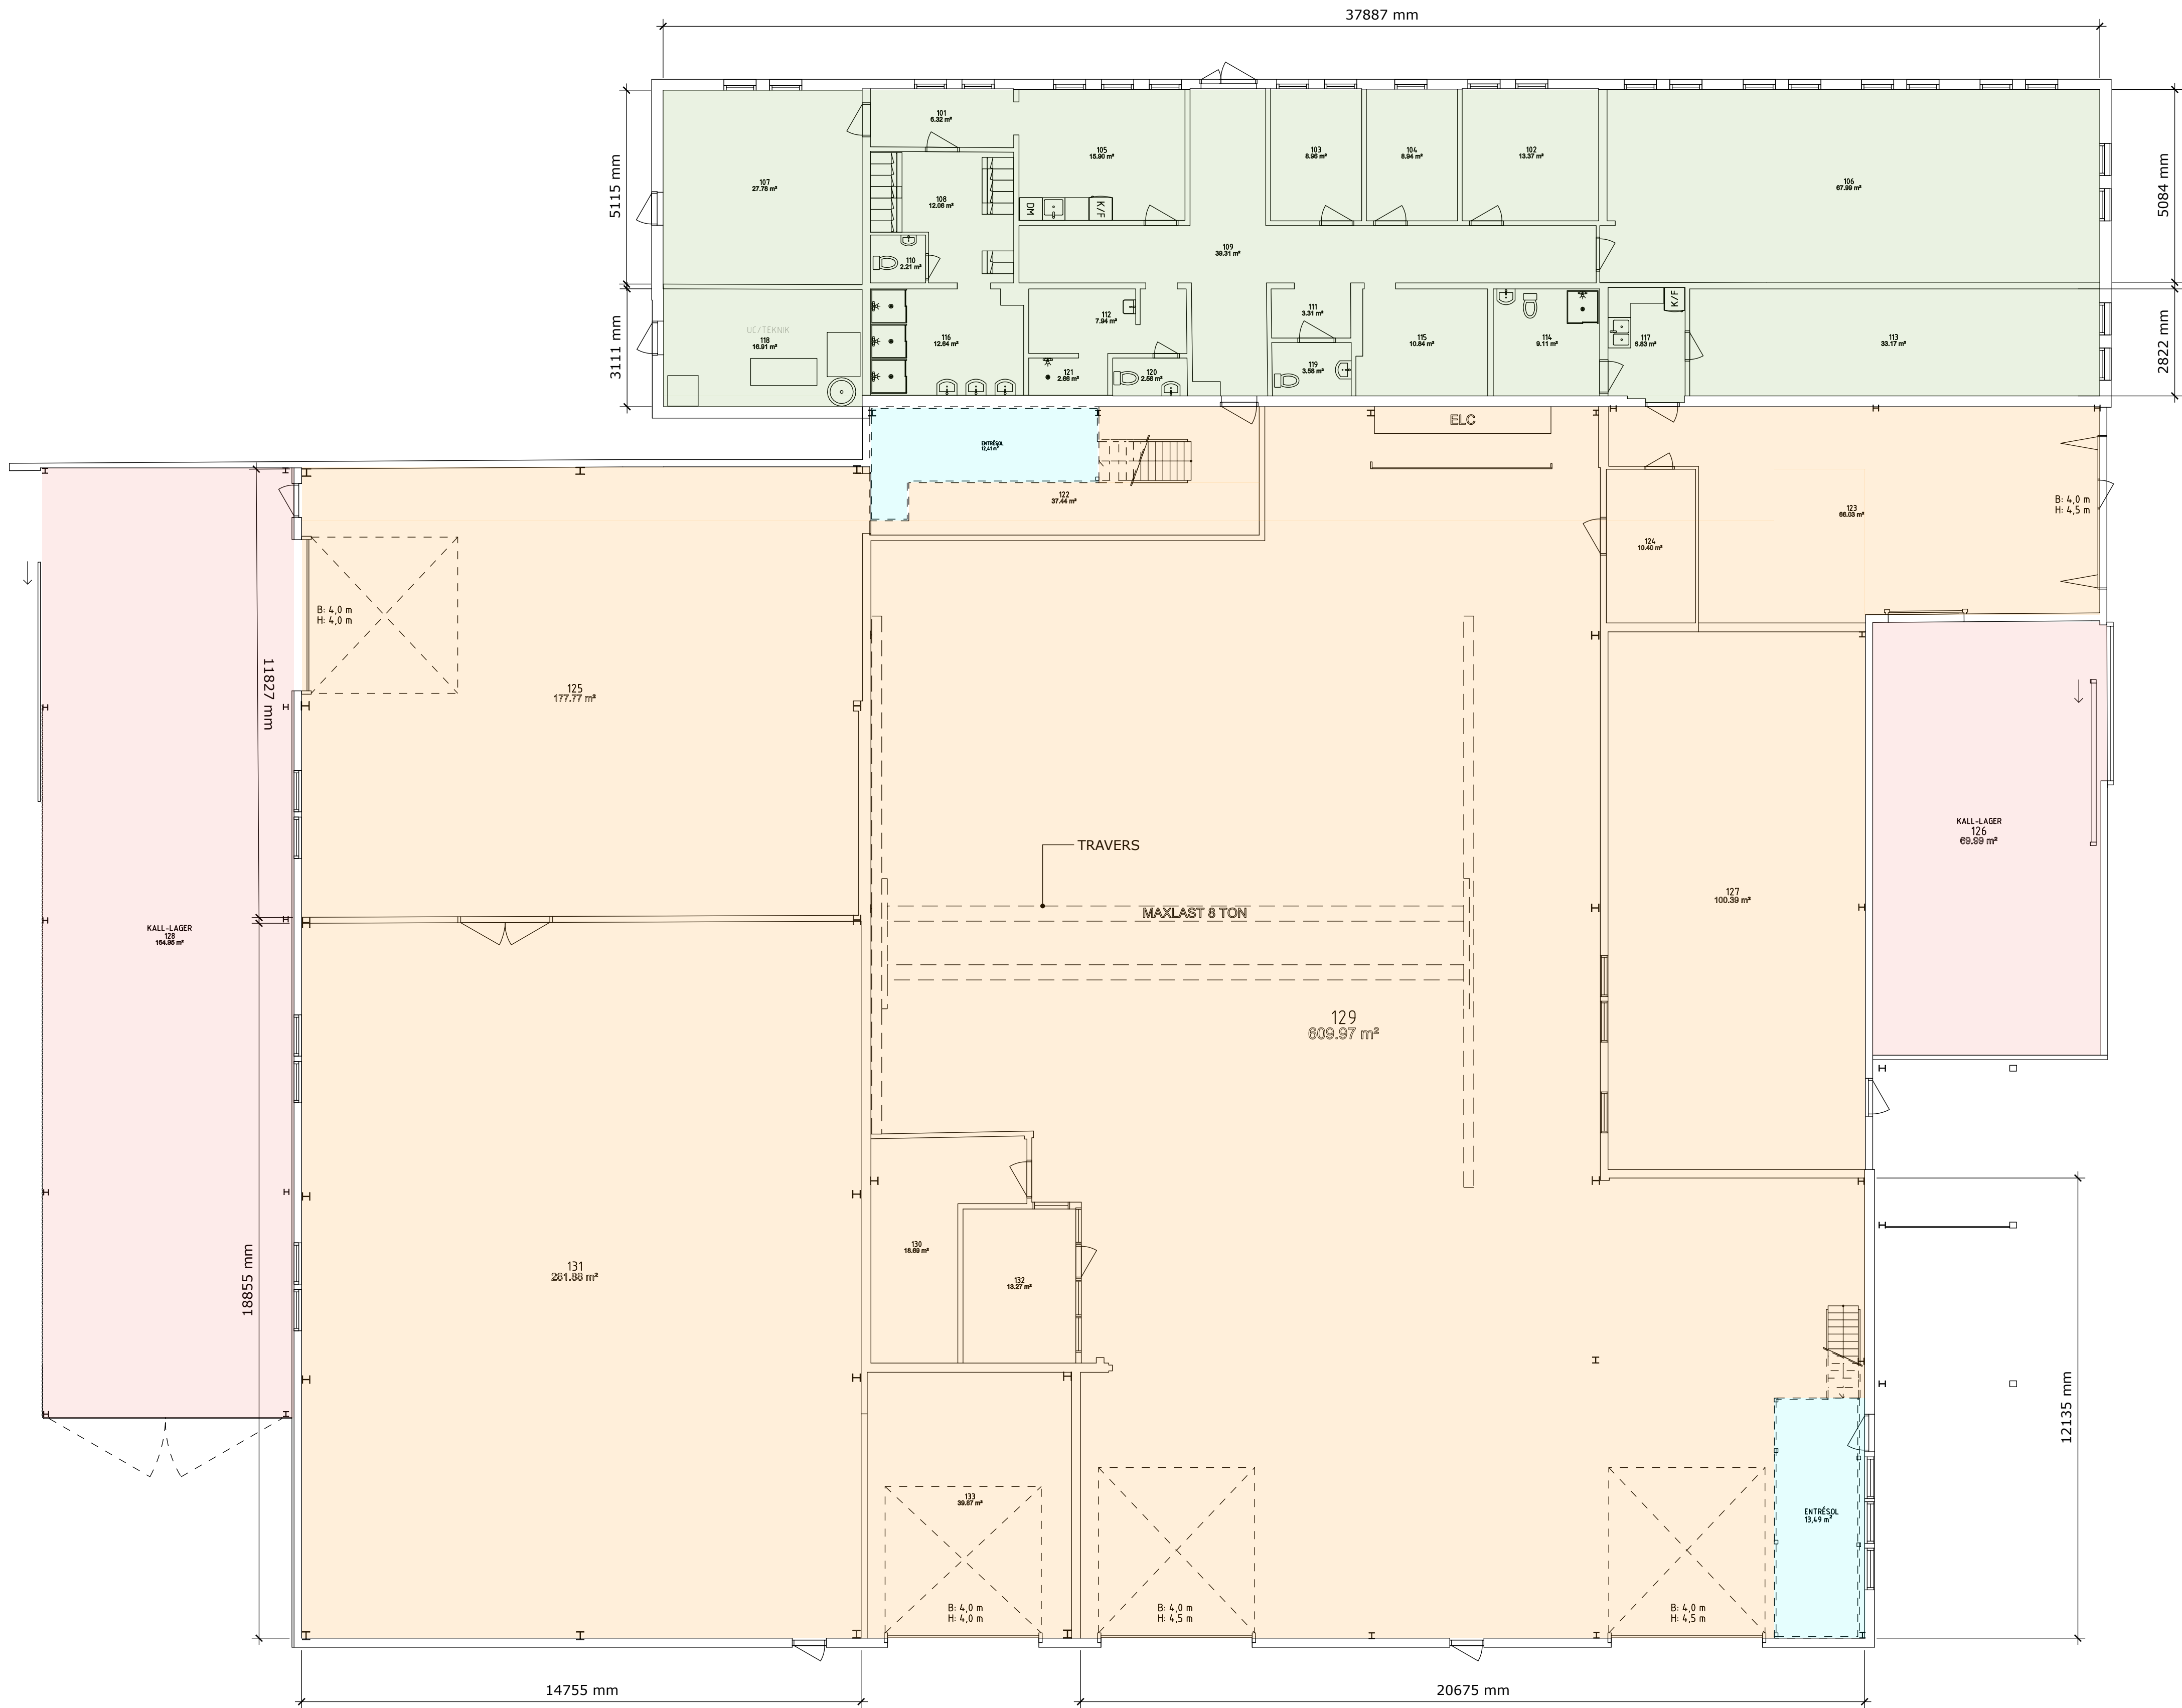

|                     |                        |
|---------------------|------------------------|
| TOTAL AREA:         | 1694,02 m <sup>2</sup> |
| KONTORSDEL INKL UC: | 312,42 m <sup>2</sup>  |
| VARM VERKSTADSDEL:  | 1355,7 m <sup>2</sup>  |
| KALLLAGER:          | 234,94 m <sup>2</sup>  |
| ENTRÉSOL:           | 25,9 m <sup>2</sup>    |

|                                                                                                  |       |                             |                   |      |
|--------------------------------------------------------------------------------------------------|-------|-----------------------------|-------------------|------|
| 1                                                                                                | REV   | ANDRAD PLANLÖSNING - PLAN 1 | 31-01-2024        | D.S. |
| BET                                                                                              | ANT   | ÄNDRING AVSER               | DATUM             | SIGN |
| RELATIONSHANDLING                                                                                |       |                             |                   |      |
| - VIVSTAMON 1:27 -<br>KABELVAGEN 5 - TIMRÅ                                                       |       |                             |                   |      |
| UPPMÄTNING - RITNING                                                                             |       |                             |                   |      |
| <div></div> |       |                             |                   |      |
| UPPDRAGSNUMMER                                                                                   |       | RITAD AV                    | HANDLAGGARE       |      |
| DATUM 31-01-2024                                                                                 |       | DENNIS SENDLEBACH           | DENNIS SENDLEBACH |      |
| ANSÄRIG                                                                                          |       |                             |                   |      |
| PLANRITNINGAR                                                                                    |       |                             |                   |      |
| FASADRITNINGAR                                                                                   |       |                             |                   |      |
| PLAN 1 - 0 TR                                                                                    |       |                             |                   |      |
| PLAN 2 - 1 TR                                                                                    |       |                             |                   |      |
| SKALA                                                                                            | 1:100 | (A1)                        | RITINGSNUMMER     | BET  |
|                                                                                                  | 1:200 | (A3)                        | A-40-0-1          | A    |

SKALA 1:100

