





FÖRKLAR INGAR

- NYTT
- STÄNGSEL H=2 M , 3 RADER TAGGTRÄD
 - GRÄSYTA
 - KA-2 ASFALTYTA
 - KA-3 ASFALTYTA , 2-LAGER
 - MA MAKADAM , 16-32
 - BEF INTL IGA YTSK IKT
 - KA ASFALTYTA

ASFALTYTA (KA 2)

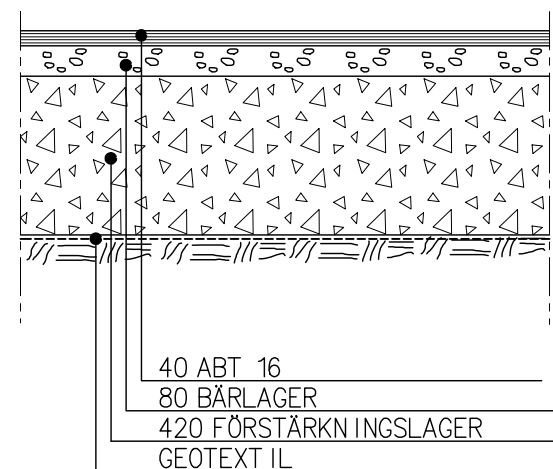

ASFALTYTA (KA 3)

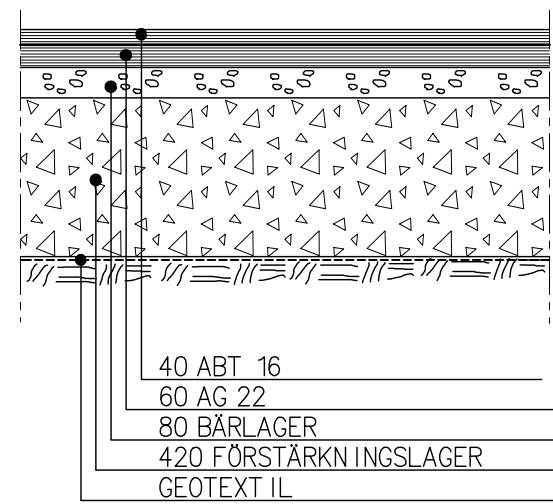

NORMALSEKTIONER

1:20

BET	ANT	ÄNDRINGEN AVISER	SIGN	DATUM					
RELATIONSHANDLING									
KV TRANS I STORN 6 SKELLEFTEÅ KOMMUN									
 Box 709 931 27 SKELLEFTEÅ Tel . 09 10-878 50									
 Terra Konsult AB									
Stationsgatan 22, 931 29 SKELLEFTEÅ Tel. 0910-77 96 75									
UPPDRAGSNUMMER C 24 197	RITAD / KONSTRUY FED / HED	HANDLÄGGARE F HEDMAN							
DATUM 250 110	ANSVARIG FREDRIK HEDMAN								
NYBYGGNAD AV INDUSTRIHALL									
MARKARBETEN									
UTRUSTNING- OCH YTBEHANDLINGSPLAN									
SKALA A1= 1:400 A3= 1:800	NUMMER	BET M 16-0 1							