
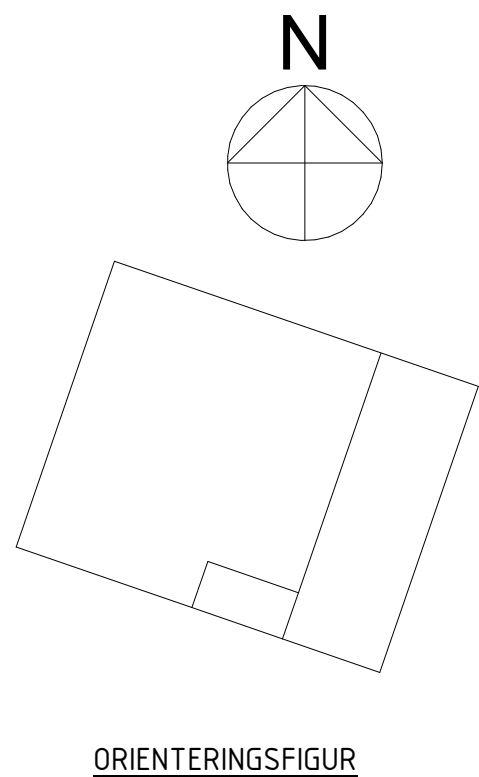
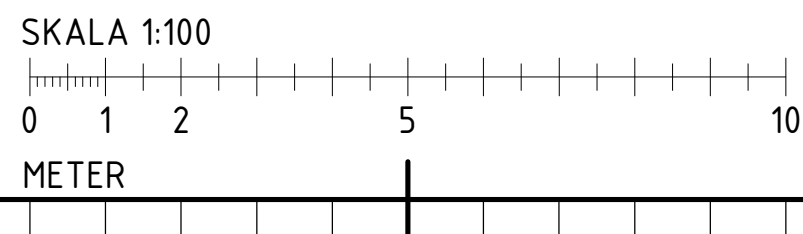


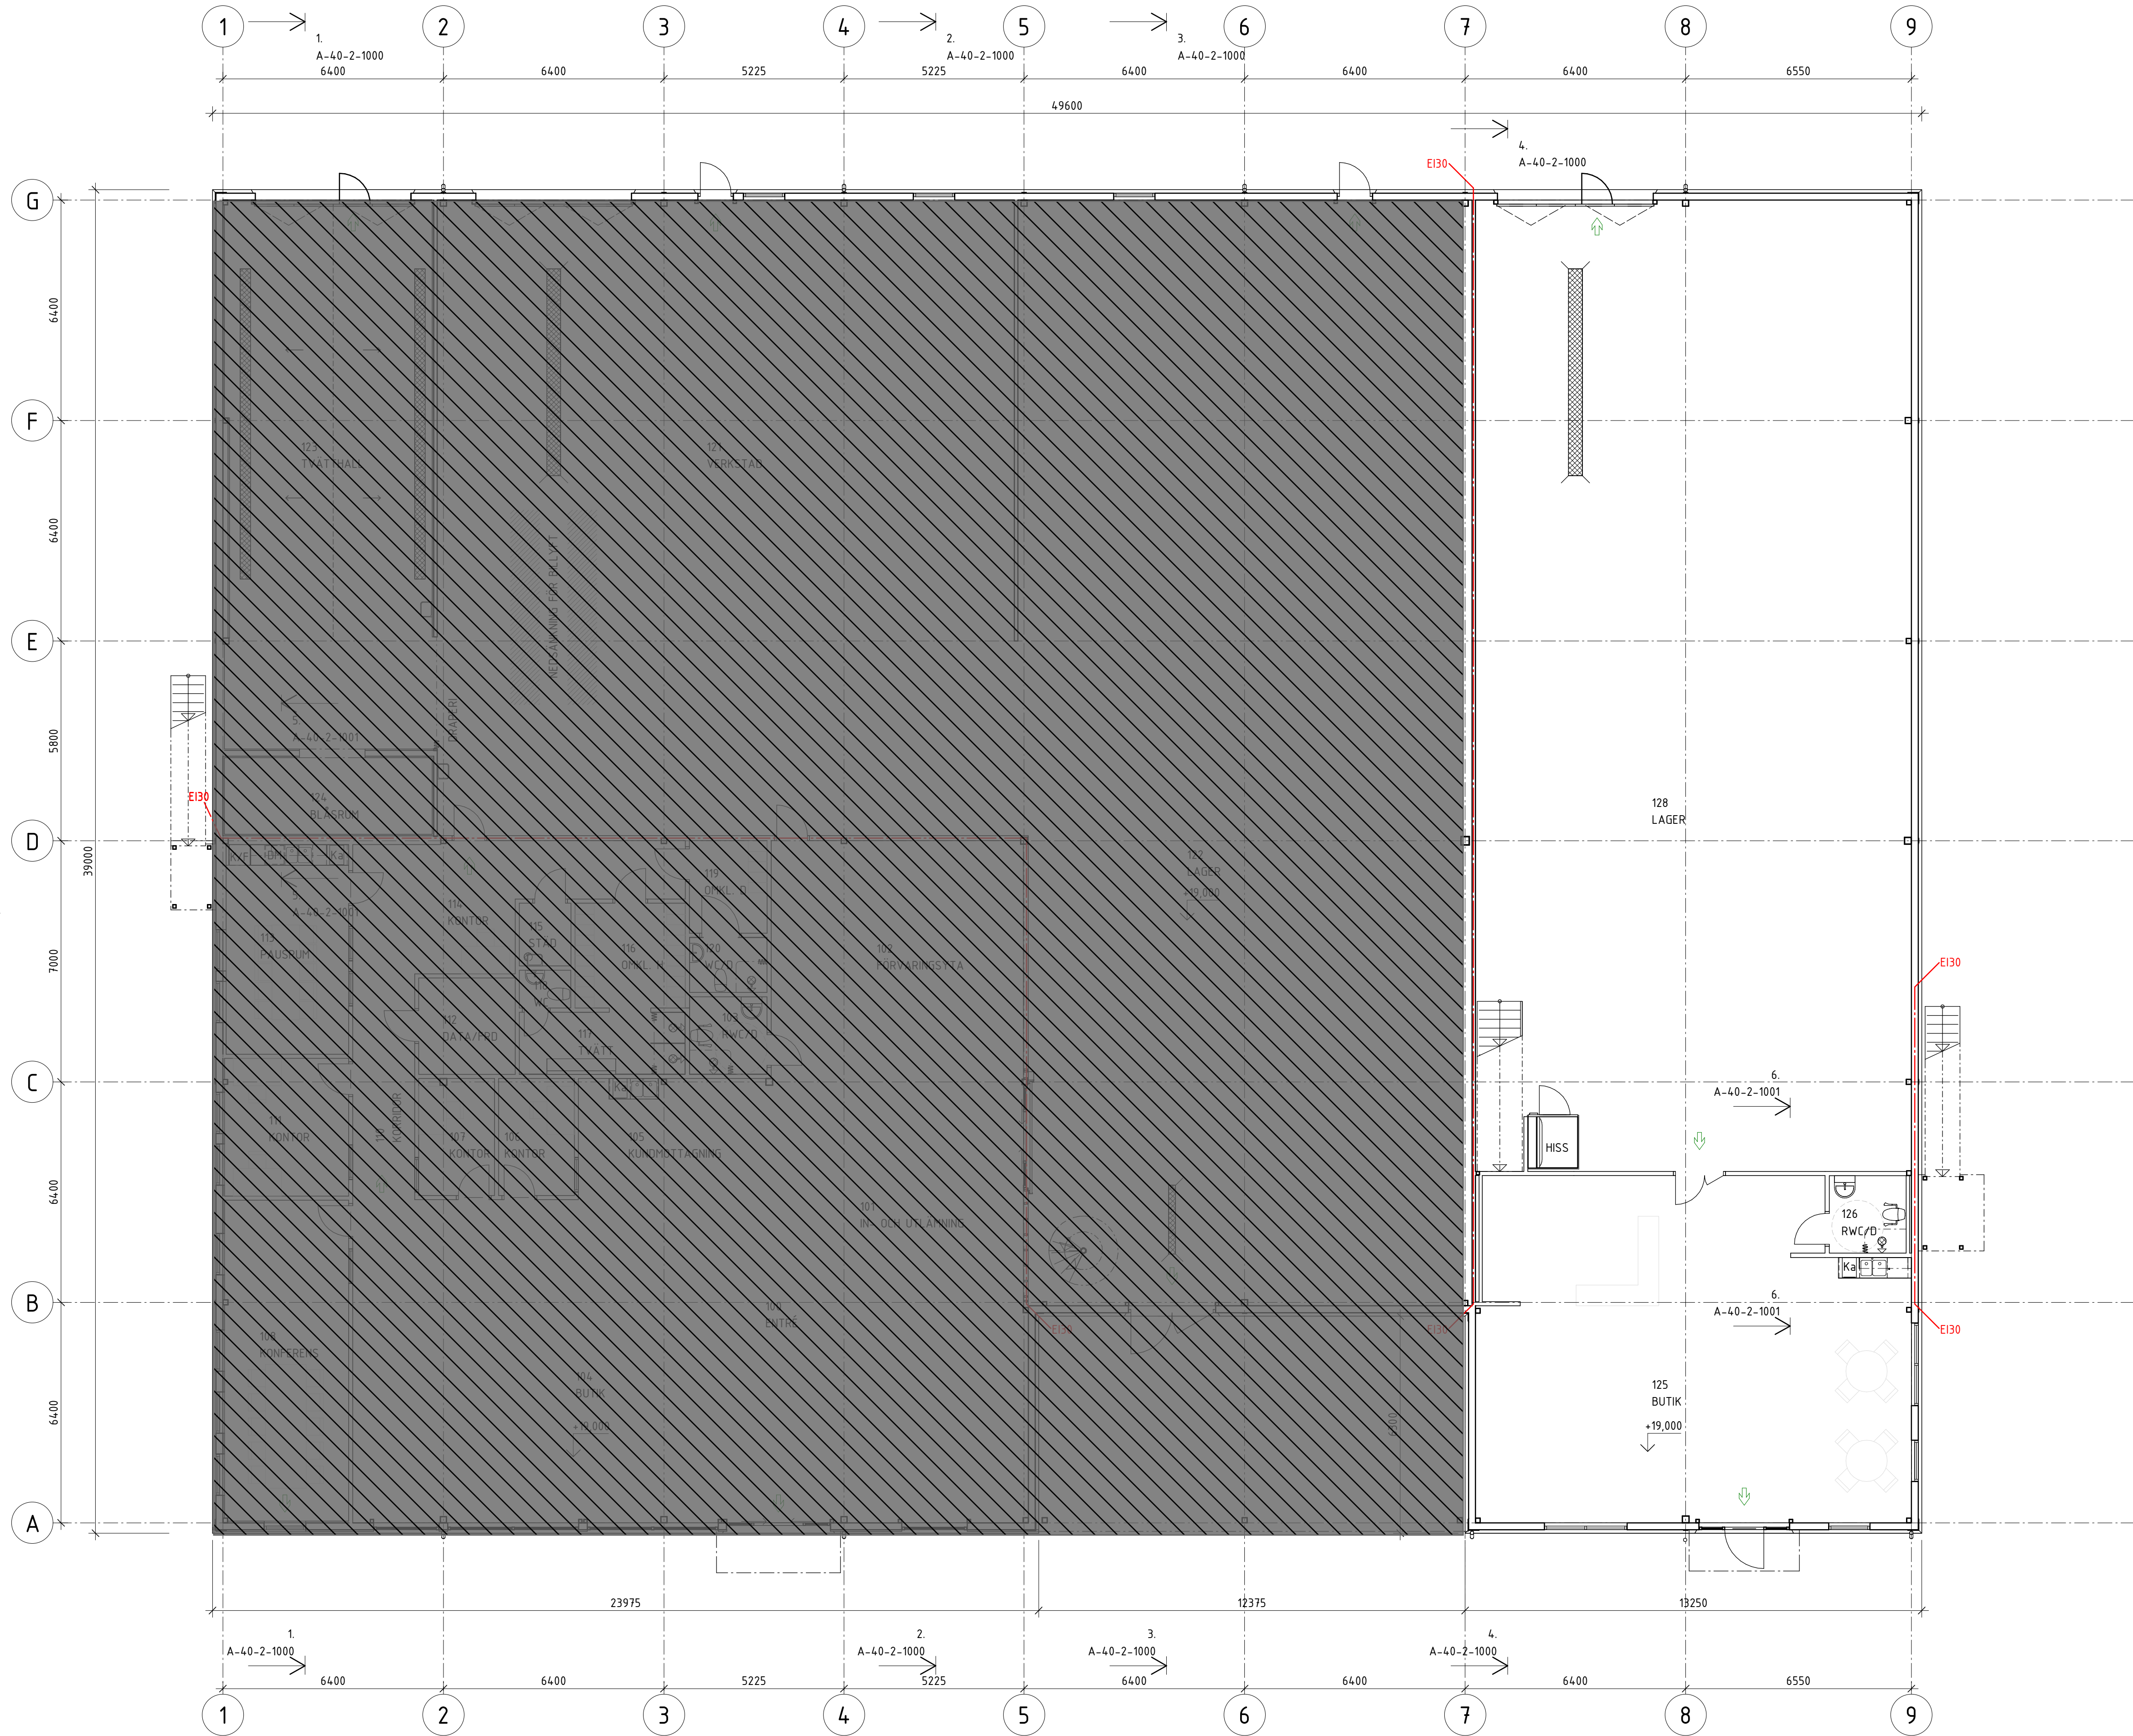

2025-02-10

BET	ANDRINGEN AVSER	DATUM	SIGN
RELATIONSHANDLING			
NP3 RENTA SKELLEFTEÅ			
TRANSISTORN 6			
FASTEC			
X	A FASTEC AB	tel. 0910-878 63	
	K PROJEKTBYGGAREN TEKNIK AB	tel. 0706-81 74 86	
	E INSTALL EL I NORR AB	tel. 0725-80 77 66	
	V LEOSOL ENERGI AB	tel. 0910-76 46 10	
	Ks BEBOLIG DESIGN	tel. 0768-64 59 29	
	M TERRA KONSULT AB	tel. 0910-77 96 75	
UPPDRAG NR	2038	RETNADSKONSTR. AV	E.E
DATUM	2024-09-13	ANSVARIG	J.L
NYBYGGNAD INDUSTRIHALL			
PLAN 1			
PLAN MED INREDNING			
SKALA	A1 1:100	NUMMER	A-40-1-1000
	A3 1:200		BET