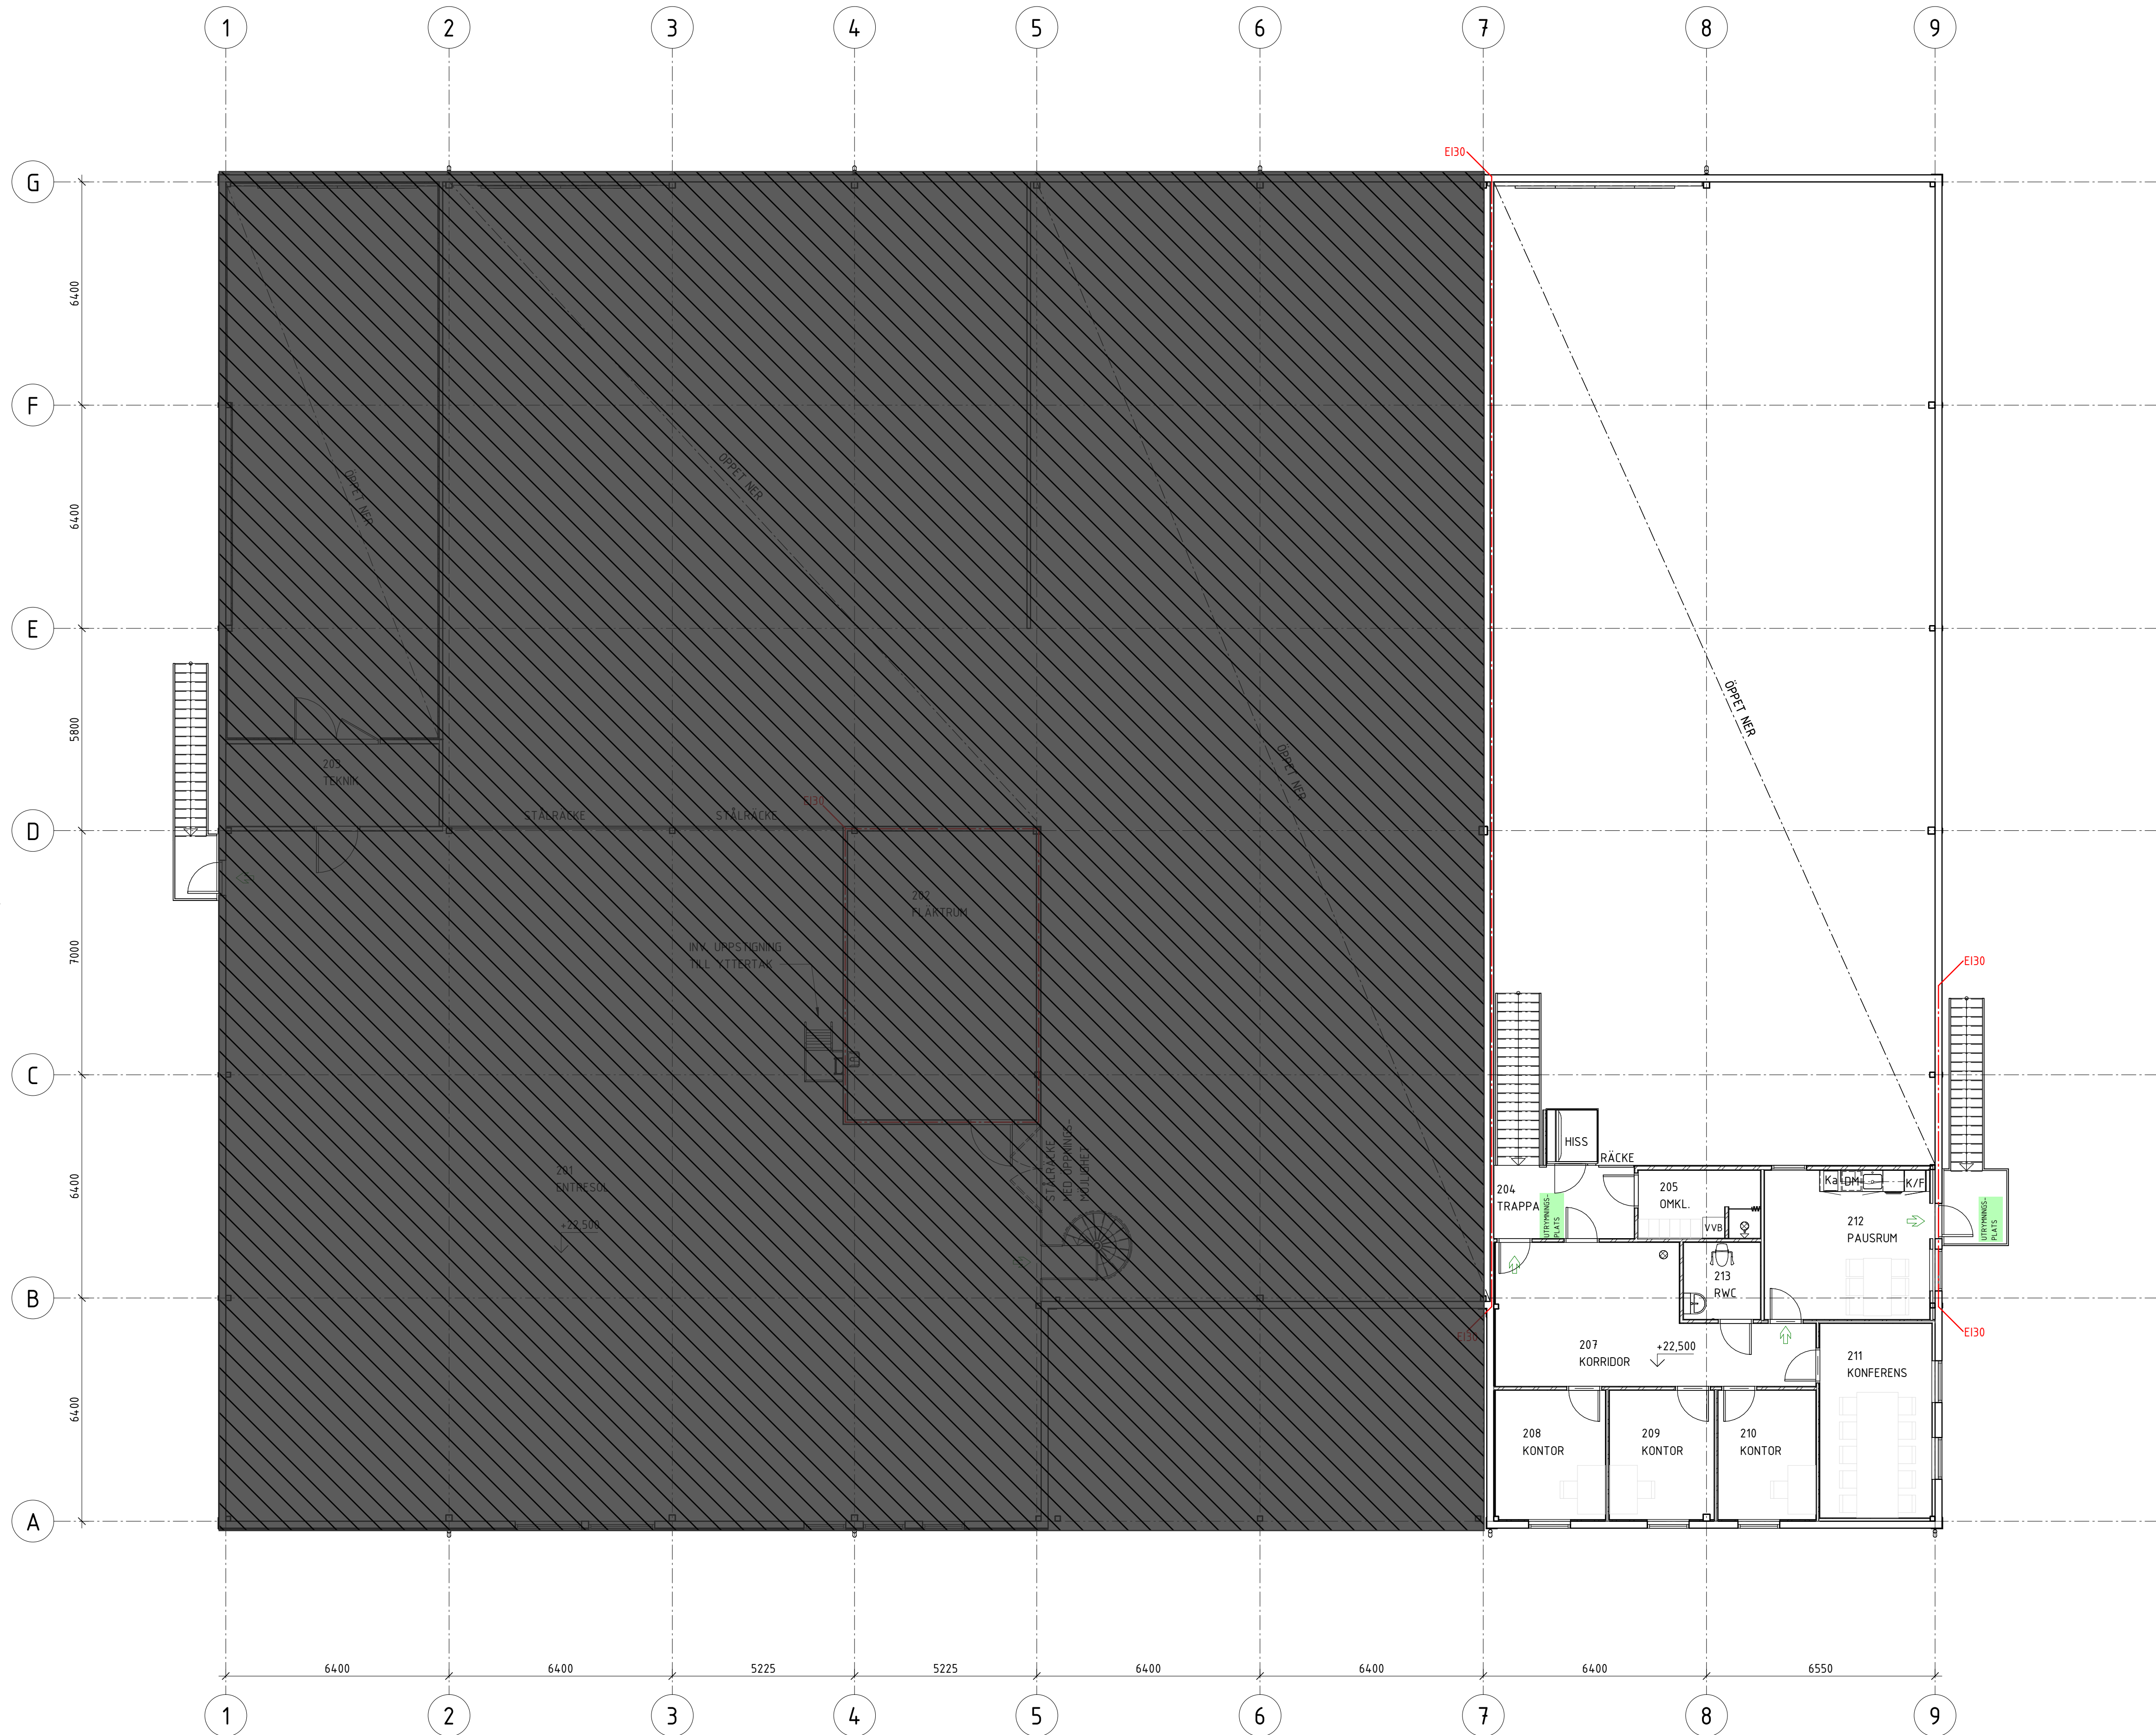


2025-02-10

BET	ANDRINGEN AVSER	DATUM	SIGN
RELATIONSHANDLING			
NP3 RENTA SKELLEFTEÅ			
TRANSISTORN 6			
FASTEC			
×	A FASTEC AB	tel. 0910-878 63	
	K PROJEKTBYGGAREN TEKNIK AB	tel. 0706-81 74 86	
	E INSTALL. EL I NORR AB	tel. 0725-80 77 66	
	V LEOSOL ENERGI AB	tel. 0910-76 46 10	
	Ks BEBOLIG DESIGN	tel. 0768-64 59 29	
	M TERRA KONSULT AB	tel. 0910-77 96 75	
UPPROG NR	REDAKONSTR. AV	HANDLAGGARE	
2038	E.E	E.E	
DATUM	ANSVARIG		
2024-09-13	J.L		
NYBYGGNAD INDUSTRIHALL			
PLAN 2			
PLAN MED INREDNING			
SKALA	NUMMER	BET	
A1 1:100			
A3 1:200	A-40-1-2000		