
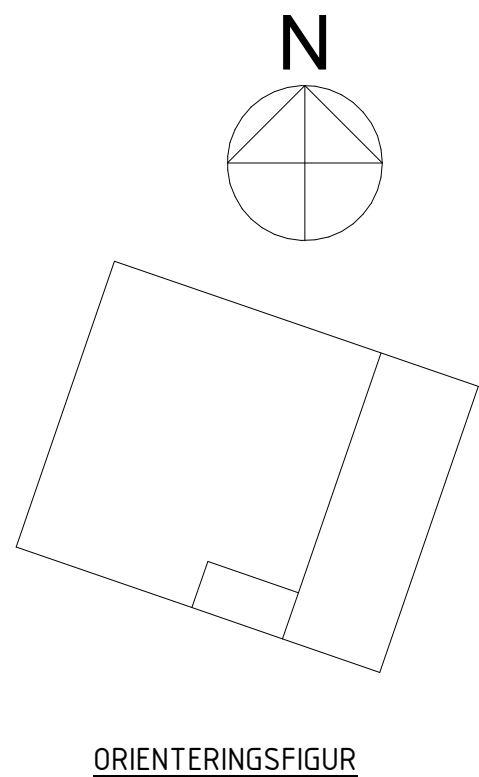
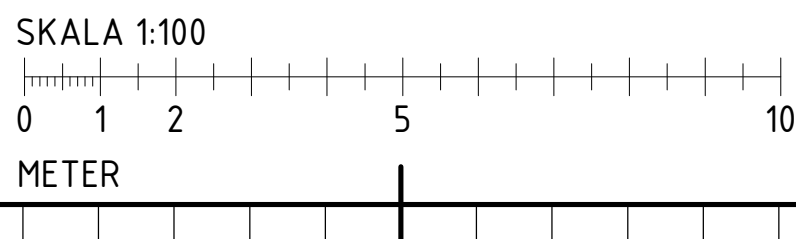
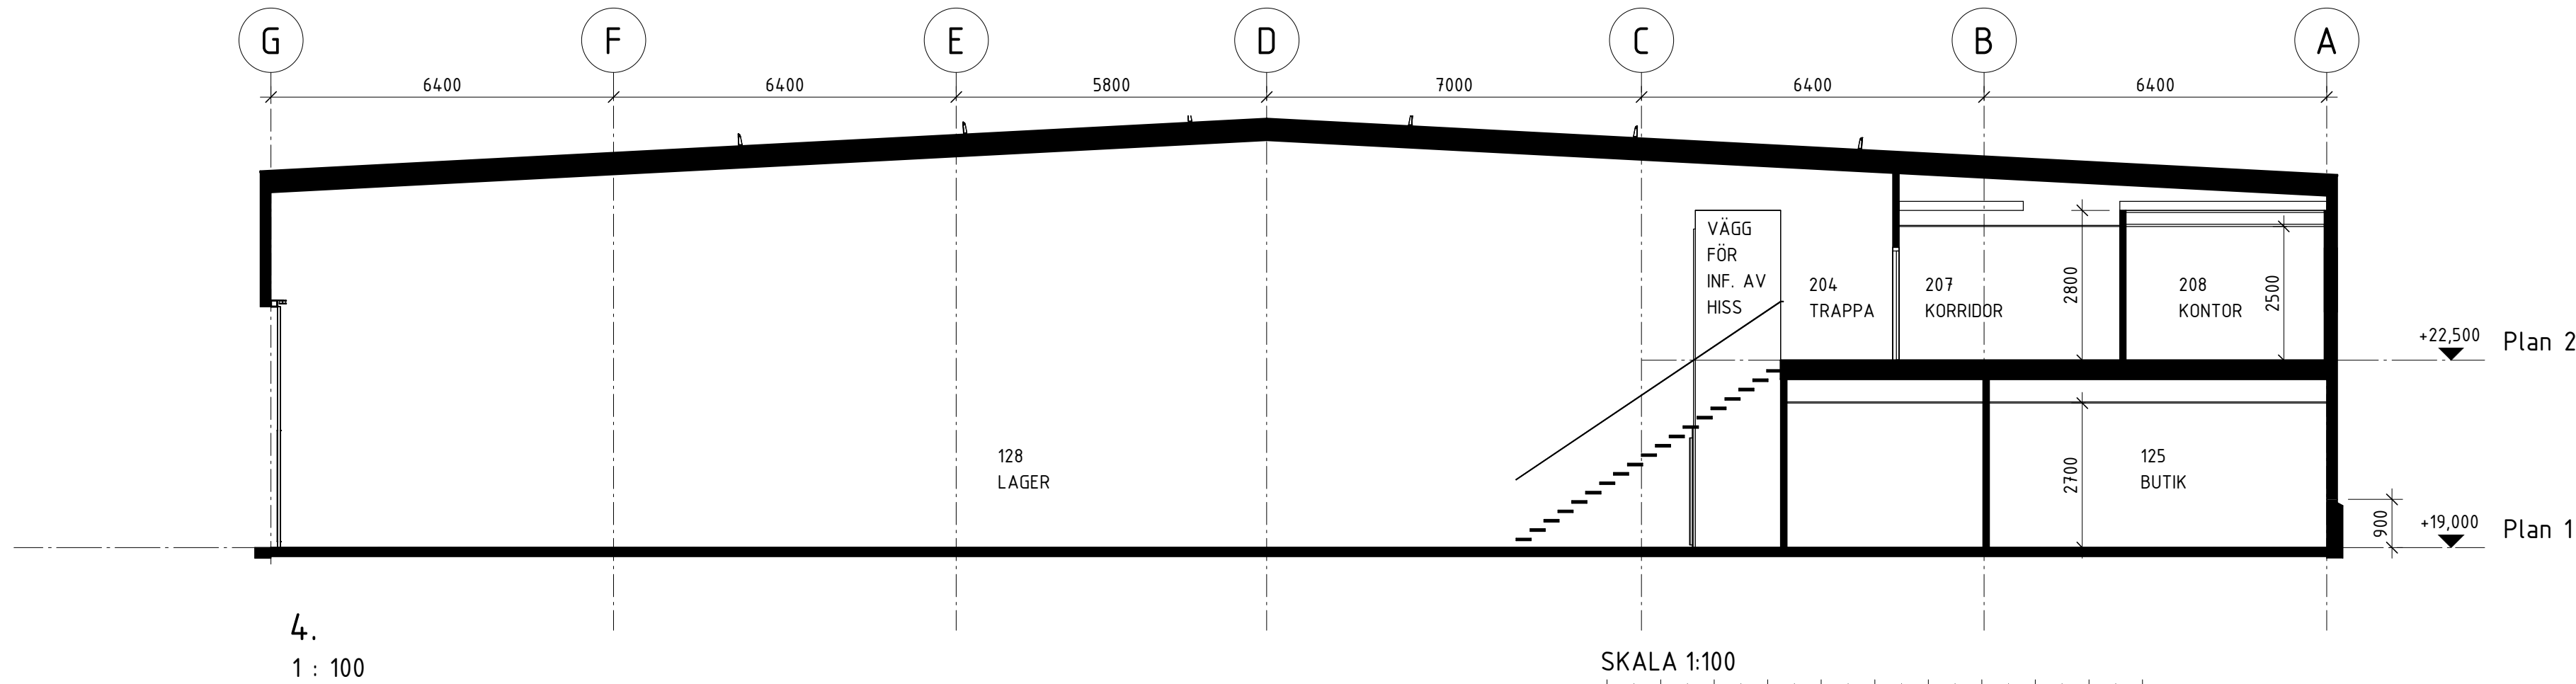
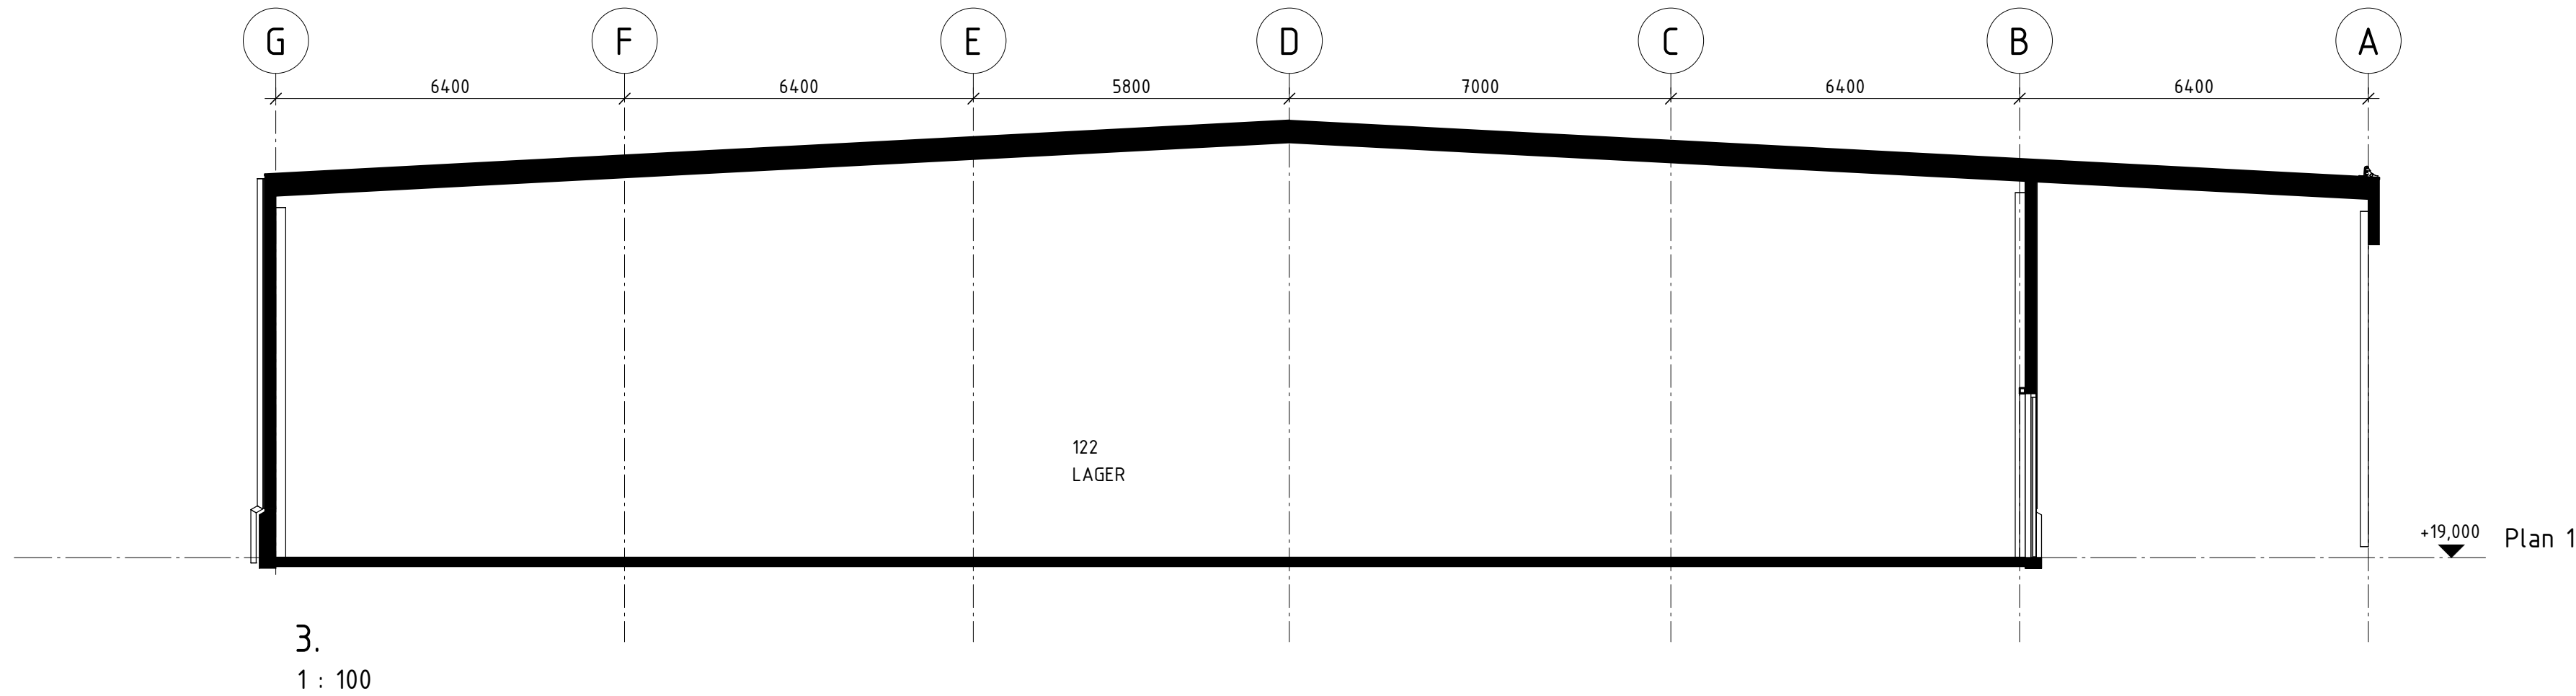
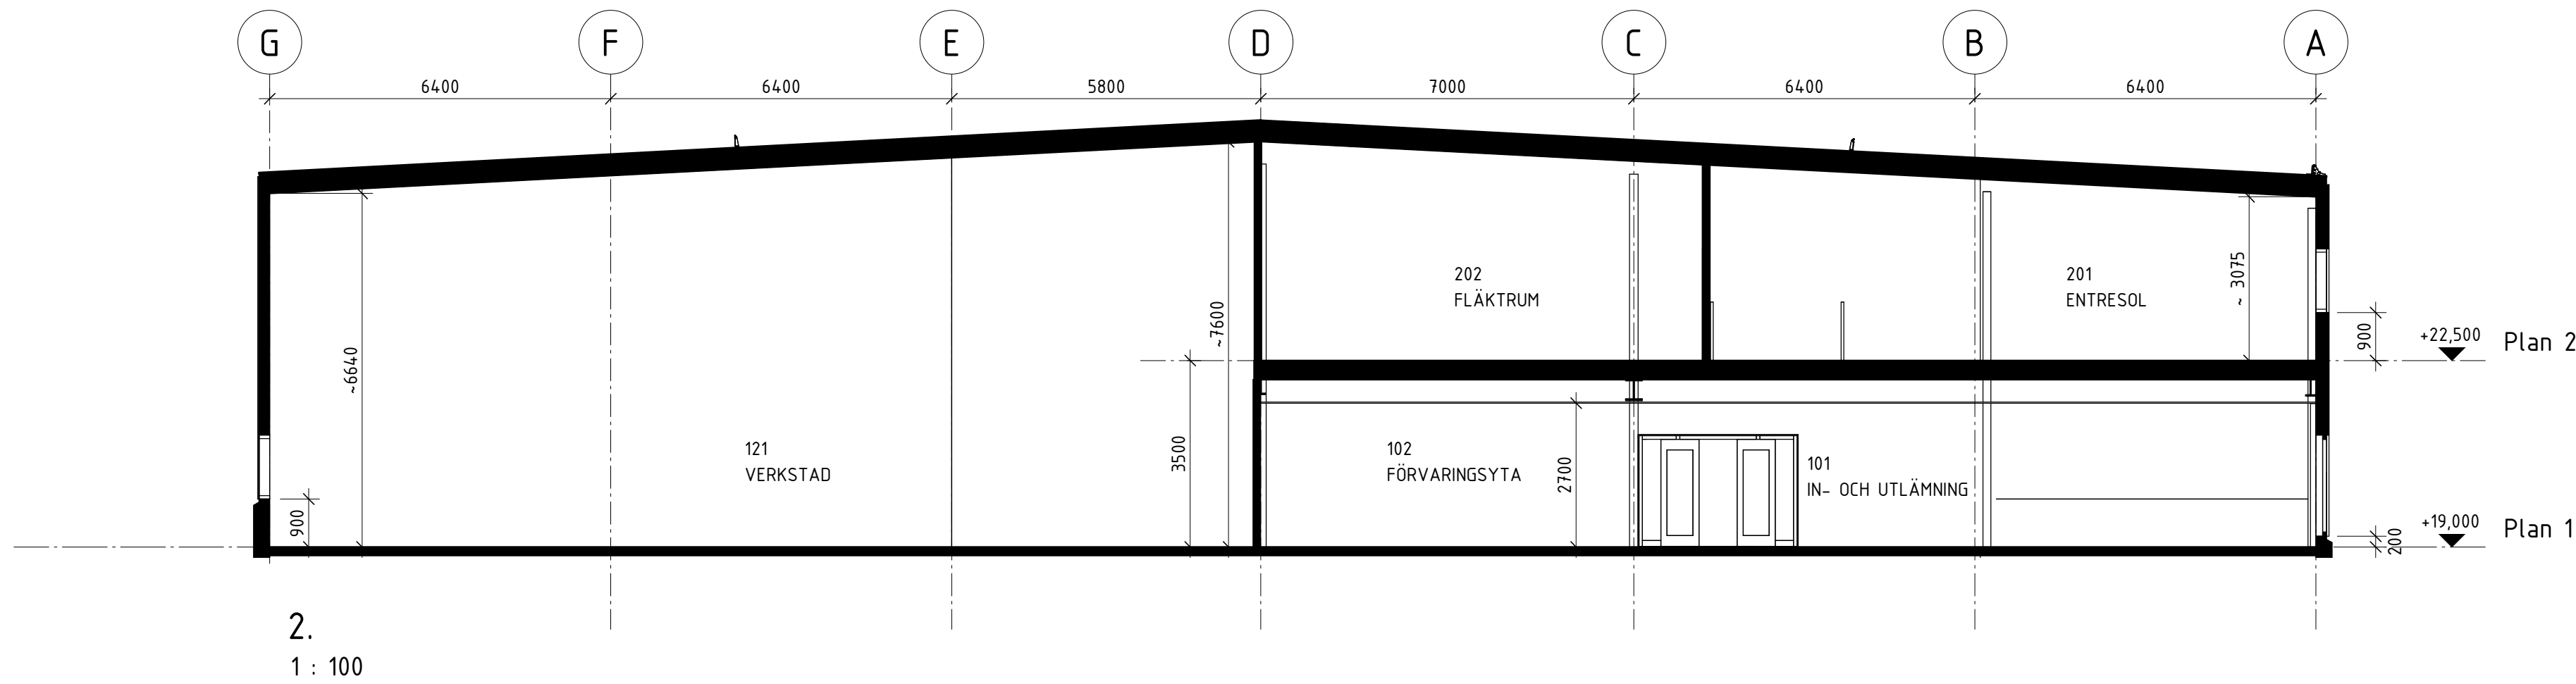


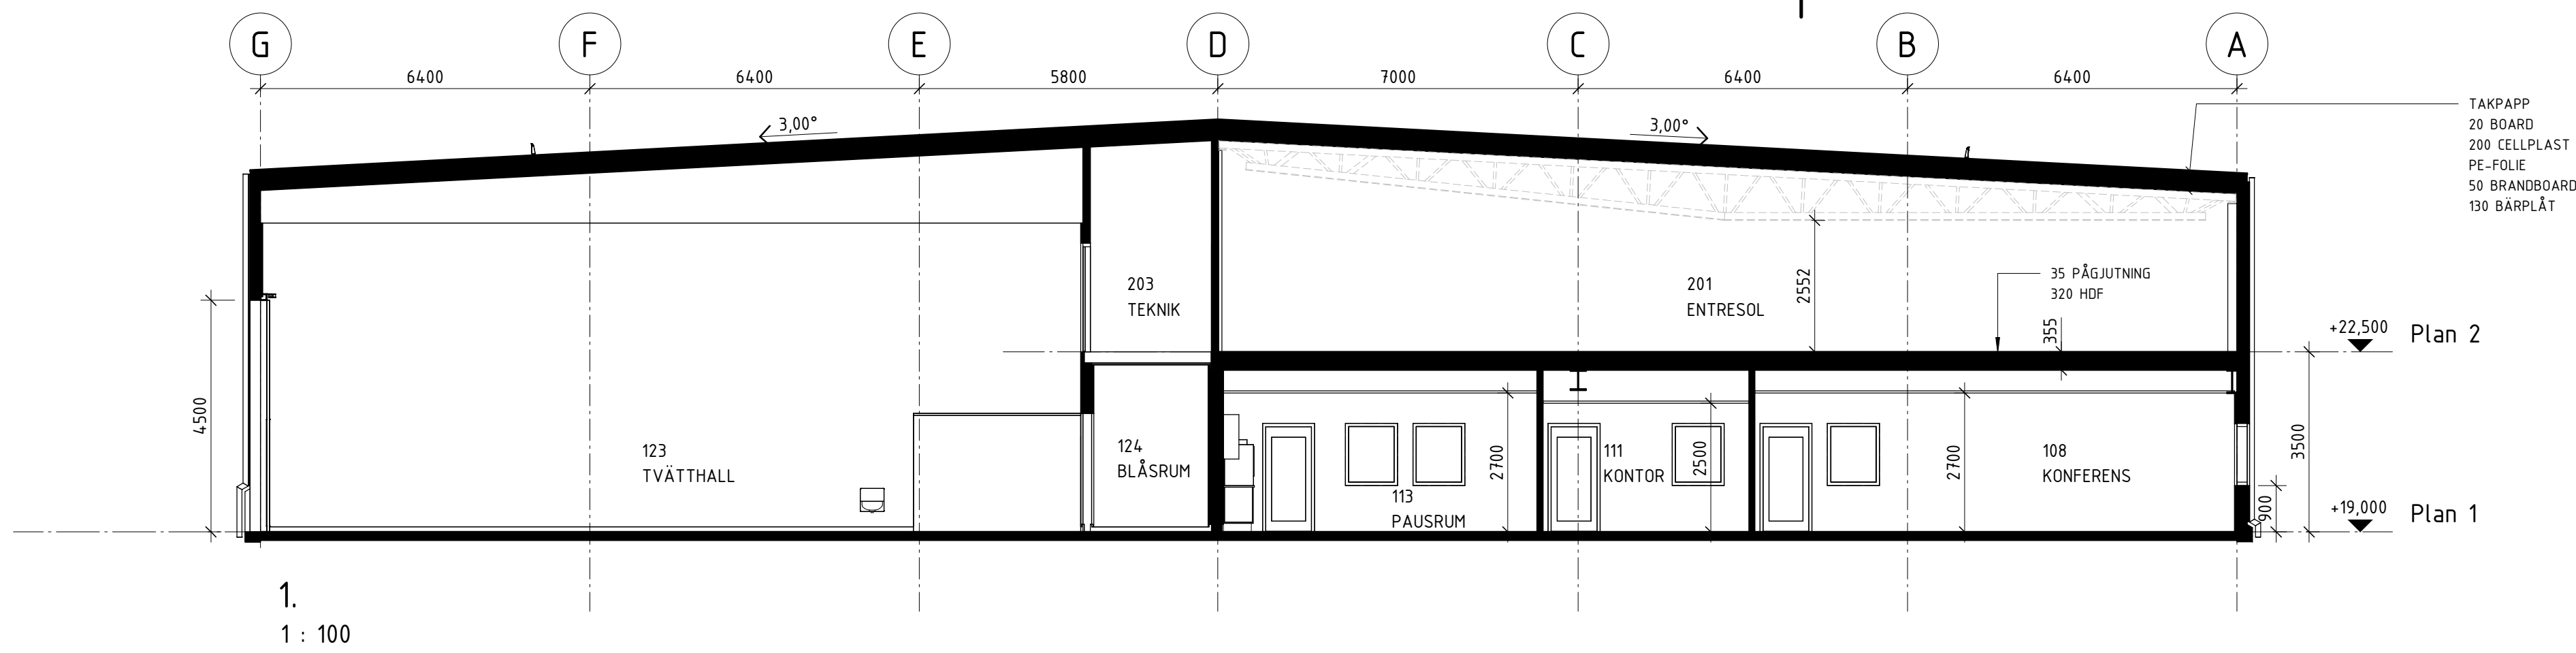

2025-02-10

BET	ANDRINGEN AVSER	DATUM	SIGN
RELATIONSHANDLING			
NP3 RENTA SKELLEFTEÅ			
TRANSISTORN 6			
FASTEC			
A	FASTEC AB	tel. 0910-878 63	
K	PROJEKTBYGGAREN TEKNIK AB	tel. 0706-81 74 86	
E	INSTALL EL I NORR AB	tel. 0725-80 77 66	
V	LEOSOL ENERGI AB	tel. 0910-76 46 10	
Ks	BEBOLIG DESIGN	tel. 0768-64 59 29	
M	TERRA KONSULT AB	tel. 0910-77 96 75	
UPPDRAG NR	RETNAD/KONSTR. AV	HANDLAGGARE	
2038	E.E	E.E	
DATUM	ANSVARIG		
2024-09-13	J.L		
NYBYGGNAD INDUSTRIHALL			
SEKTIONER			
SKALA	NUMMER	BET	
A1 1:100	A-40-2-1000		
A3 1:200			