




FASAD MOT NORR

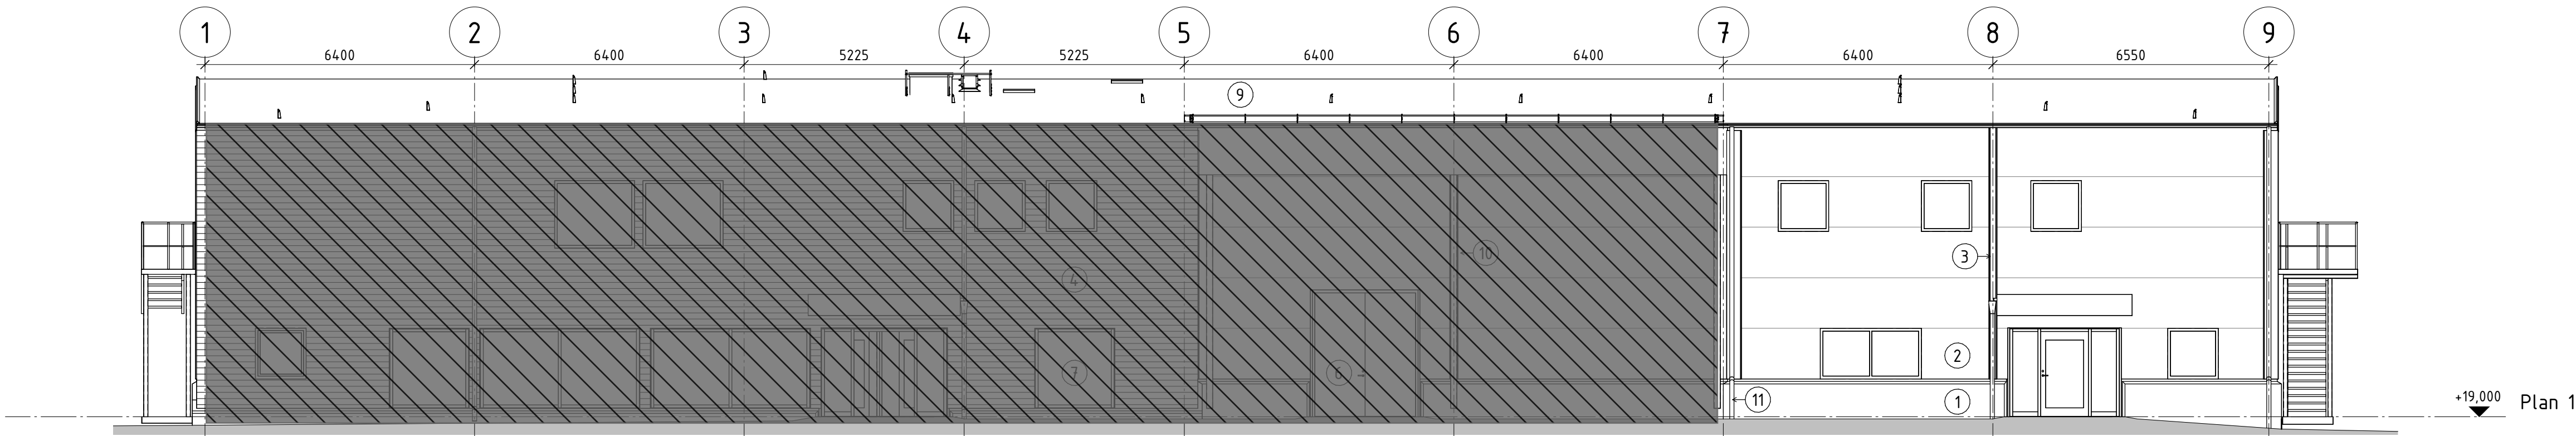


FASAD MOT SÖDER

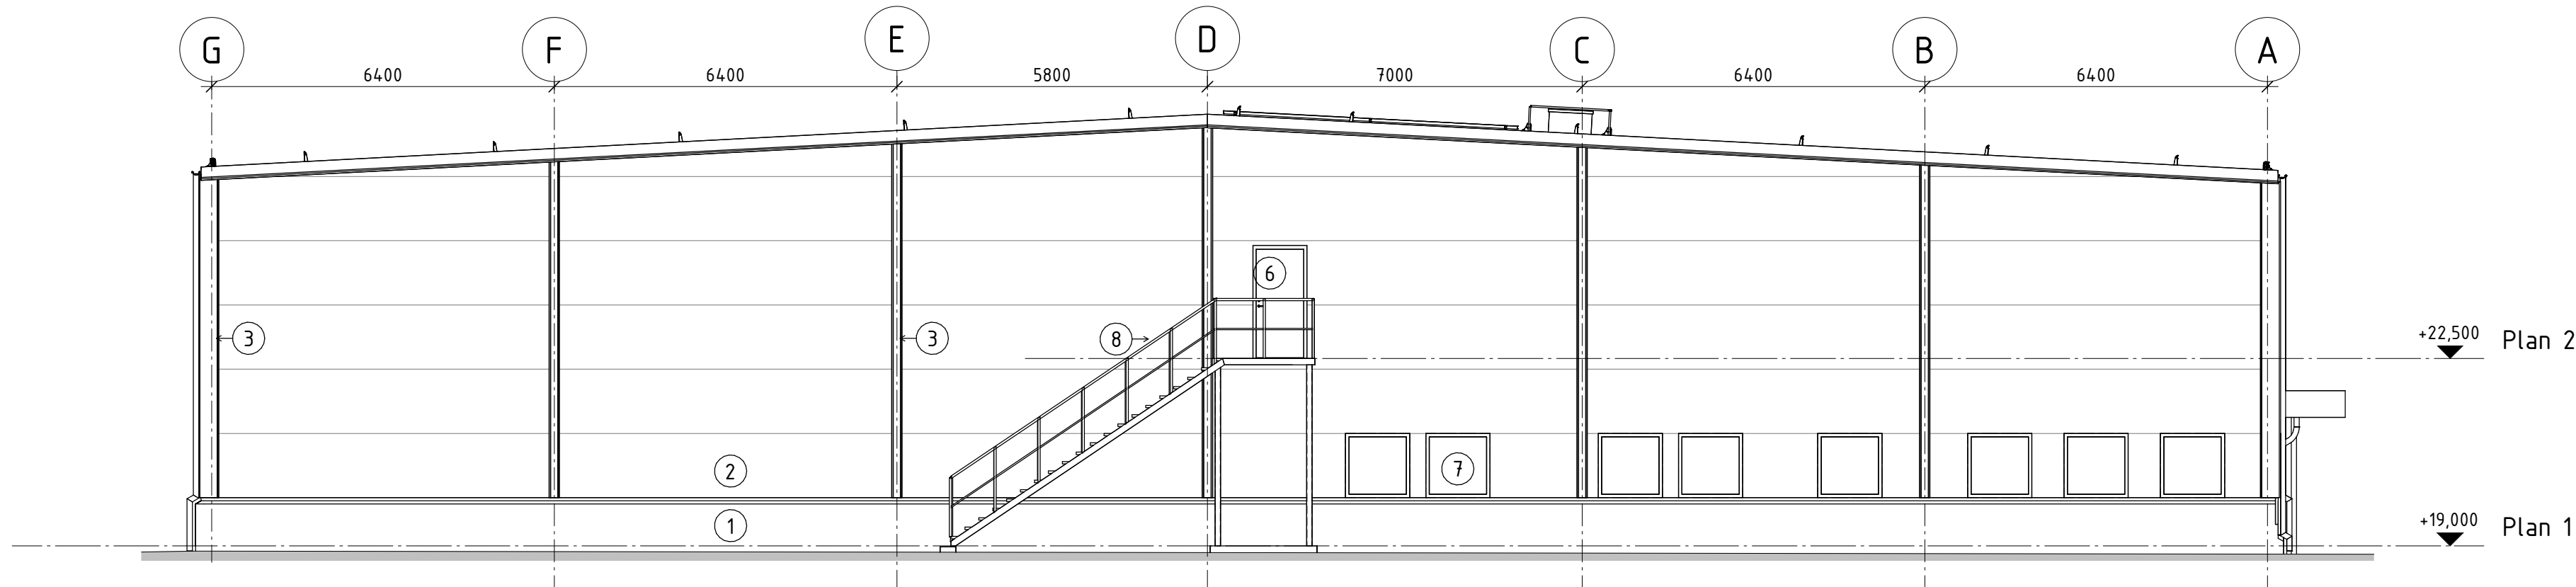

FASAD MOT VÄSTER

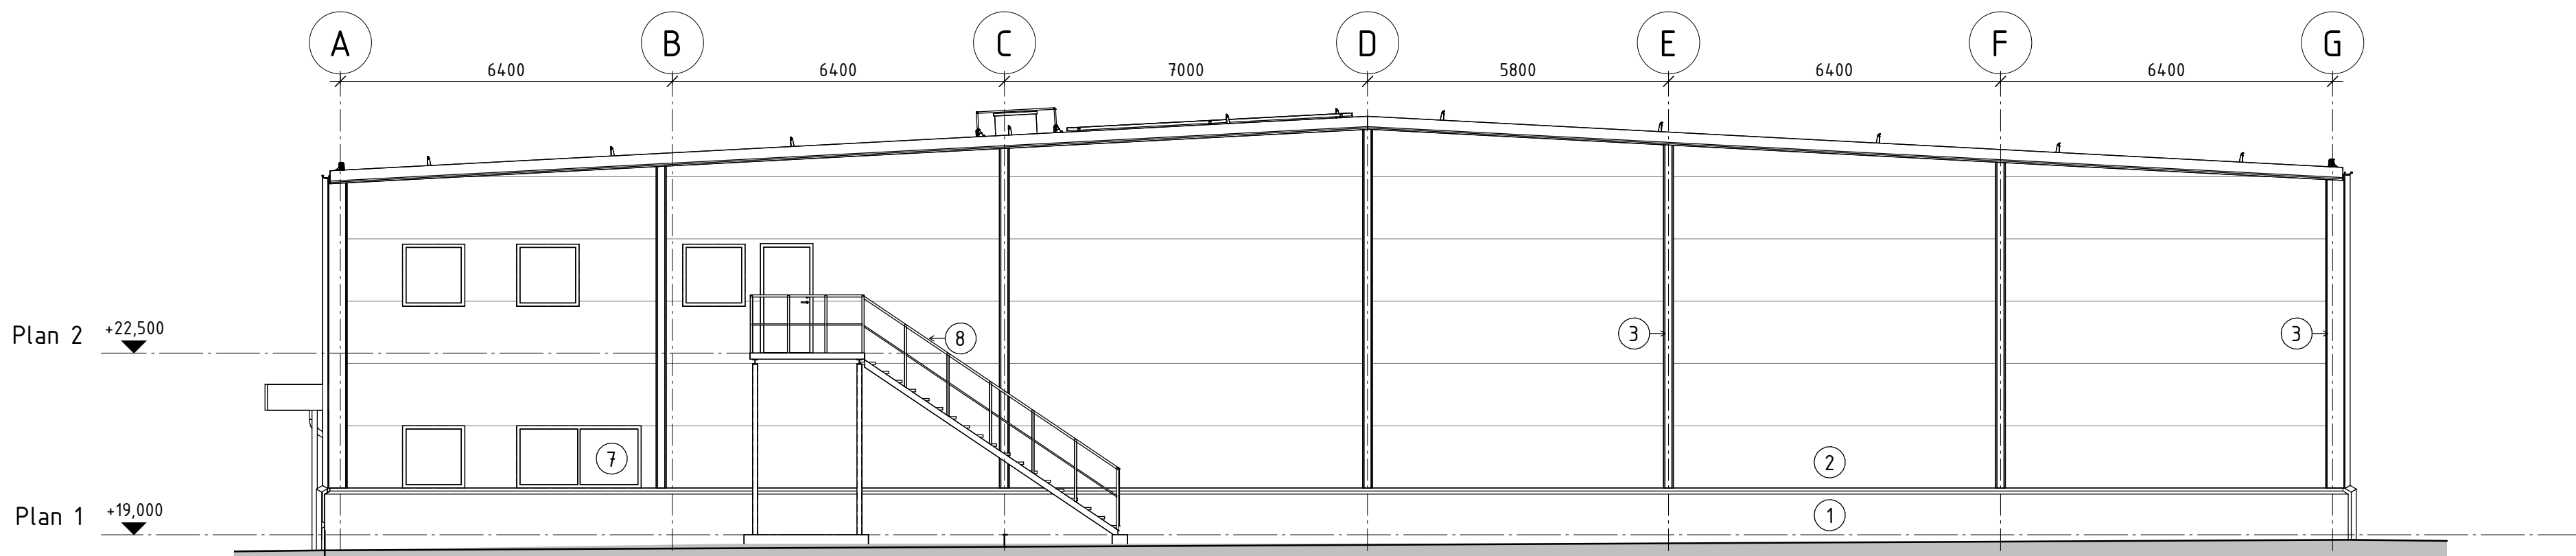

FASAD MOT ÖSTER


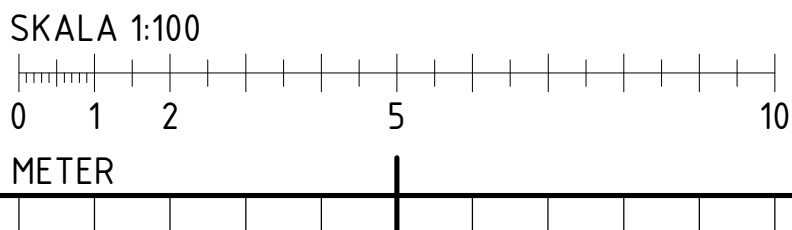


FÖRESKRIFTER

- BETONGSOCKEL - NATUR, SLÅT
SANDWICHELEMENT - RAL 7024
PILASTER, HÖRNB. - RAL 7024
TRÅPANEL - LASYR ALCRO NR 333 SUNDKÅR EL. LIKV
VIKPORT - RAL 9007
STÅLDÖRR - NCS S4500-N
FÖNSTER/PARTIER - NCS S4500-N
STÅLTRAPPA - VFZ
TAKPAPP - SVART
PELARE - RAL 7024

FÖRKLARINGAR

1. BETONGSOCKEL
2. SANDWICHELEMENT
3. PILASTER, HÖRNBESLAG
4. TRÅPANEL
5. VIKPORT
6. STÅLDÖRR
7. FÖNSTER/PARTI
8. STÅLTRAPPA
9. TAK
10. PELARE
11. STUPRÖR

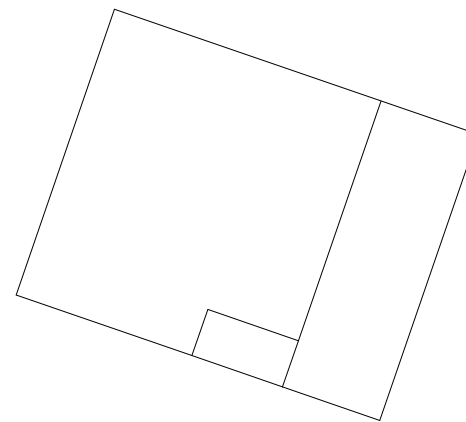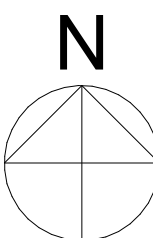

ORIENTERINGSFIGUR

2025-02-10

BET	ANDRINGEN AVSER	DATUM	SIGN
RELATIONSHANDLING			
NP3 RENTA SKELLEFTEÅ			
TRANSISTORN 6			
FASTEC			
X	A FASTEC AB	tel. 0910-878 63	
	K PROJEKTBYGGAREN TEKNIK AB	tel. 0706-81 74 86	
	E INSTALL. EL. I NORR AB	tel. 0725-80 77 66	
	V LEOSOL ENERGI AB	tel. 0910-76 46 10	
	Ks BEBOLIG DESIGN	tel. 0768-64 59 29	
	M TERRA KONSULT AB	tel. 0910-77 96 75	
UPPRORAG NR	RETNAD/KONSTR. AV	HANDLAGGARE	
2038	E.E	E.E	
DATUM	ANSVARIG		
2024-09-13	J.L		
NYBYGGNAD INDUSTRIHALL			
FASADER			
SKALA	NUMMER	BET	
A1 1:100	A-40-3-1000		
A3 1:200			