




SKALA 1:100

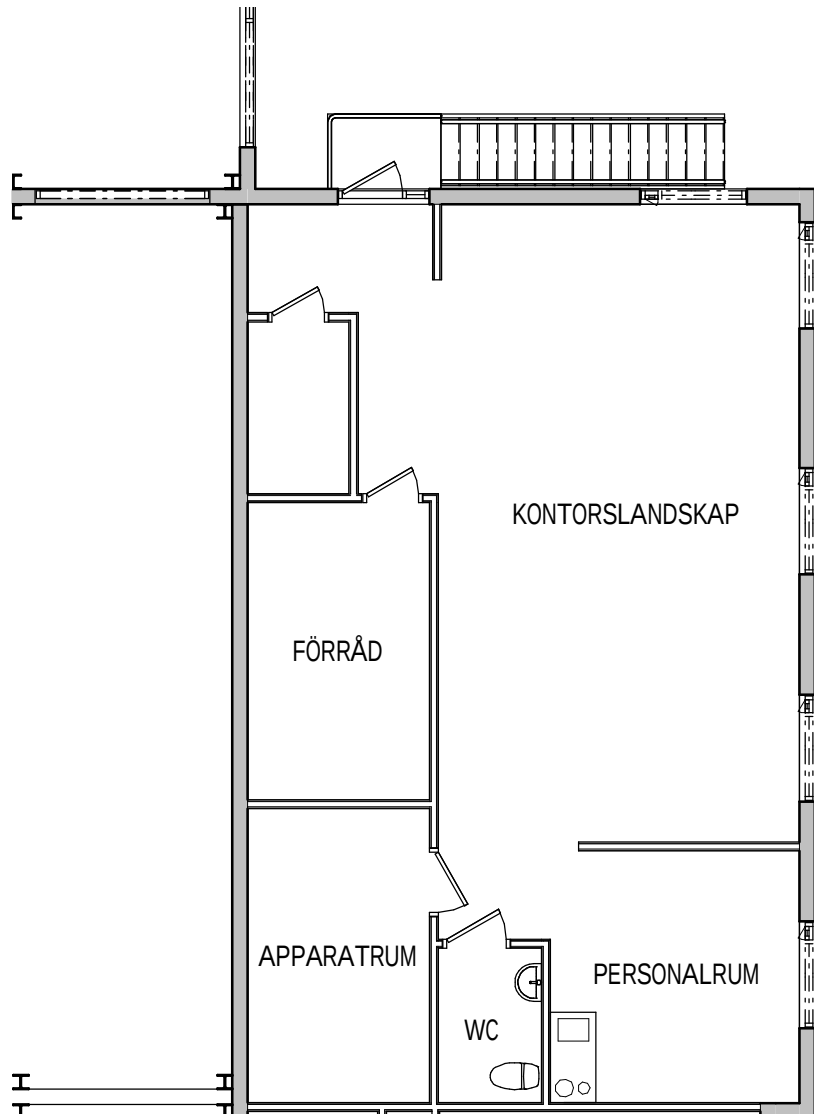

METER

			BET	ÄNDRINGEN AVSER	DATUM	SIGN
A TM tel. 0910-75 00 30			RELATIONSHANDLING			
			RIKTHYVELN 3			
			SKELLEFTEÅ			
			PLAN 1 TRAPPA			
UPPDRAG.NR 200277		RITAD/KONSTR. AV HK	HANDLÄGGARE KARLSSON			
DATUM 200630		ANSVARIG		SKALA 1:100	NUMMER A-201	BET