

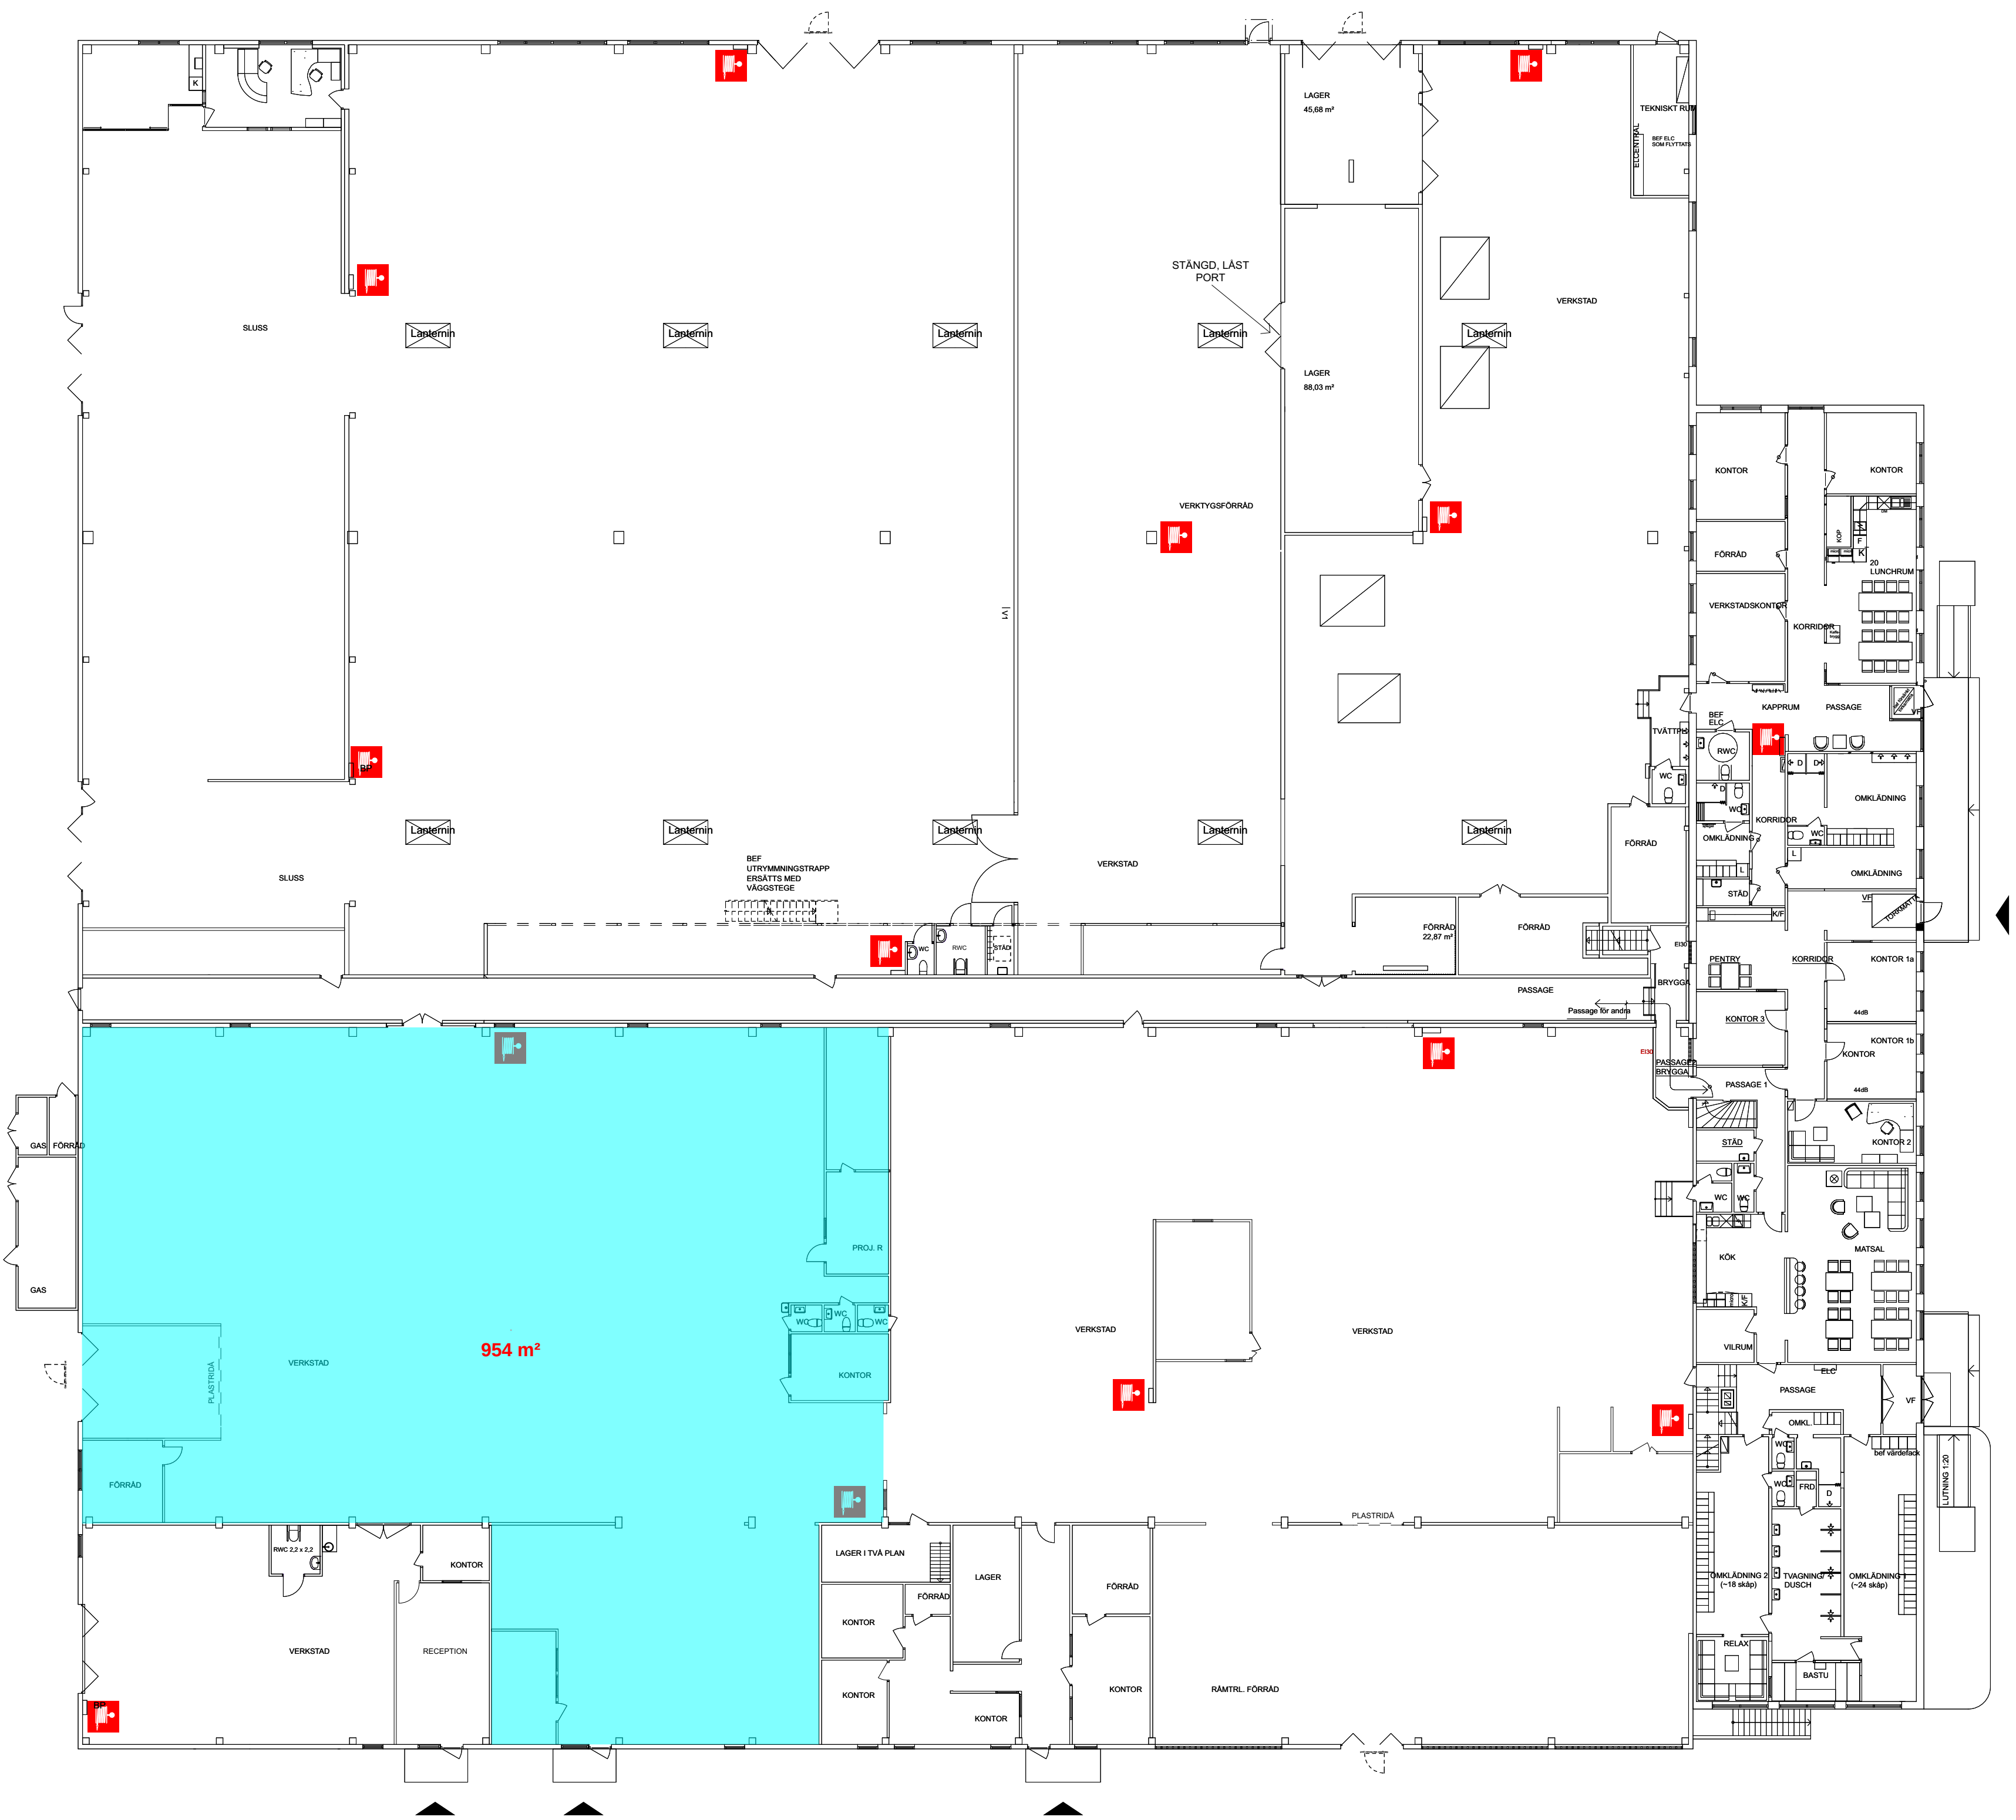


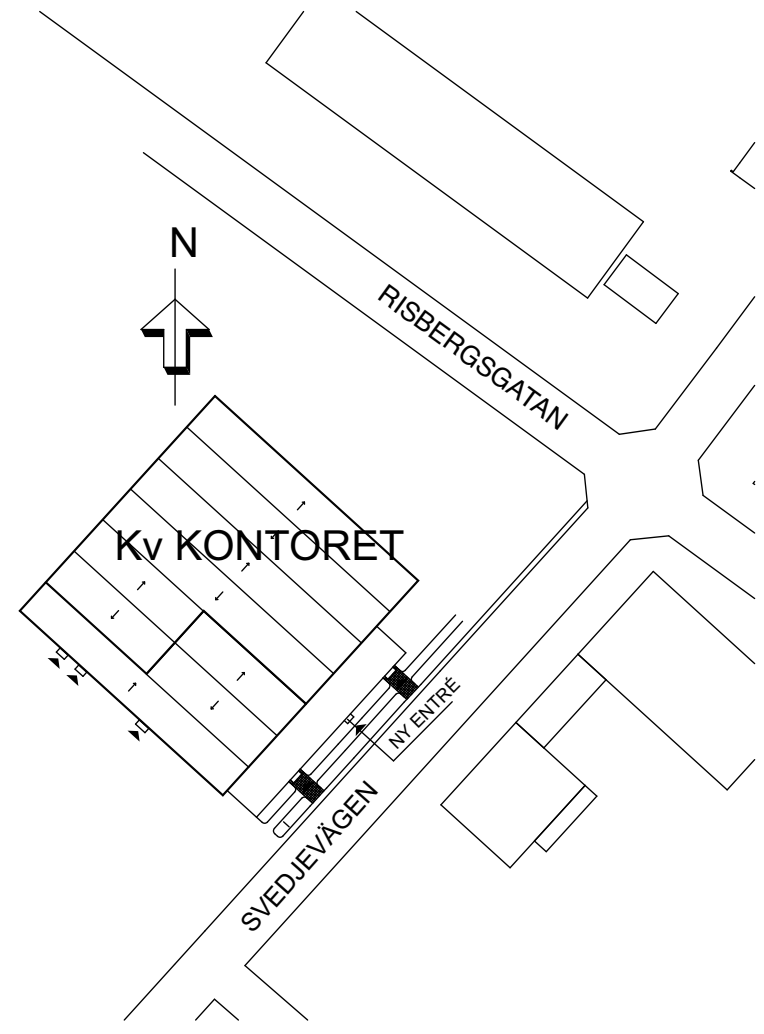

BOTTENPLAN

1:200

NOTERA
UNDERLAG FÖR DENNA HANDLING HAR VARIT RITNINGSFILER FRÅN
Vi på ArkitektByrån Tre Streck, SOM EFTER PLATSBESÖK 2020-01-08 KOMPLETTERATS

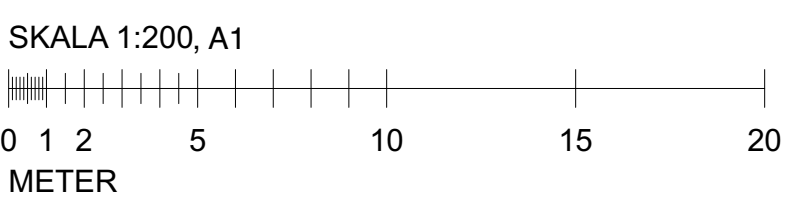

ORIENTERINGSFIGUR 1:2000

BET	ANT	ÄNDRING AVSER	DATUM	Sign.
RELATIONSHANDLING				
KV KONTORET 4				
				
A	VAB - Vi på arkitektbyrån tre streck AB			
UPPDRAG NR	18-811-003	RITAD AV	J IGNBERG	HANDLÄGGARE
DATUM	2020-01-08	ANSVARIG	Kent Eriksson	
BOTTENPLAN				
SKALA A1	1:200	NUMMER	AR-1000	
SKALA A3	1:400			

VAB Vi på ArkitektByrån
Tre Streck
www.vab.nu