

Mått anges i millimeter.

VÄGGAR

 Befintlig vägg / dörr


FÖRKORTNINGAR

K	Kyl
K/F	Kyl och frys
TM	Tvättmaskin
ELC.	Elcentral enligt EL-handling
TRH	Trapphus
FRD	Förråd

UTEPLATS
LOKAL G / G5
OPA: 10,3 m²



SKALA 1:100 (A1)

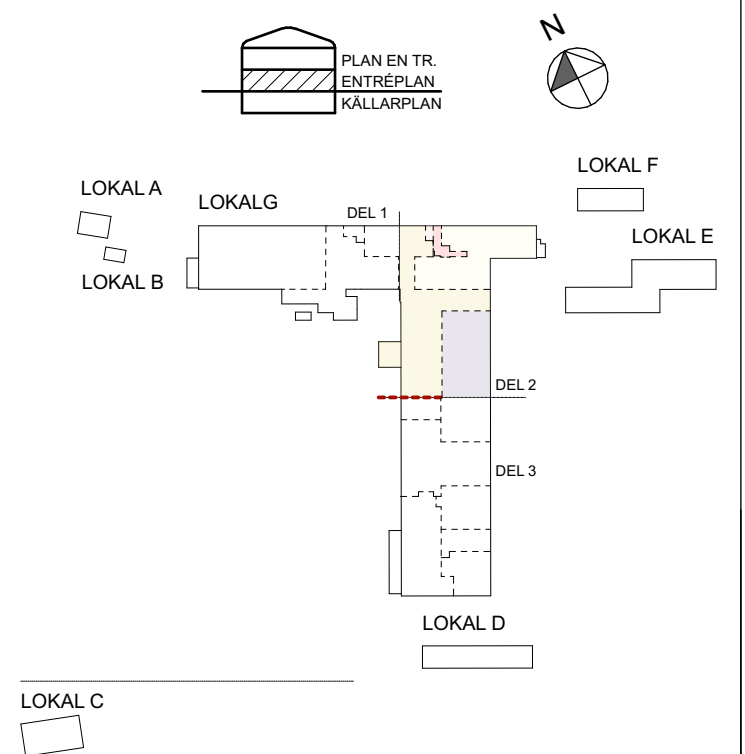

BET	ANT	ÄNDRING AVSER	DATUM	SIGN
-----	-----	---------------	-------	------

RELATIONSHANDLING

ÖSTNOR 107:6

agnasARK
www.agnasark.se • +46(0)247-792060

UPPDRAK NR	RITAD AV	HANDLÄGGARE
2000_12539	KK	NA
DATUM	ANSVARIG	
2023-01-17	NICKLAS ANDERSSON	

ÖSTNOR 107:6 Landsvägen 11 A-D
RELATIONSHANDLINGAR

LOKAL G, DEL 2, ENTRÉPLAN

SKALA	NUMMER	BET
A1 - 1:100	A1-6	
A3 - HALVSKALA		