




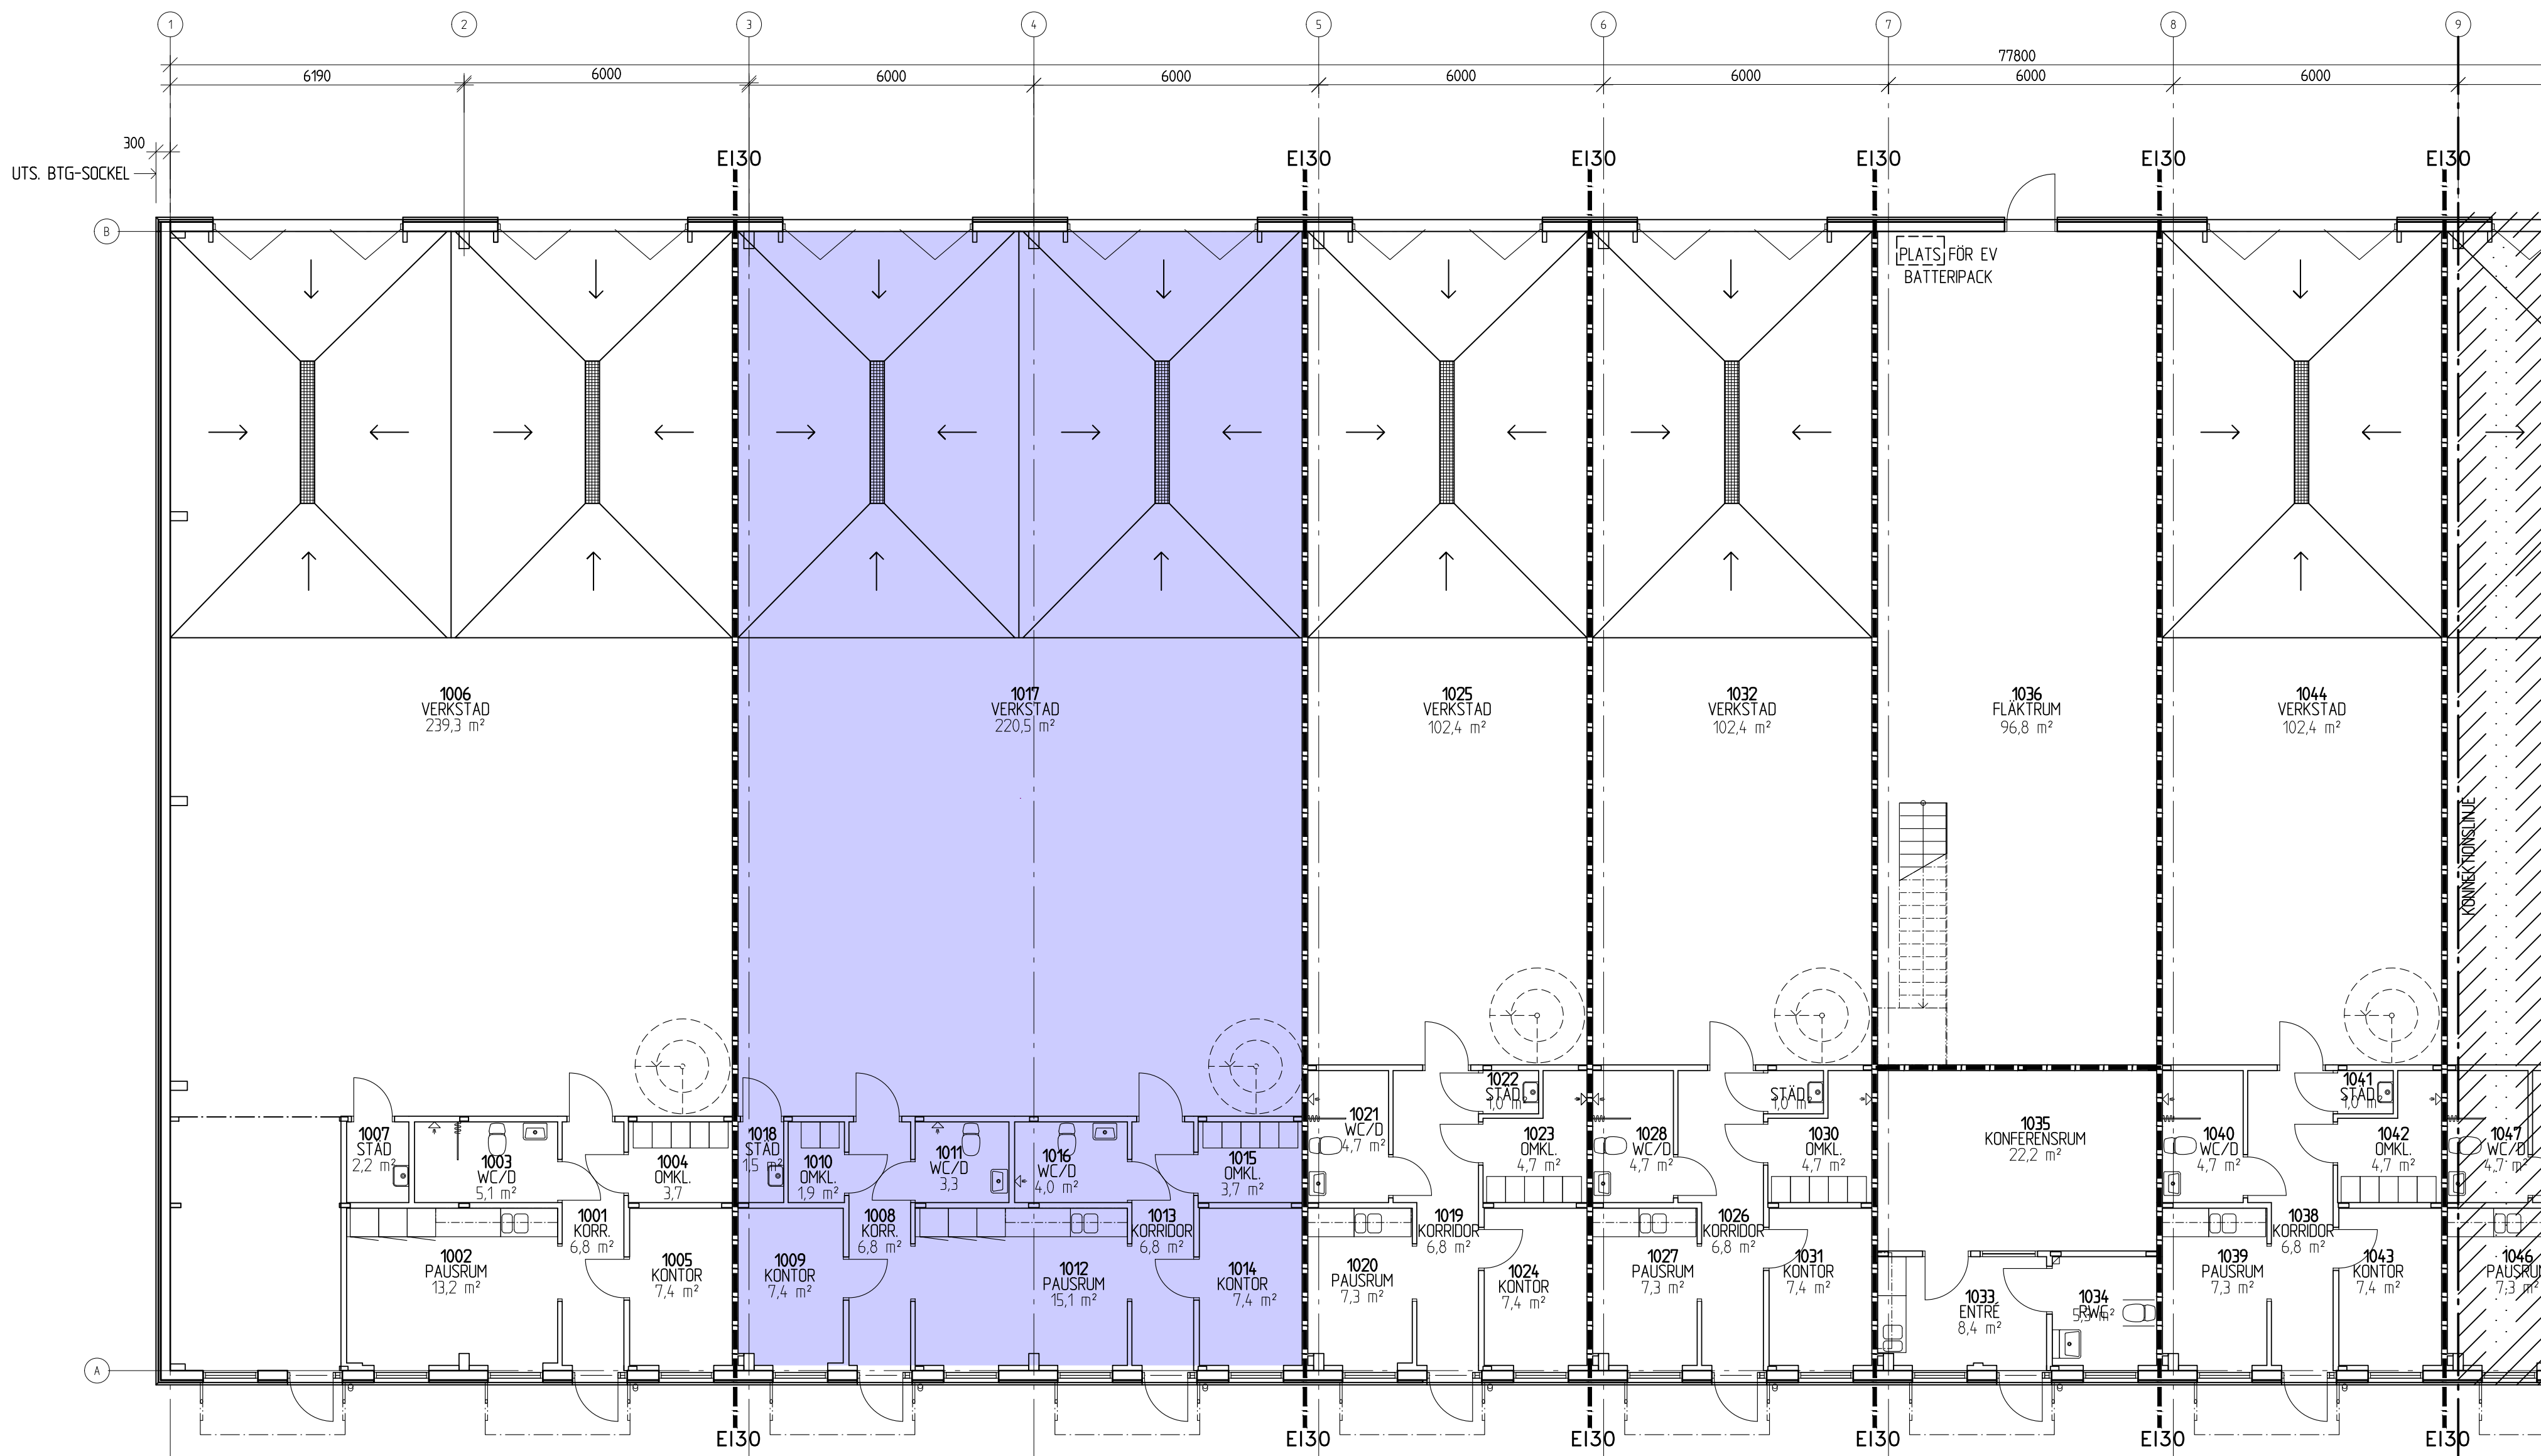

BOTTENPLAN, DEL 1
1:100

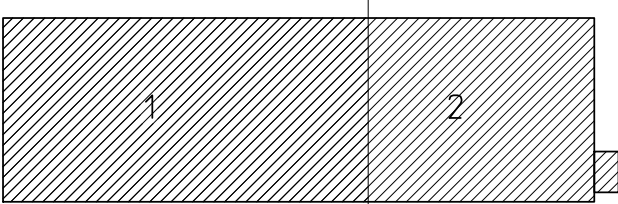

ORIENTERINGSGIFUR BOTTENPLAN, DEL 1

		RELATIONSHANDLING	LL	2017-10-24
BET	ANT	ÄNDRINGEN AVSER	SIGN	DATUM
RELATIONSHANDLING				
Fastighets AB POLARIS				
RÖJMYRAN 1 SKELLEFTEÅ KOMMUN				
☒	A	TYRÉNS AB	TEL 010-452 20 00	
☒	K	TYRÉNS AB	TEL 010-452 20 00	
☒	V	VVS-KONSULTERNA	TEL 0910-71 55 50	
☒	E	ÄF CONSULT	TEL 010-505 00 00	
☒	M	WSP	TEL 0910-58 64 00	
UPPDRAGSNUMMER		RITAD / KONSTR AV	HAJLÄGARE	
271436		MLA	LARS LÖFSTEDT	
DATUM		ANSKAF		
2016-10-25		ÖVE NILSSON		
NYBYGGNAD INDUSTRIHUS				
BOTTENPLAN, DEL 1 MÄTTÄTTNING, LITTRERING				
SKALA		NÄRME		BET
A1 - 1:100 A3 - 1:200		A-40.1-111		