


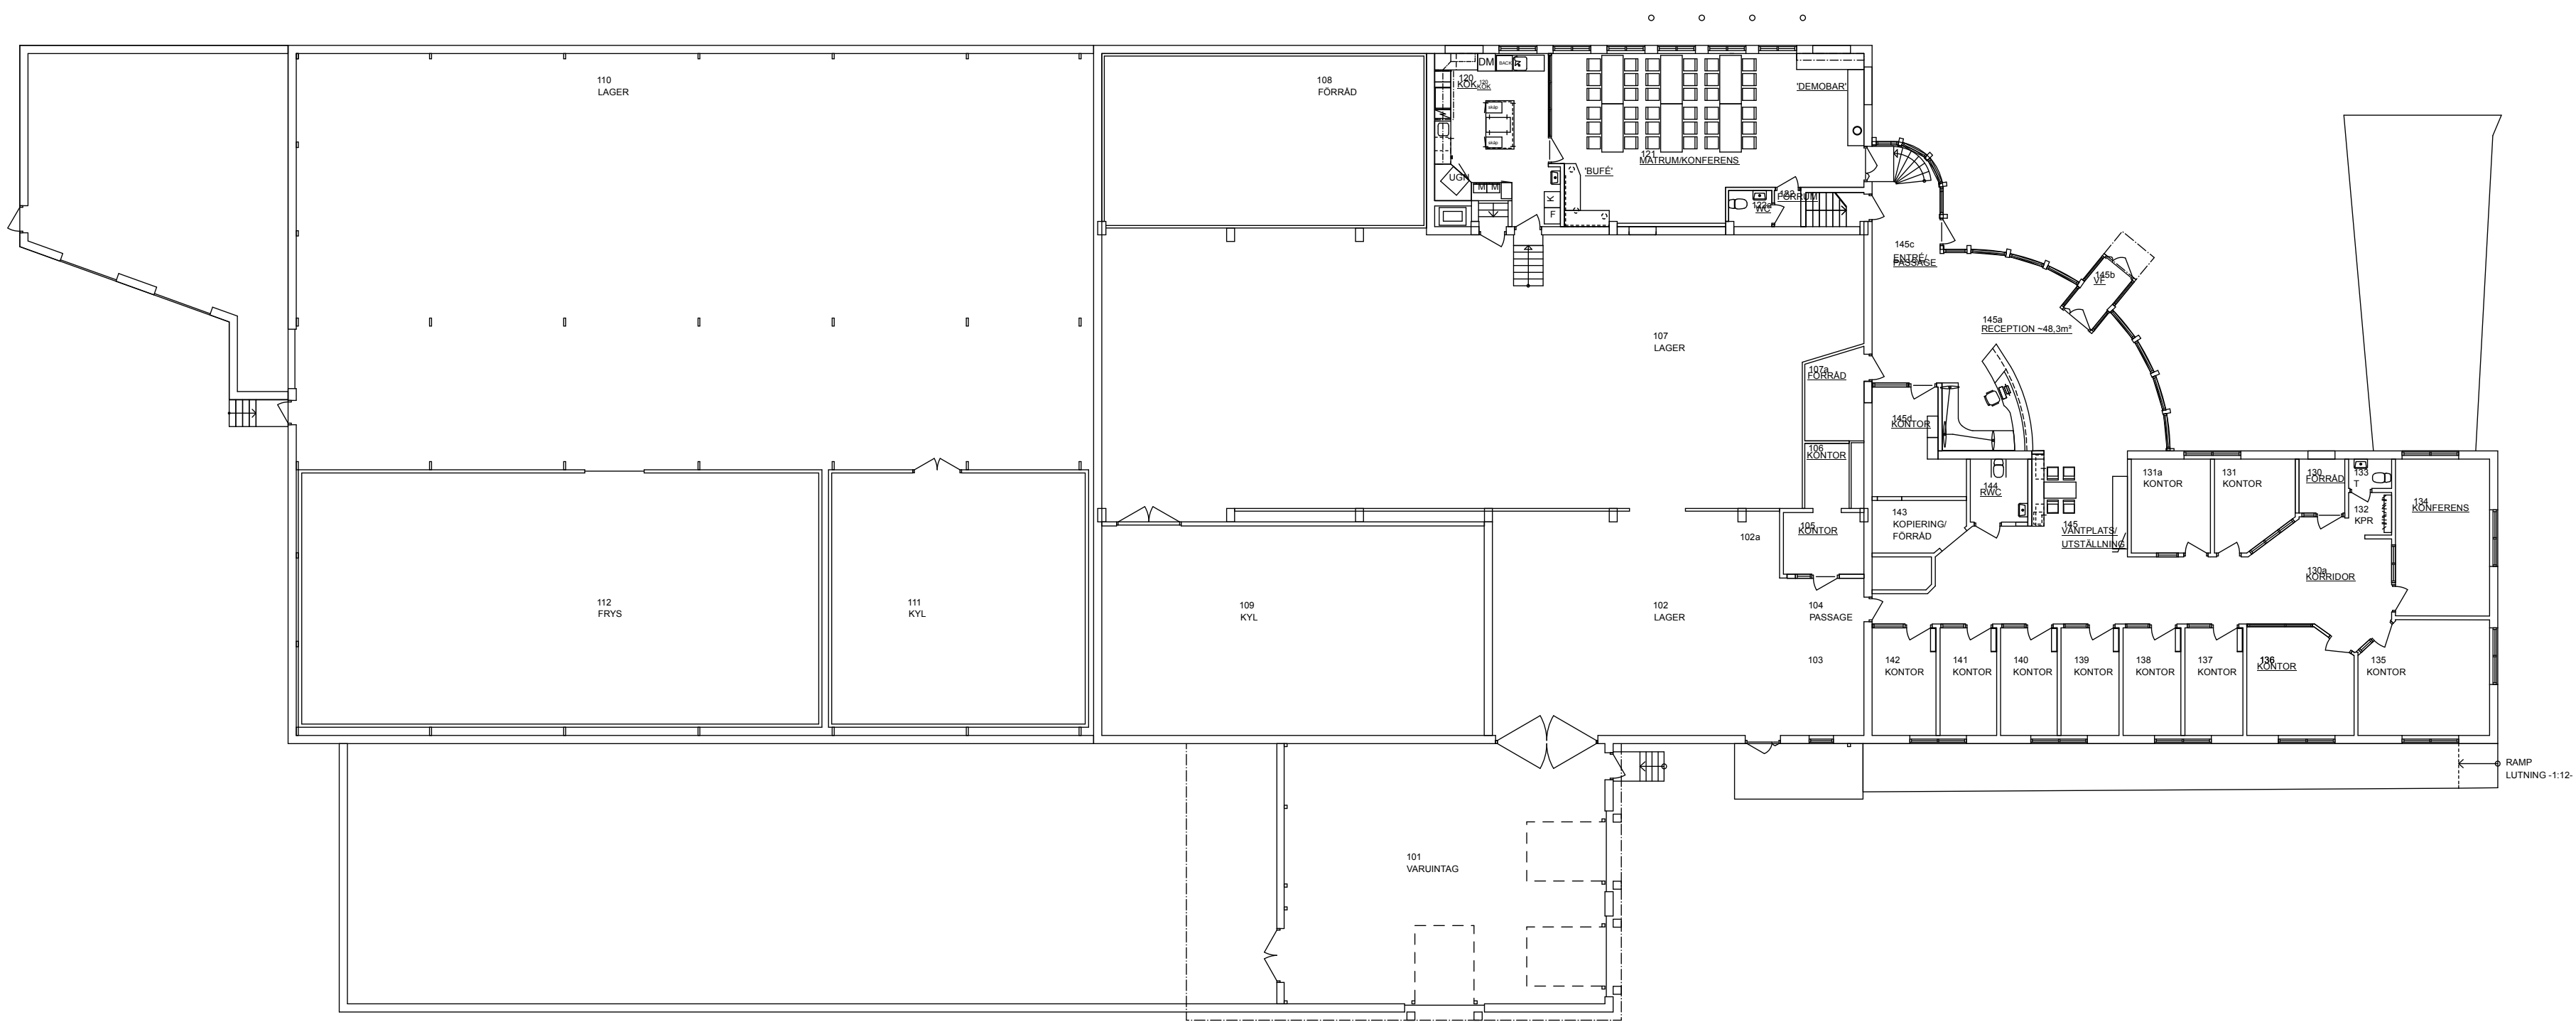

Entréplan

1:200

|                   |                                               |               |               |             |
|-------------------|-----------------------------------------------|---------------|---------------|-------------|
| BET               | ANT                                           | ÄNDRING AVSER | DATUM         | Sign.       |
| Relationshandling |                                               |               |               |             |
| KV. STURE 12      |                                               |               |               |             |
| SVENSK CATER      |                                               |               |               |             |
| A                 | VAB tel 0910-703100 BOX 52, 931 21 SKELLEFTEA |               |               |             |
| UPPDRAG NR        | 11-1692-002                                   | RITAD AV      | HK            | HANDLÄGGARE |
| DATUM             | 2013-10-21                                    | ANSVARIG      | Kent Eriksson | H KARLSSON  |
| PLAN              |                                               |               |               |             |
| SKALA A1          | 1:200                                         | NUMMER        | A305:02       | BET         |

VAB Vi på ArkitektByrån  
Tre Streck  
www.vab.nu