



72.01 m²

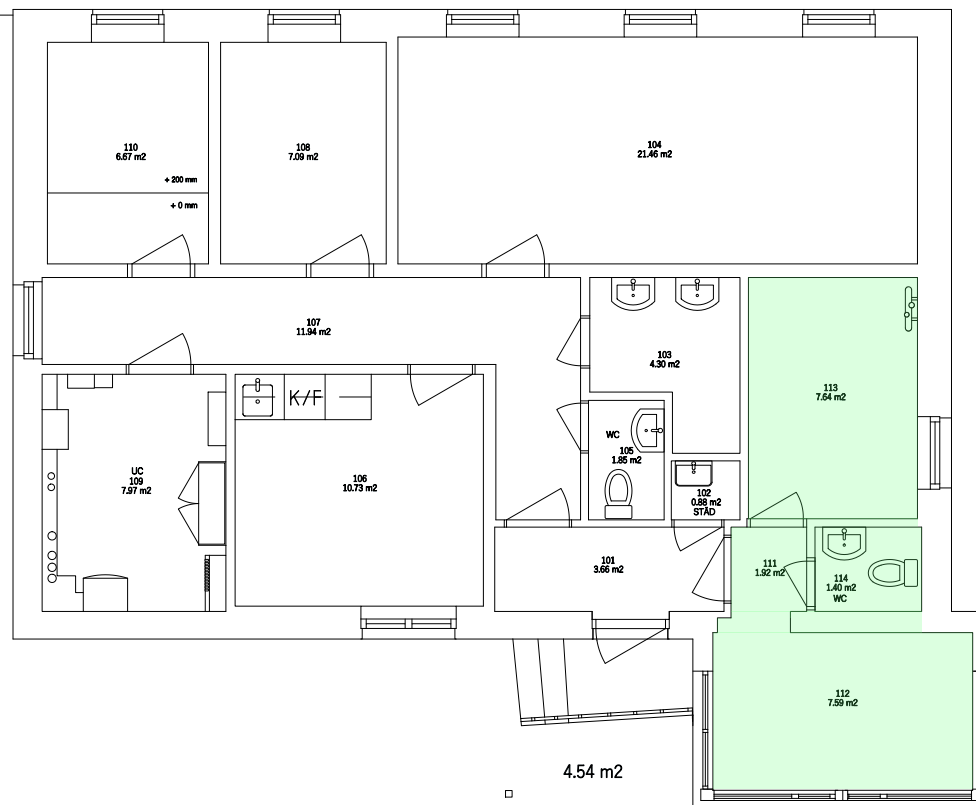

18.55 m²

4.54 m²

SKALA 1:100

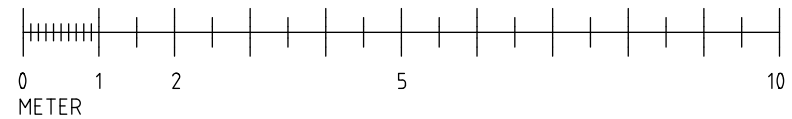

BET	ANT	ÄNDRING ÄYSER	DATUM	SIGN
RELATIONSHANDLING				
- REGEMENTET 5 -				
UPPMÄTNING - POINT CLOUD				
UPPMÄTNINGSNUMMER	TITEL AV		HANDLAGGARE	
DATUM	11-12-2024		DENNIS SÉNOLÉBACH	
PLANRITNINGAR				
FASADRITNINGAR				
PLAN 1 - 0 TR.				
SKALA	1:100 1:50	(A4) (A2)	RITNINGSHÖJDER	BET
			A40-G-1	A

