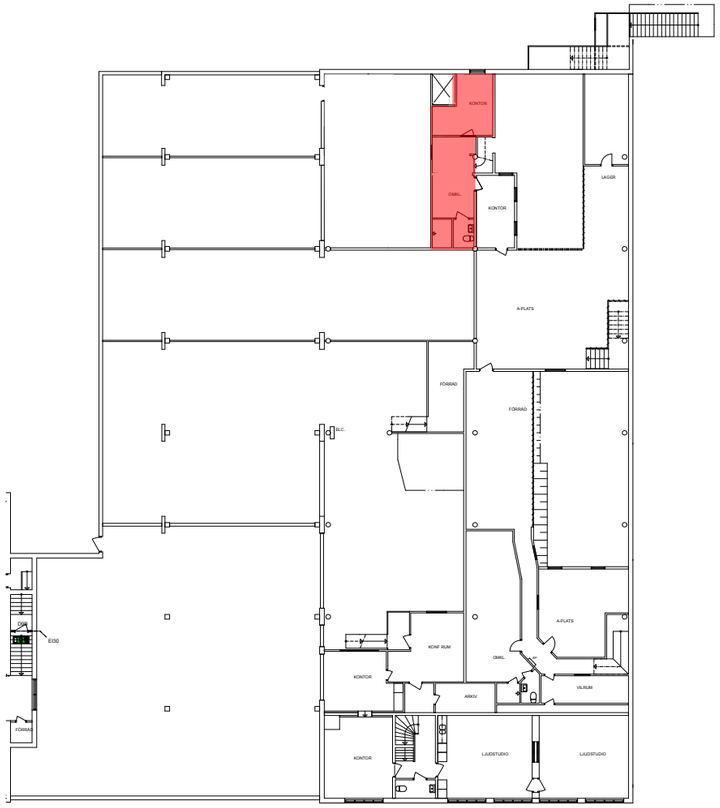

Del B Plan 1 Trappor 1:200

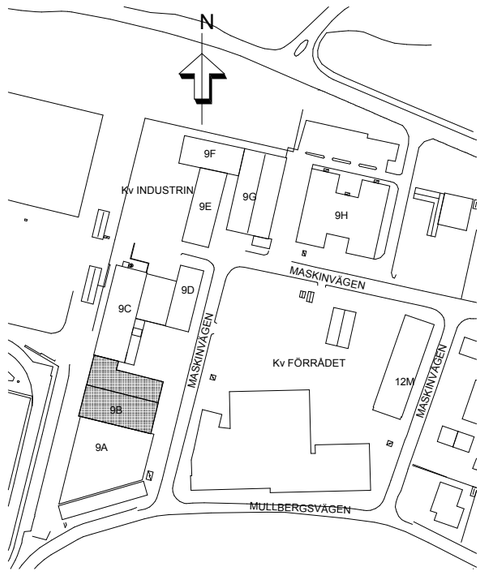

A 01 OFIG 1:2000

Underlag för dessa digitala modeller har varit relationshandling upprättad av VAB arkitekter 2007 samt reviderade underlag från Polaris Fastighets AB

Funtionsberoende mått måste kontrolleras med verkligt utförande genom måttagning på plats etc.

VAB 2013

VAB Vi på ArkitektByrån Tre Streck www.vab.nu

BET	ANT	ÄNDRING AVSER	DATUM	Sign.

Relationshandling

Kv. Industrin 9

Fastighets AB POLARIS

A | VAB tel 0910-703100 BOX 52, 931 21 SKELLEFTEÅ

UPPDRAG NR	RITAD AV	HANDLÄGGARE
13-811-006	EA	KE
DATUM	ANSVARIG	
2013-05-02	Kent Eriksson	

Del B Plan 1 Trappor

SKALA A1	NUMMER	BET
1:200, 1:2000	A-1005	