


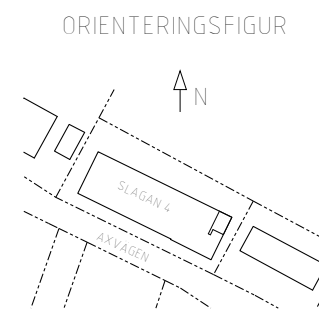


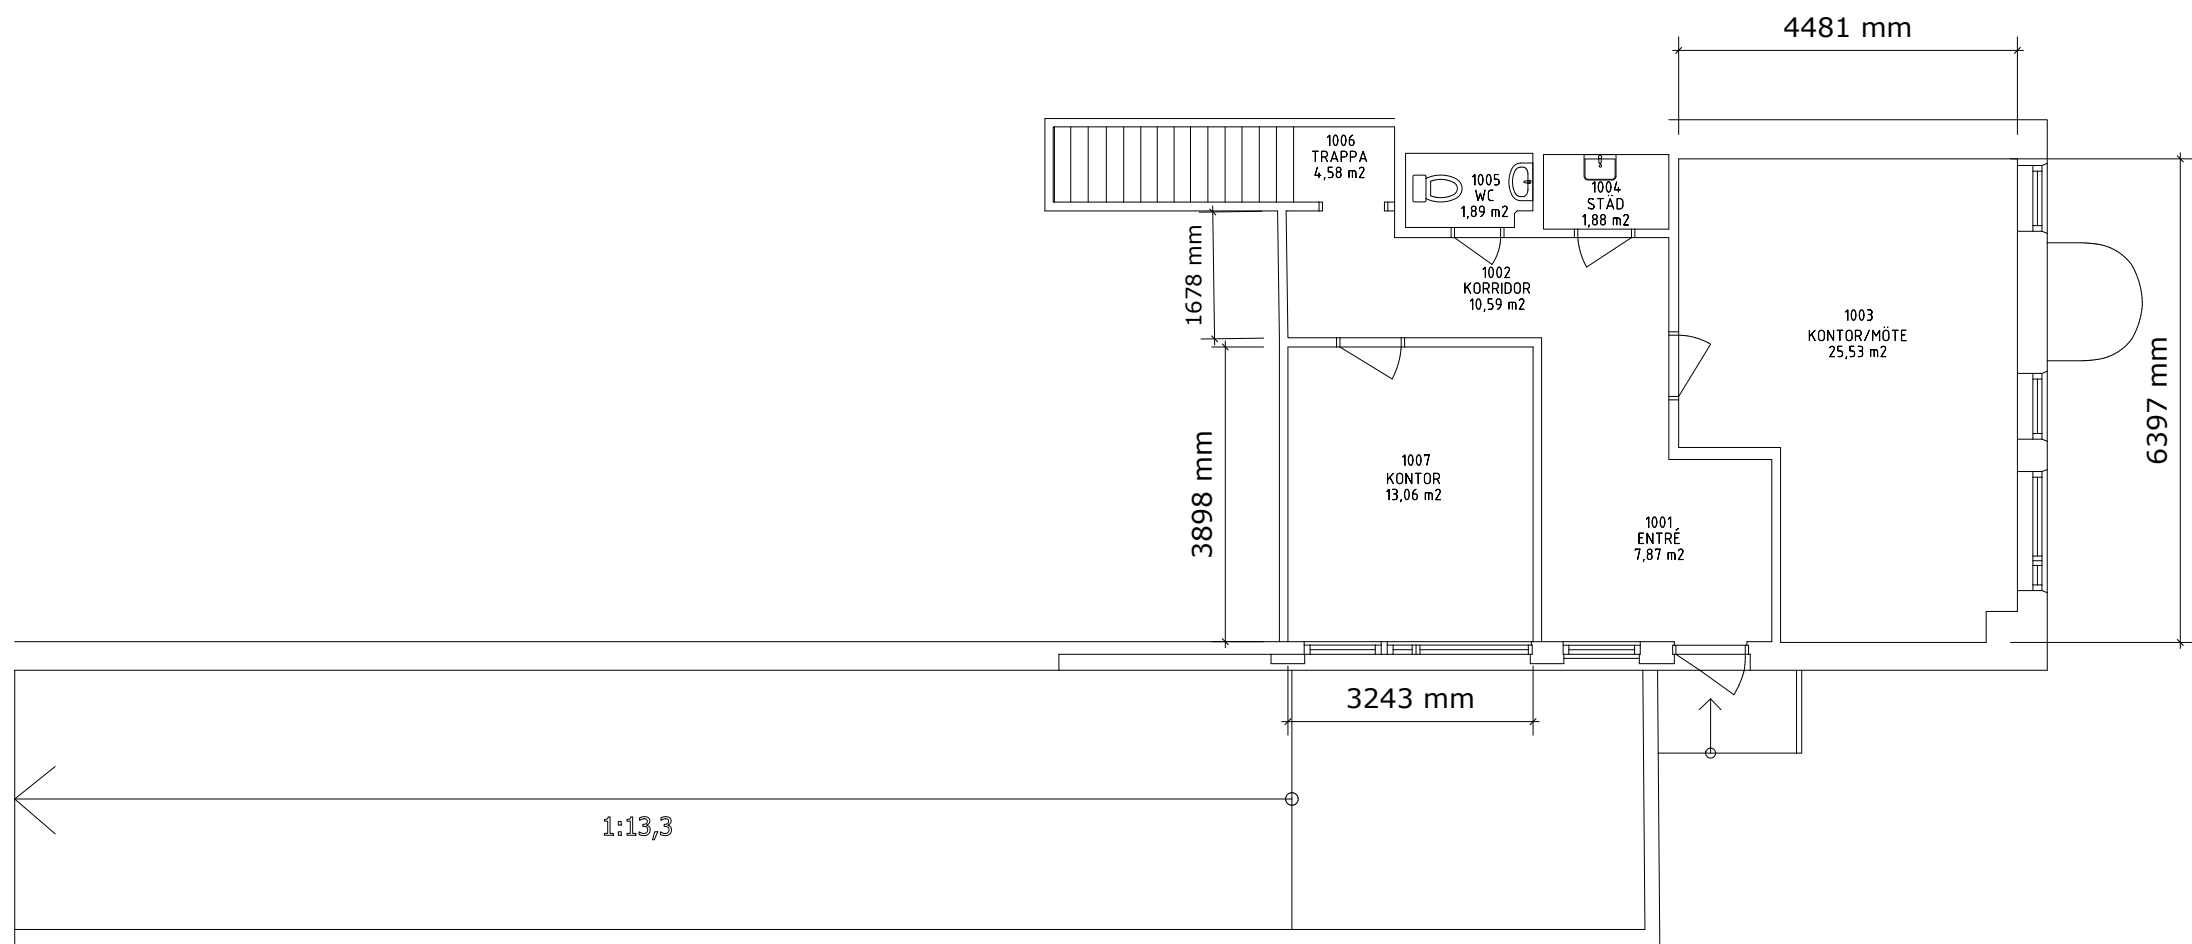

SKALA 1:100 - A3

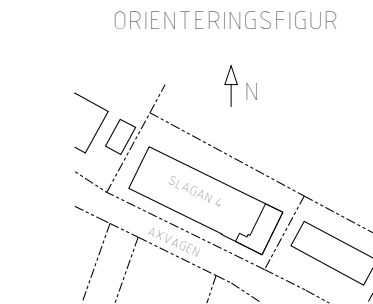

BET	ANT	ÄNDRING AVSER	DATUM	SIGN
RELATIONSRTNING				
- SLAGAN 4 -				
AXVAGEN 6A 85350 SUNDSVALL				
NP3 NP3 Fastigheter				
				
UPPDRAGSNUMMER		RYTAD AV DENNIS SENDLEBACH	HANDLÄGGARE DENNIS SENDLEBACH	
DATUM	2021-10-07	ANSVARIG		
ENTRÉPLAN PLANRITNING				
SKALA A3 - 1:100 A1 - 1:50		RITNINGNUMMER A-40-1-0901		BET

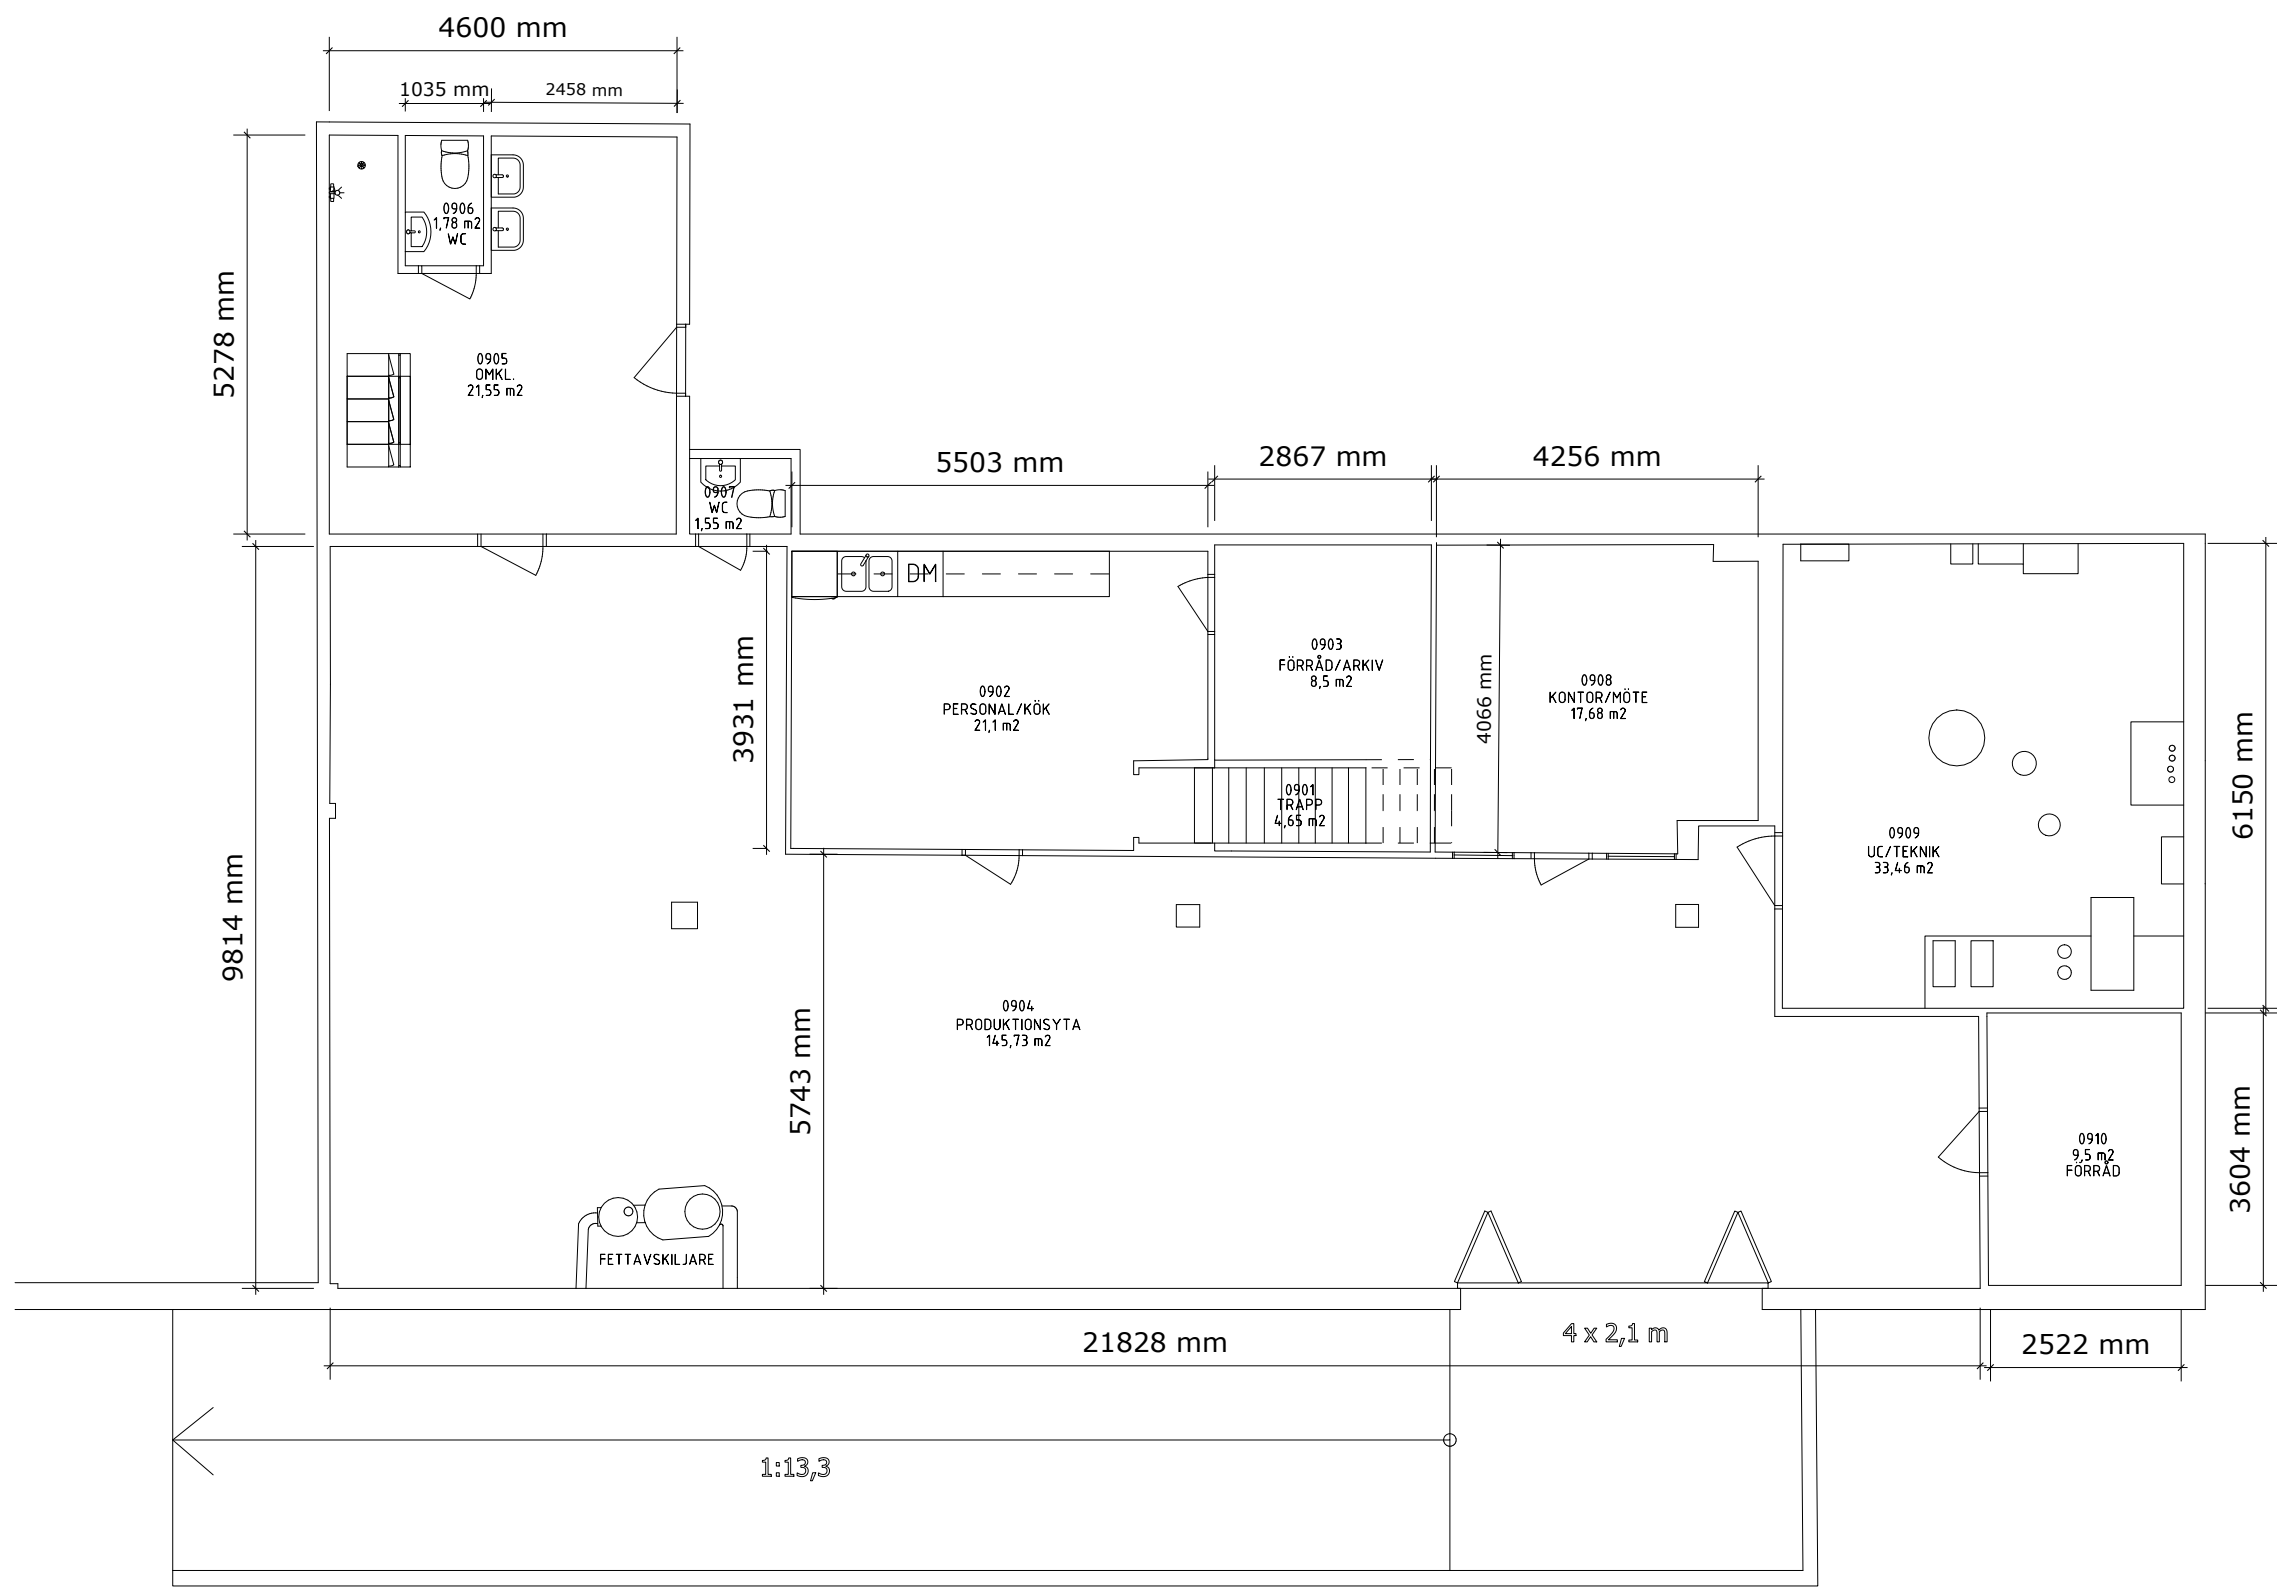

BET	ANT	ÄNDRING AVSER	DATUM	SIGN
RELATIONSRTNING				
- SLAGAN 4 -				
AXVAGEN 6A				
85350 SUNDSVALL				
NP3 Fastigheter				
				
UPPDRAGSNUMMER		RYTAD AV	HANDLAGGARE	
DENUM		DENNIS SENDLEBACH	DENNIS SENDLEBACH	
2021-10-07		ANSVARIG		
KÄLLARPLAN				
PLANRTNING				
SKALA		RITINGSNUMMER		BET
A3 - 1:100		A-40-1-1001		
A1 - 1:50				

SKALA 1:100 - A3

