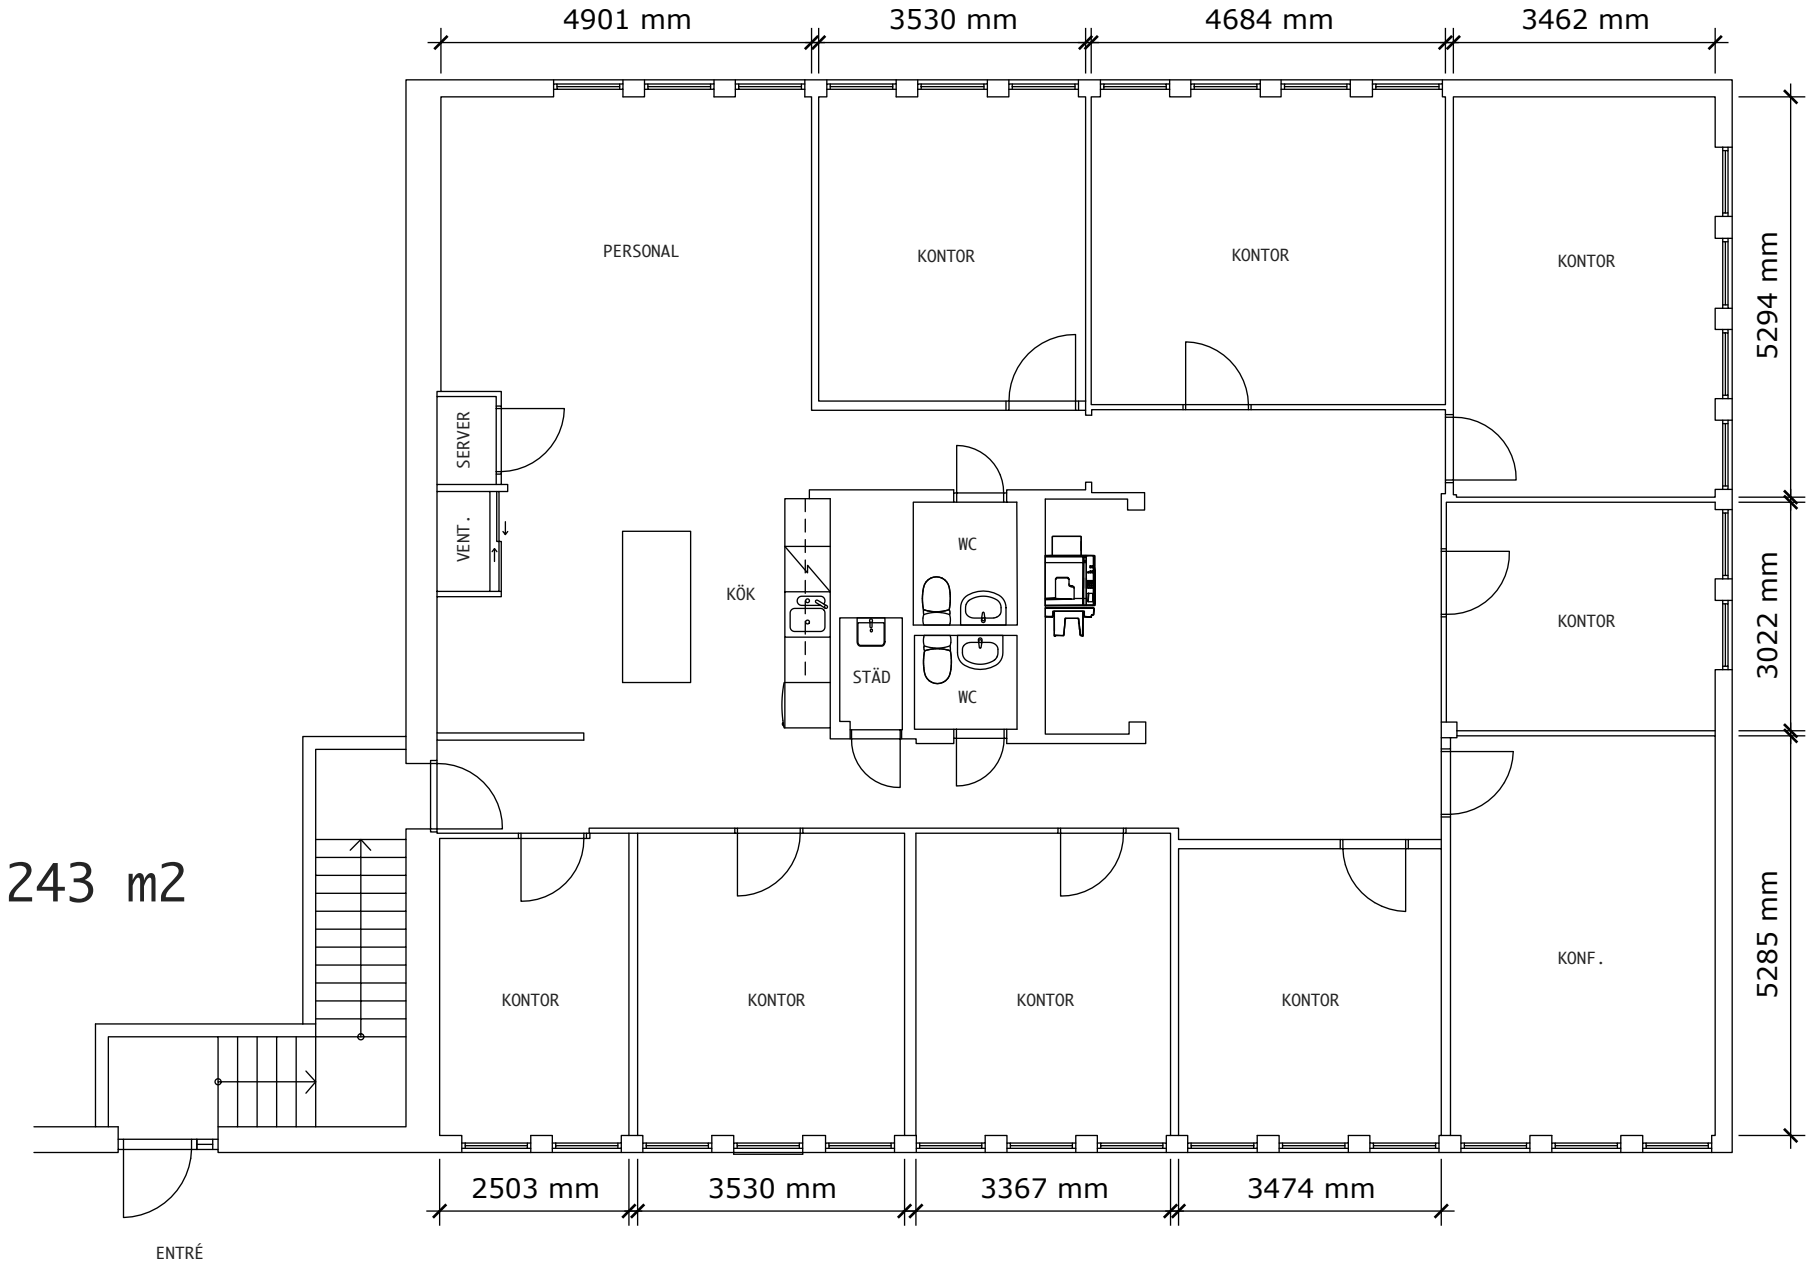

RELATIONSRITNING - PLANRITNING - SUNDSVALL KV. PLIKTHUGGAREN 6	RITNINGSNUMMER: A-40-PL1-001 PLAN AV VÅNING: 1 TR	byggbiten i norrland NP3 Fastigheter PLIKTHUGGAREN 6 - PLAN 1 TR.	ÄNDRINGEN AVSER: ÅÅ/MM/DD — NOTIS 1 -/-/- — 2 -/-/- — 3 -/-/- — 4 -/-/- — 5 -/-/- —	RITAD AV: DENNIS SENDELBACH DATUM 2020-03-13	FORMAT A4 SKALA 1:100	0 m 1 m 2 m 3 m 4 m 5 m 6 m 7 m	