

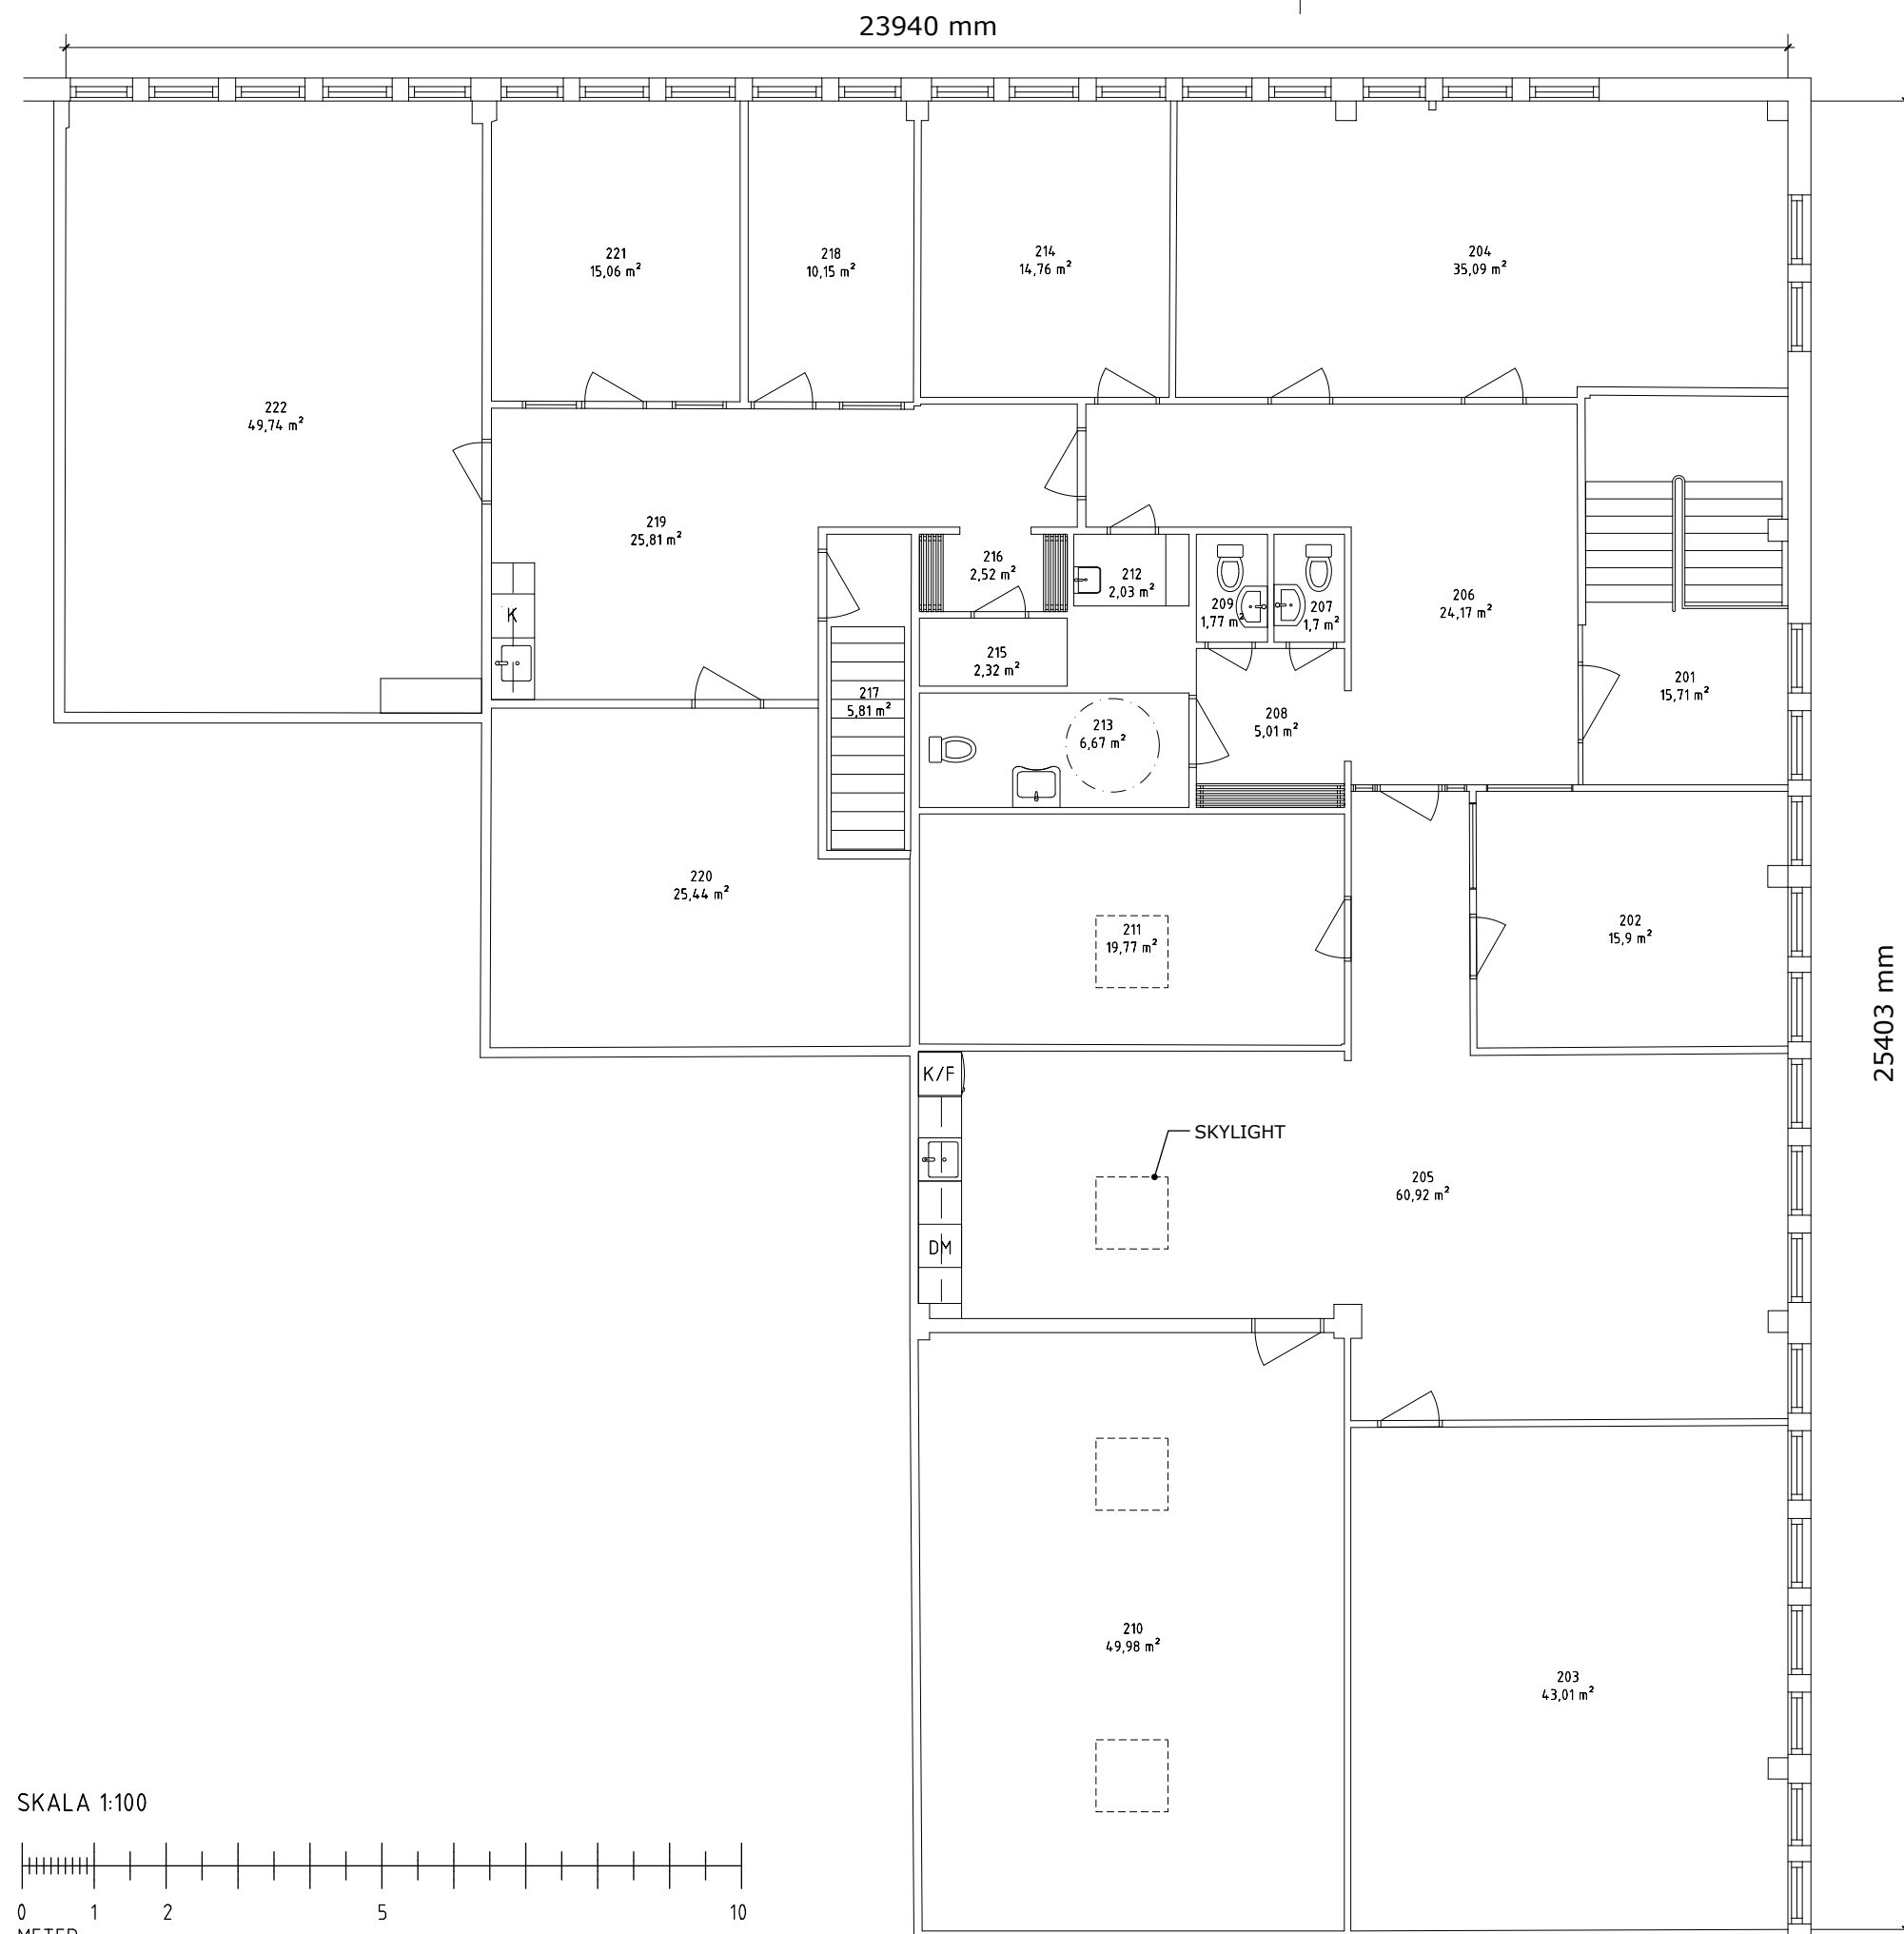
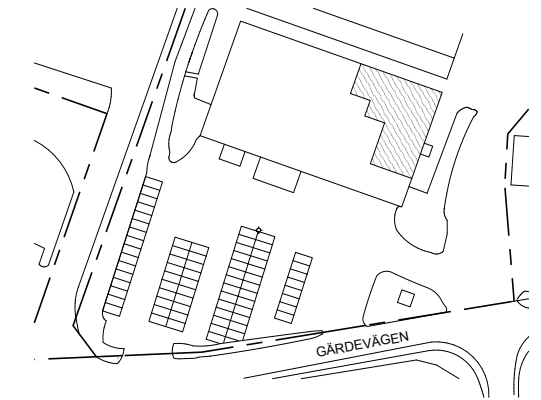


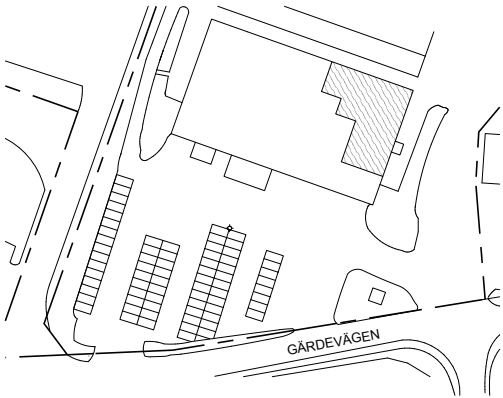

BET	ANT	ÄNDRING AVSER	DATUM	SIGN
RELATIONSRTITNING				
- VANDRINGSMANNEN 5 -				
GARDEVAGEN 5G - SUNDSVALL				
				
				
UPPDRAGSNUMMER		RITAD AV DENNIS SENSELEBACH	HANDLAGGARE DENNIS SENSELEBACH	
DATUM	01-12-2023	ANSVARIG		
PLANRITNING				
PLAN 2 - 1 TR				
SKALA	1:100 1:50 (A3) (A4)	RITINGSNUMMER	A-40-0-1	BET A

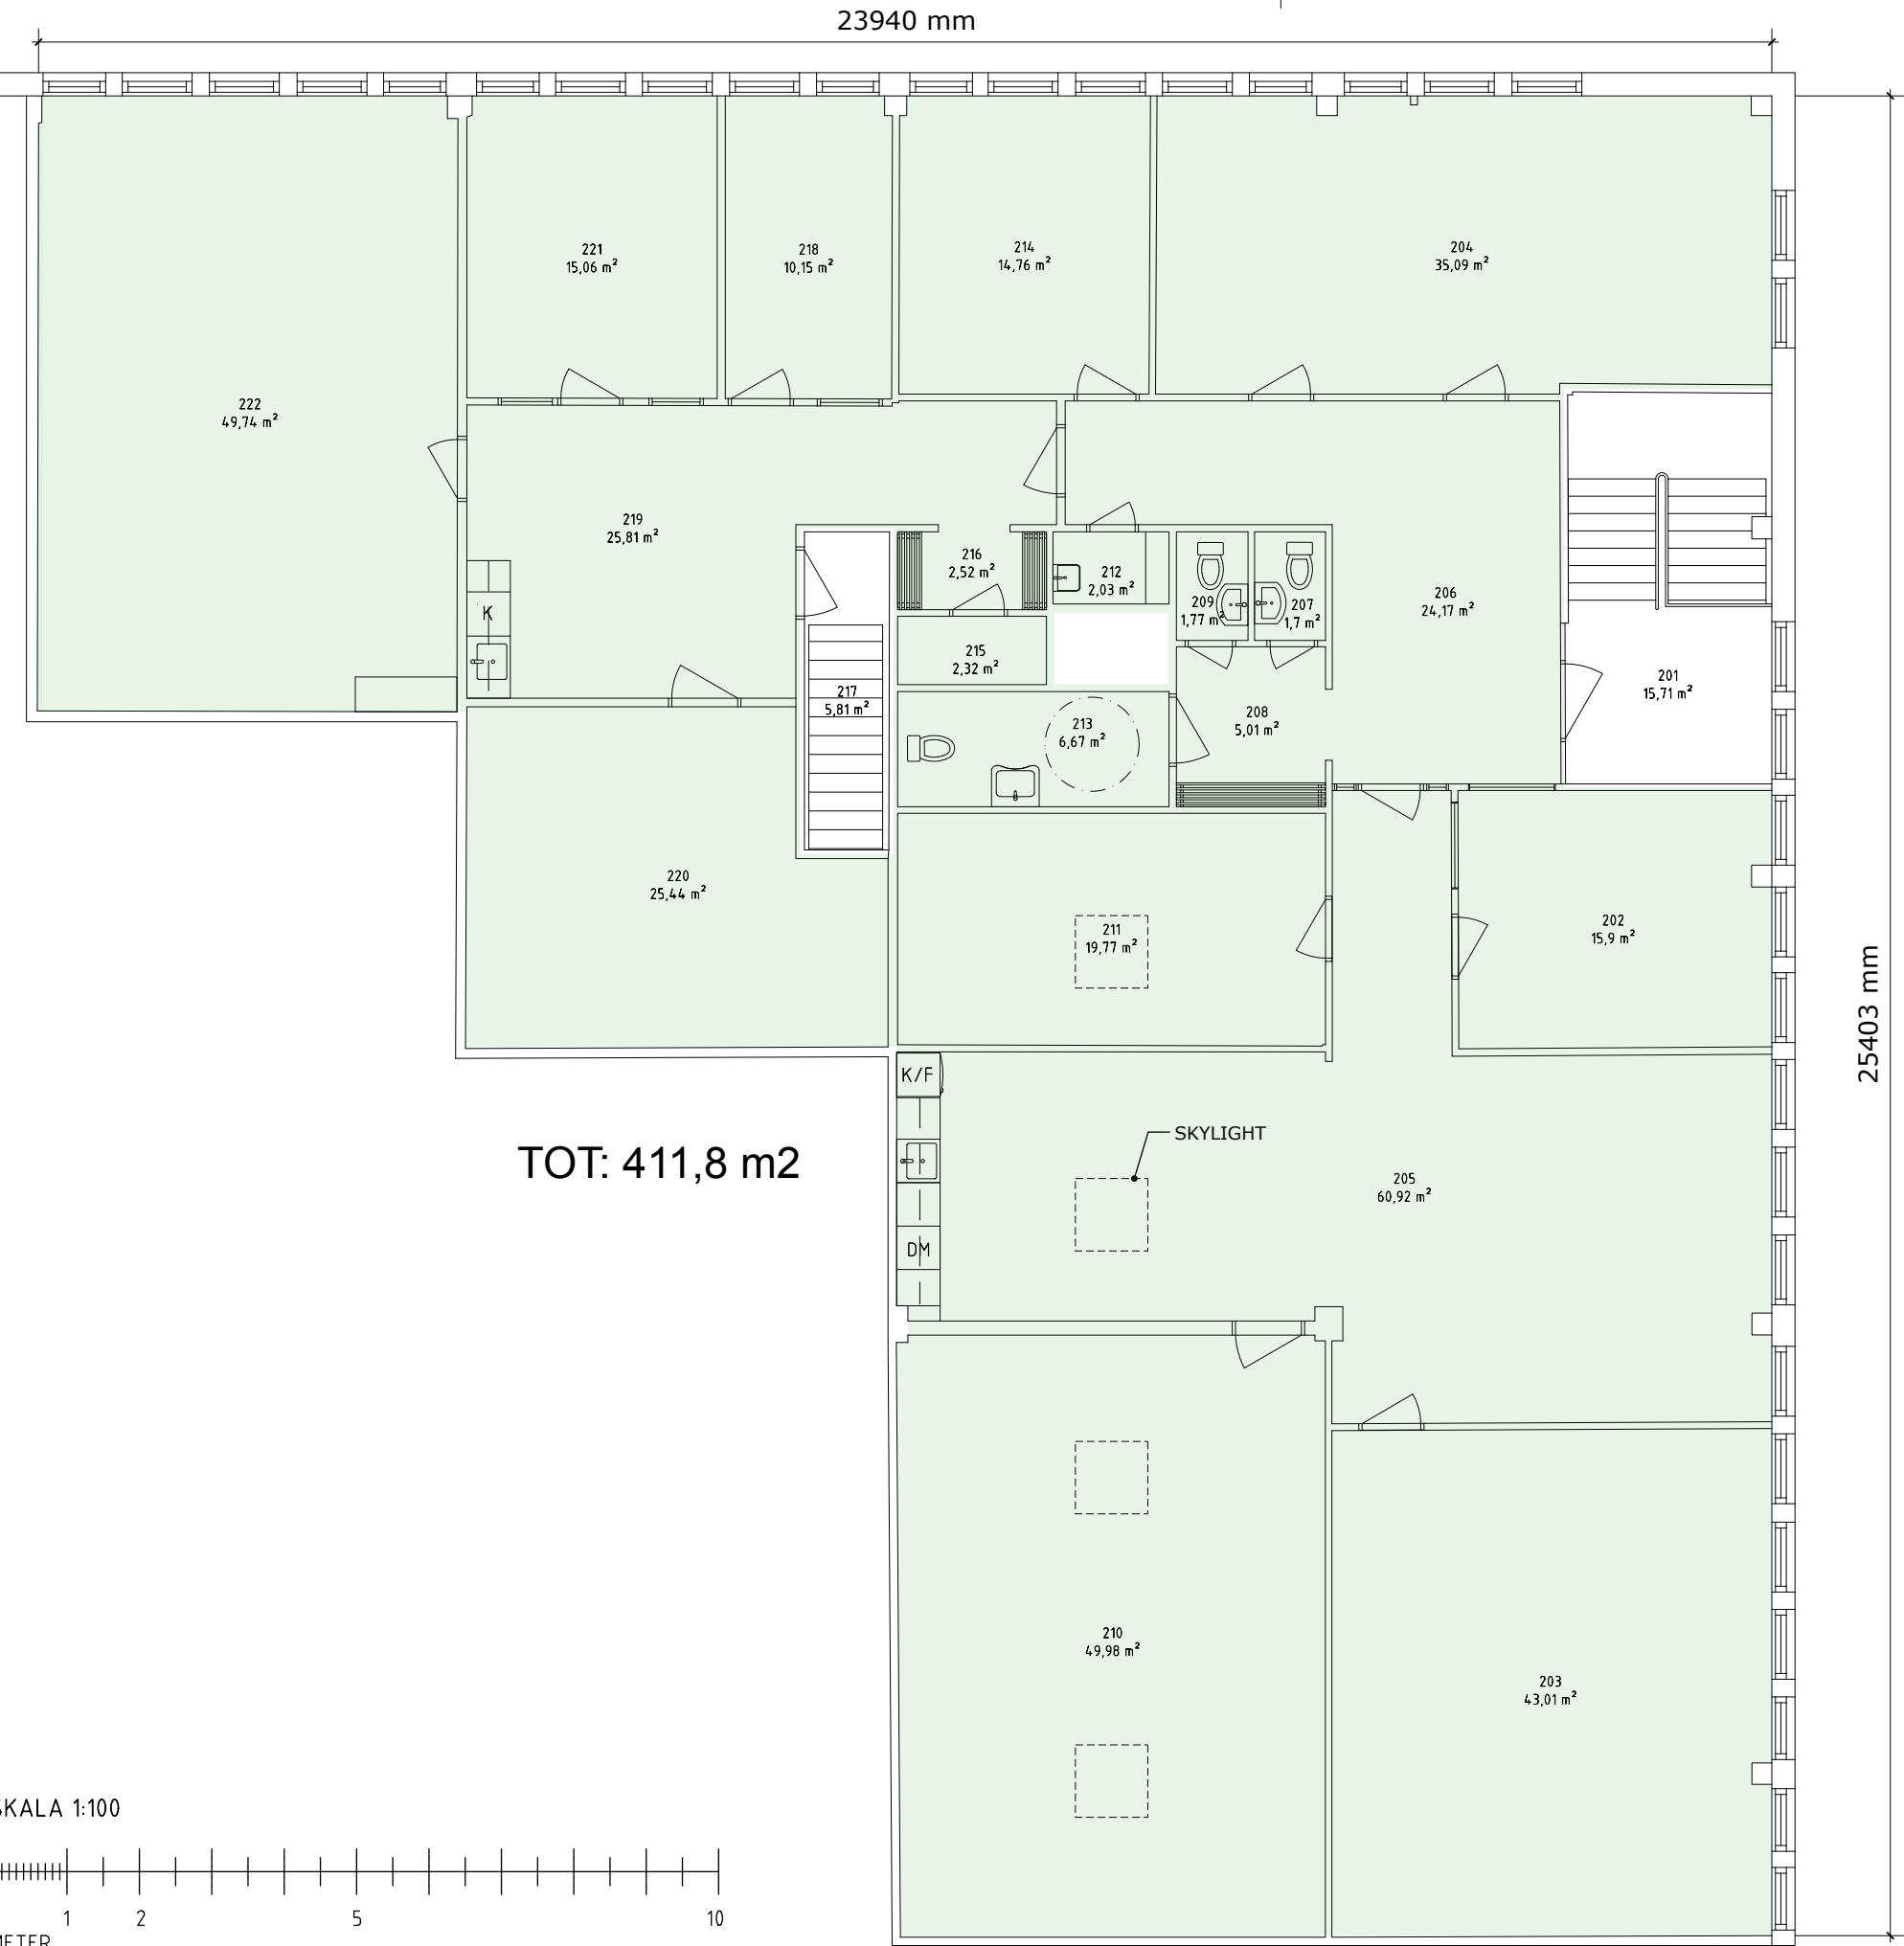

ORIENTERINGSFIGUR

BET	ANT	ÄNDRING AVSER	DATUM	SIGN
RELATIONSRTNING				
- VANDRINGSMANNEN 5 -				
GARDEVAGEN 5G - SUNDSVALL				
NP3 NP3 Fastigheter				
 byggbiten i norrland				
UPPGÄSSNUMMER		RITAD AV		HANDLAGGARE
DATUM 01-12-2023		DENNIS SENDLEBACH		DENNIS SENDLEBACH
		ANSVARIG		
PLANRITNING				
PLAN 2 - 1 TR				
SKALA		RITNINGNUMMER		BET
1:100 (A3)		A-40-0-1		A
1:50 (A1)				