


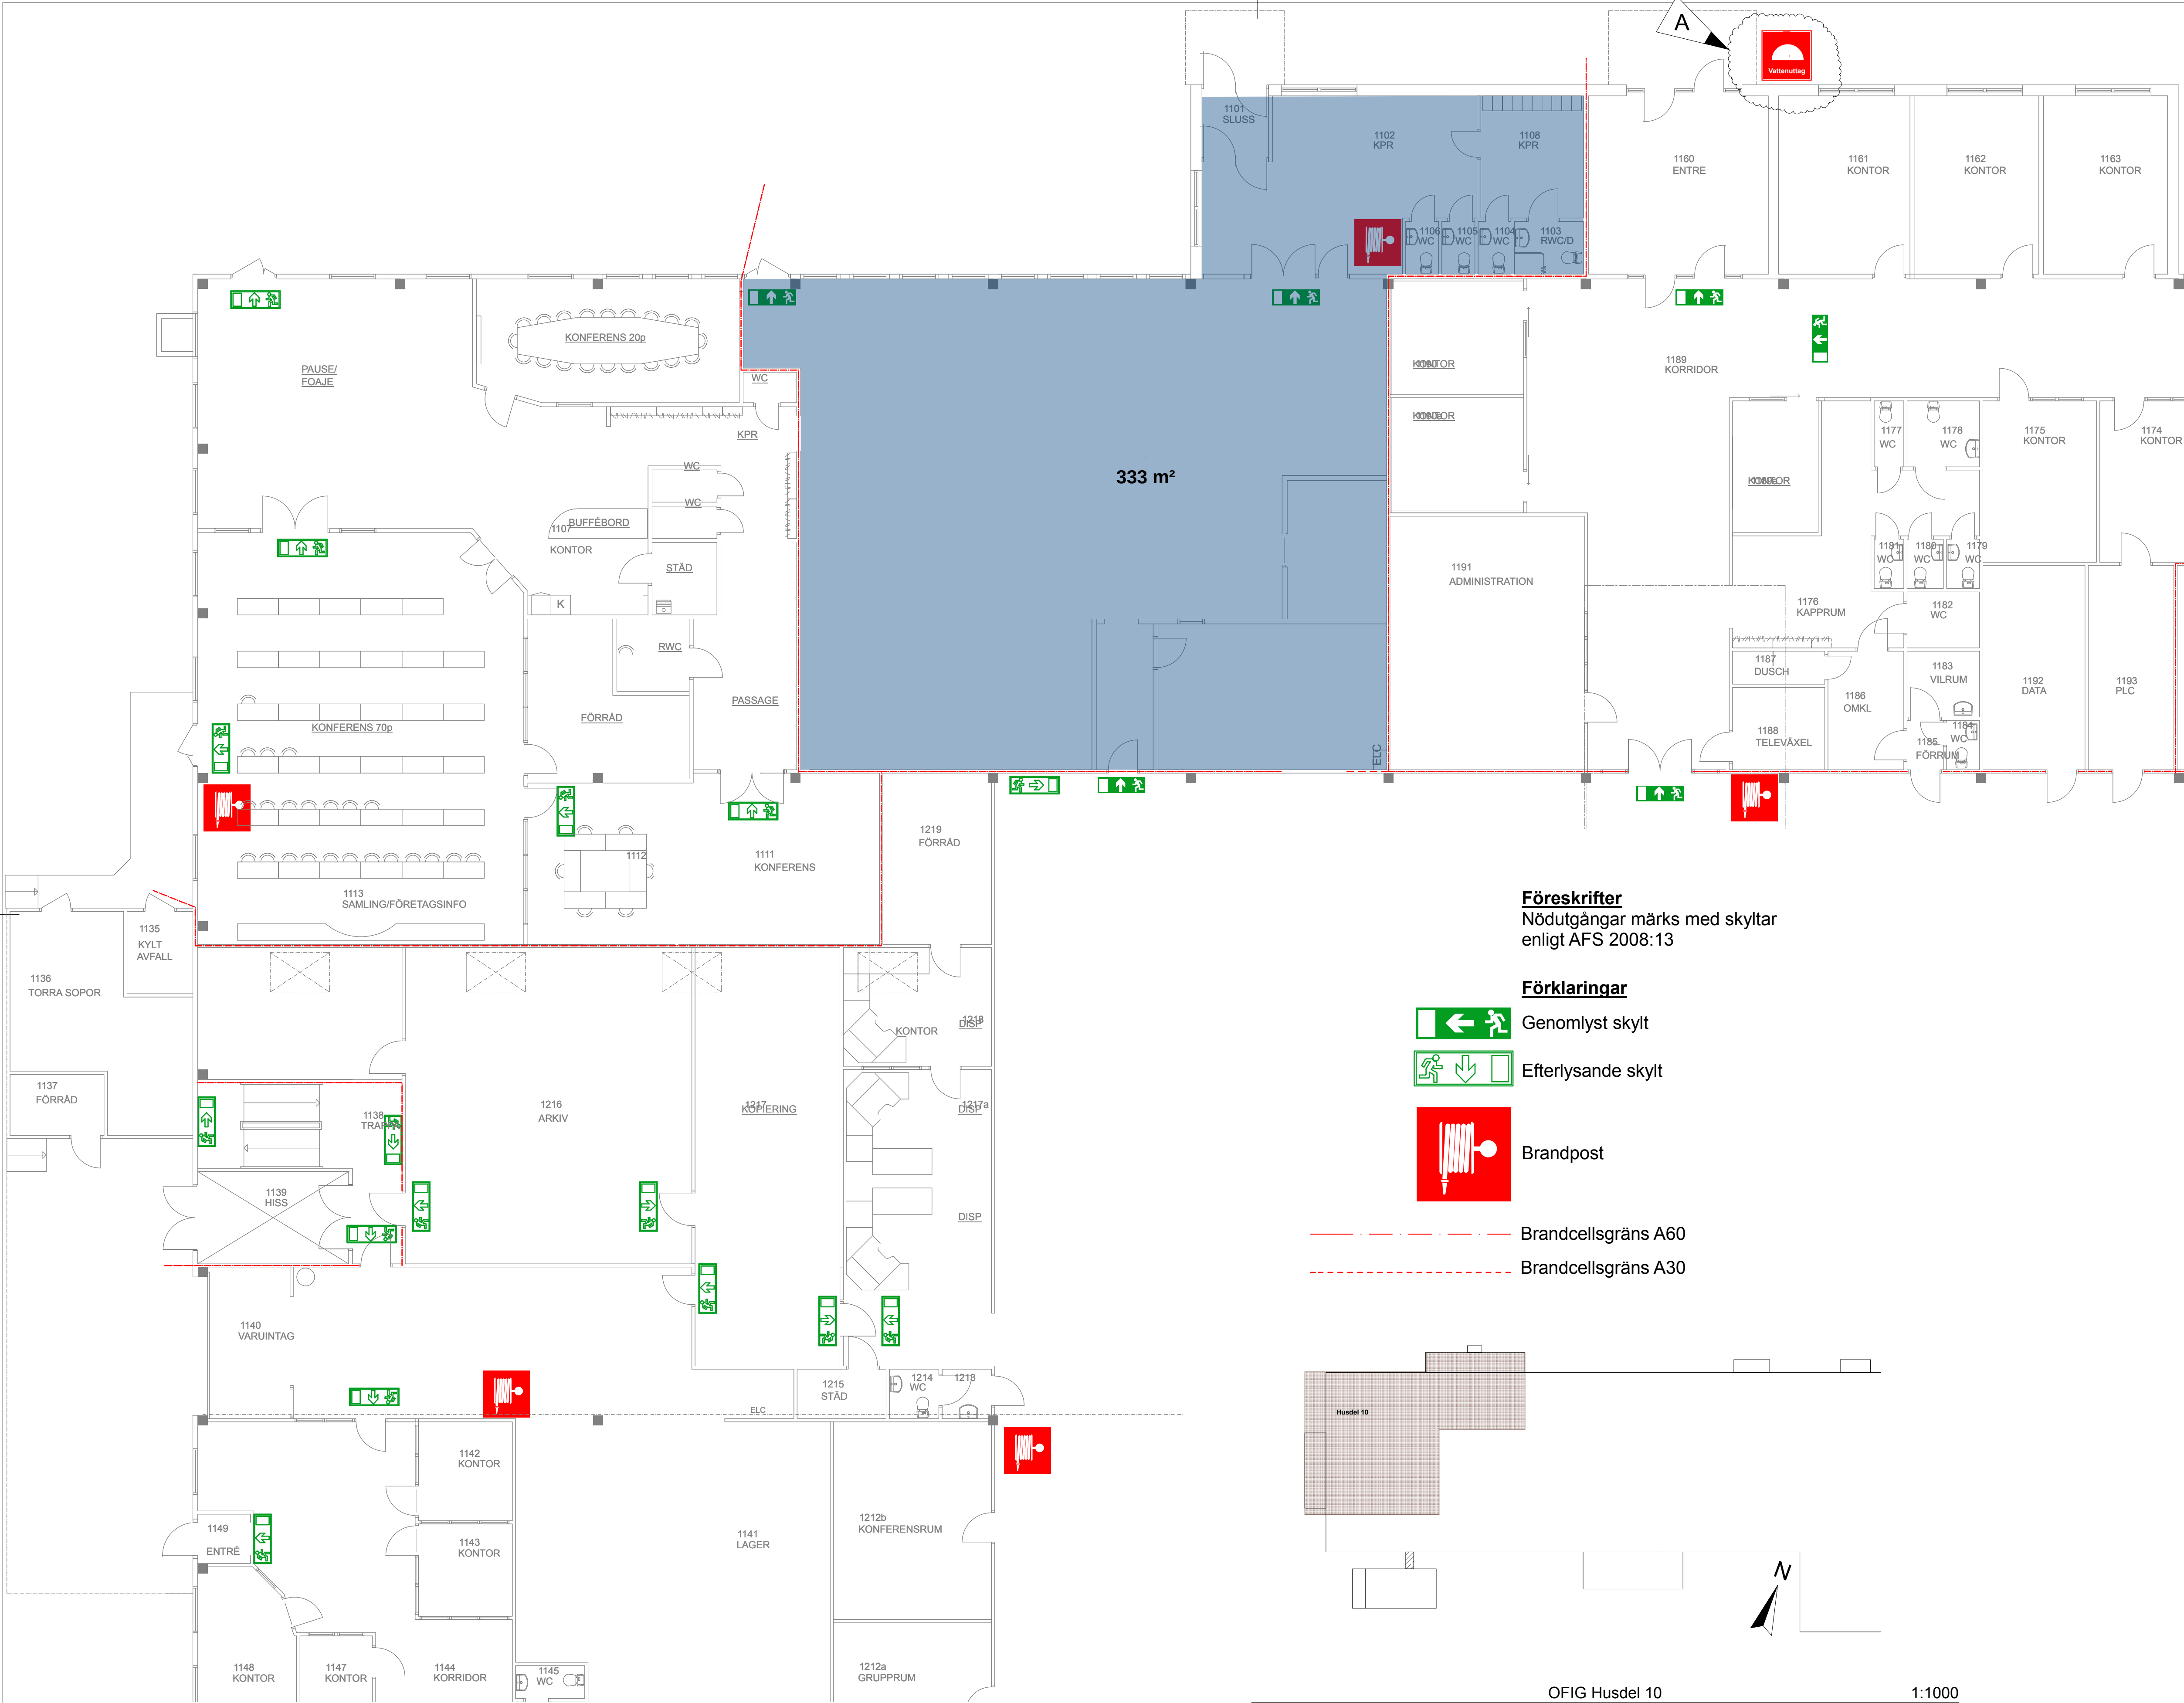

Föreskrifter
Nödutgångar märks med skyltar enligt AFS 2008:13

Förklaringar


Genomlyst skylt

Efterlysande skylt

Brandpost

Brandcellsgräns A60

Brandcellsgräns A30

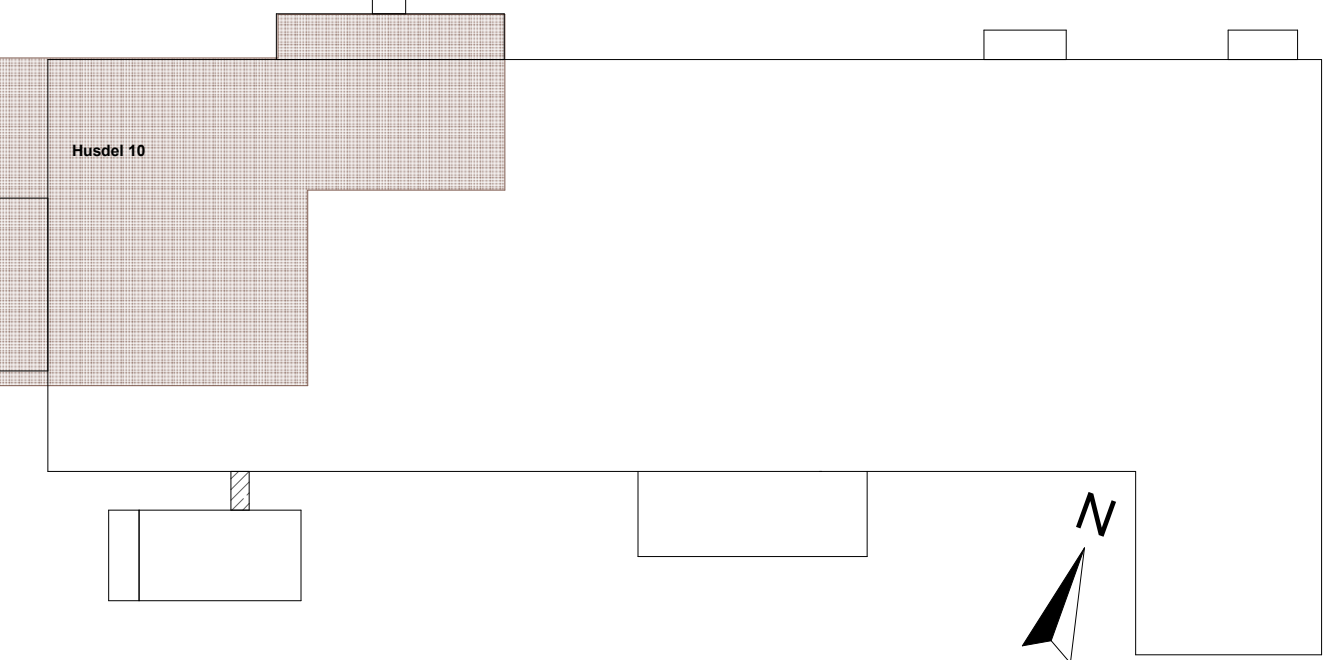

OFIG Husdel 10 1:1000

1. Våning 1 1:100

VAB Vi på ArkitektByrån
Tre Streck
www.vab.nu

A	1	Utvändigt vattenuttag	2013-10-02	HK
BET	ANT	ÄNDRING AVSER	DATUM	Sign.
Brandskyddsritning				
Kv: Sömmerskan				
Fastighets AB POLARIS				
A	VAB	tel 0910-703100 BOX 52, 931 21 SKELLEFTÅ		
UPPDRAG NR	12-811-005	RITAD AV	EA	HANDLAGGARE
DATUM	2013-05-27	ANSVARIG	Kent Eriksson	EA
SKALA	1:100, 1:1000, 1:50	NUMMER	A-90.1-101	BET
				A