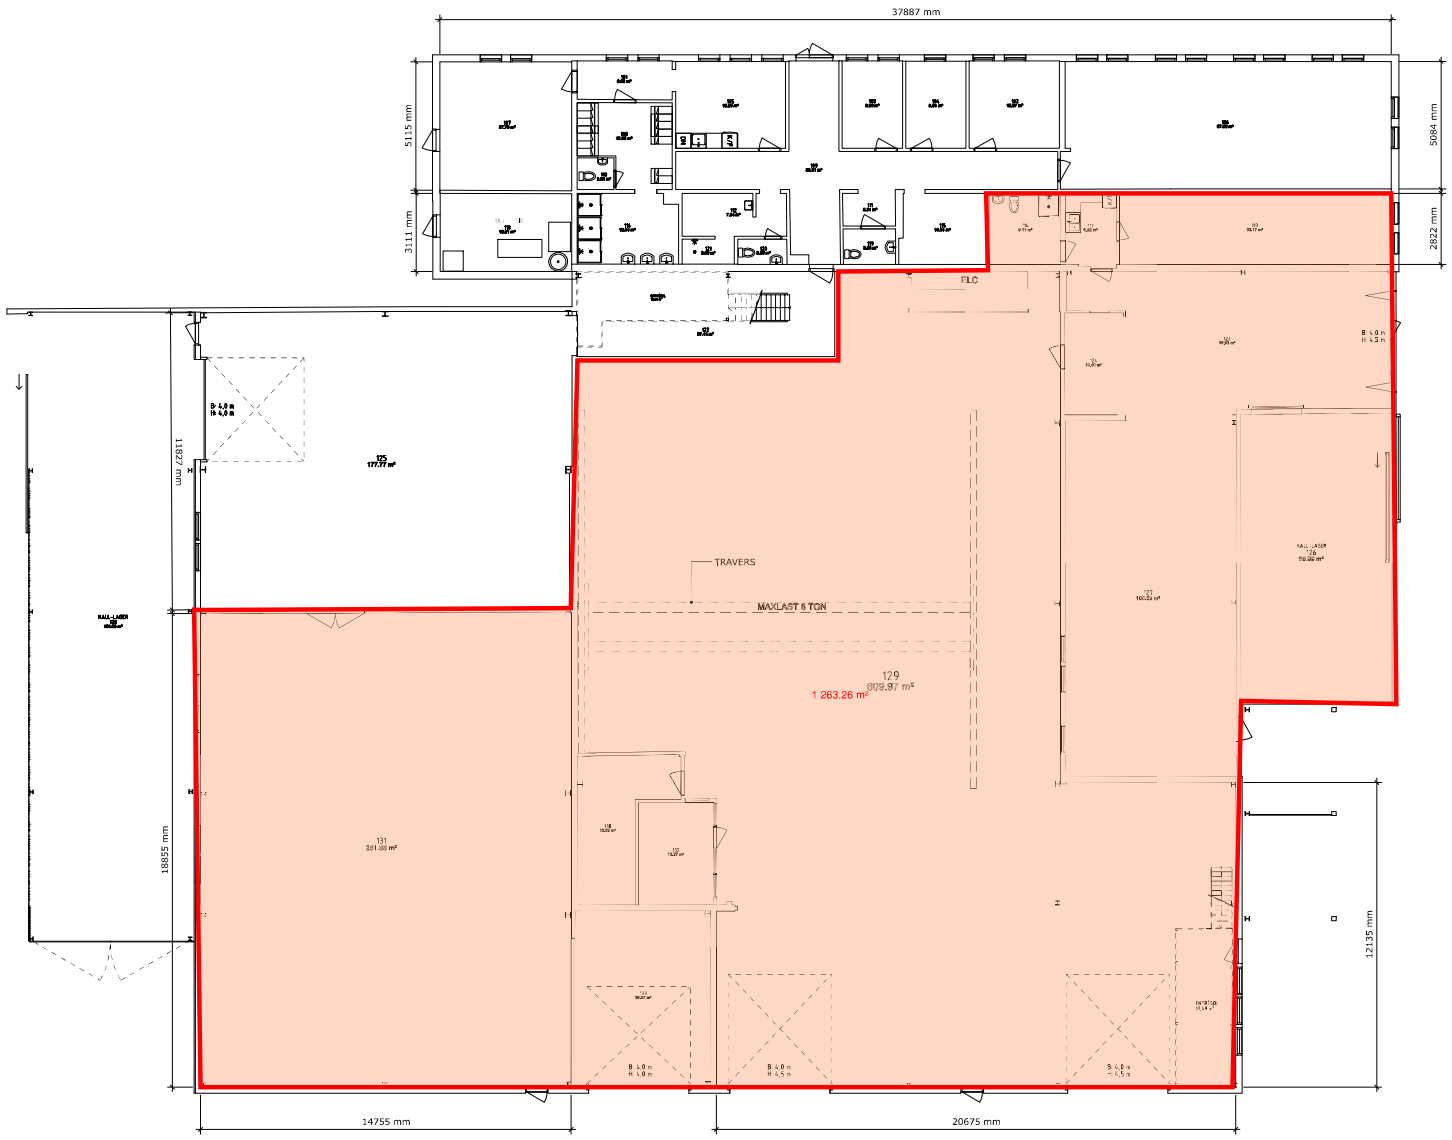

TOTAL AR-A:	1604,22 m²
KONTORSDEL VÅ TR:	272,42 m²
VÅ AV VERKS ABSL.:	199,1 m²
KALLAGER:	734,04 m²
ENTRÉSCL	25,9 m²

BET	ANT	ÄNDRING ÄVSER	DATUM	SIGN
1	001	ÄNDRAD PLANLÖSNING - PLAN 1	17.01.2024	D.S.

RELATIONSHANDLING

- VIVSTAMON 1:27 -

KABELVÄGEN 5 - TIMRÅ

UPPMÄTNING - RITNING

NP3 Fastigheter

UPPDRAGSNUMMER	RITAD AV	HANDLÄGGARE
	DENNIS SENDLEBACH	DENNIS SENDLEBACH
DATUM 31-01-2024	ANSVARIG	

PLANRITNINGAR
FASADRITNINGAR
PLAN 1 - 0 TR
PLAN 2 - 1 TR

SKALA	RITNINGSNUMMER	BET
1:100 (A1) 1:200 (A3)	A-40-0-1	A

SKALA 1:100

0 1 2 5 10 METER