


Ritning tillhandahållen av Diös Fastigheter AB upprättad av A&D Arkitekt Kontor, daterad 2004-10-12, måttavikelser kan finnas på detaljer.

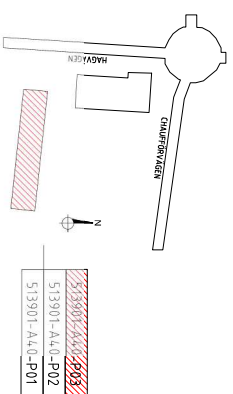

RELATIONSHANDLING

NP3

fastighets

5139, KV BANDSÅEEN 11

HAGVAGEN 17, ÖSTERSJÖND

PLAN 3					
VÄN 1 TR					
ÖVERSÄKT					
PLANRITNING					





513901-AA0-P01