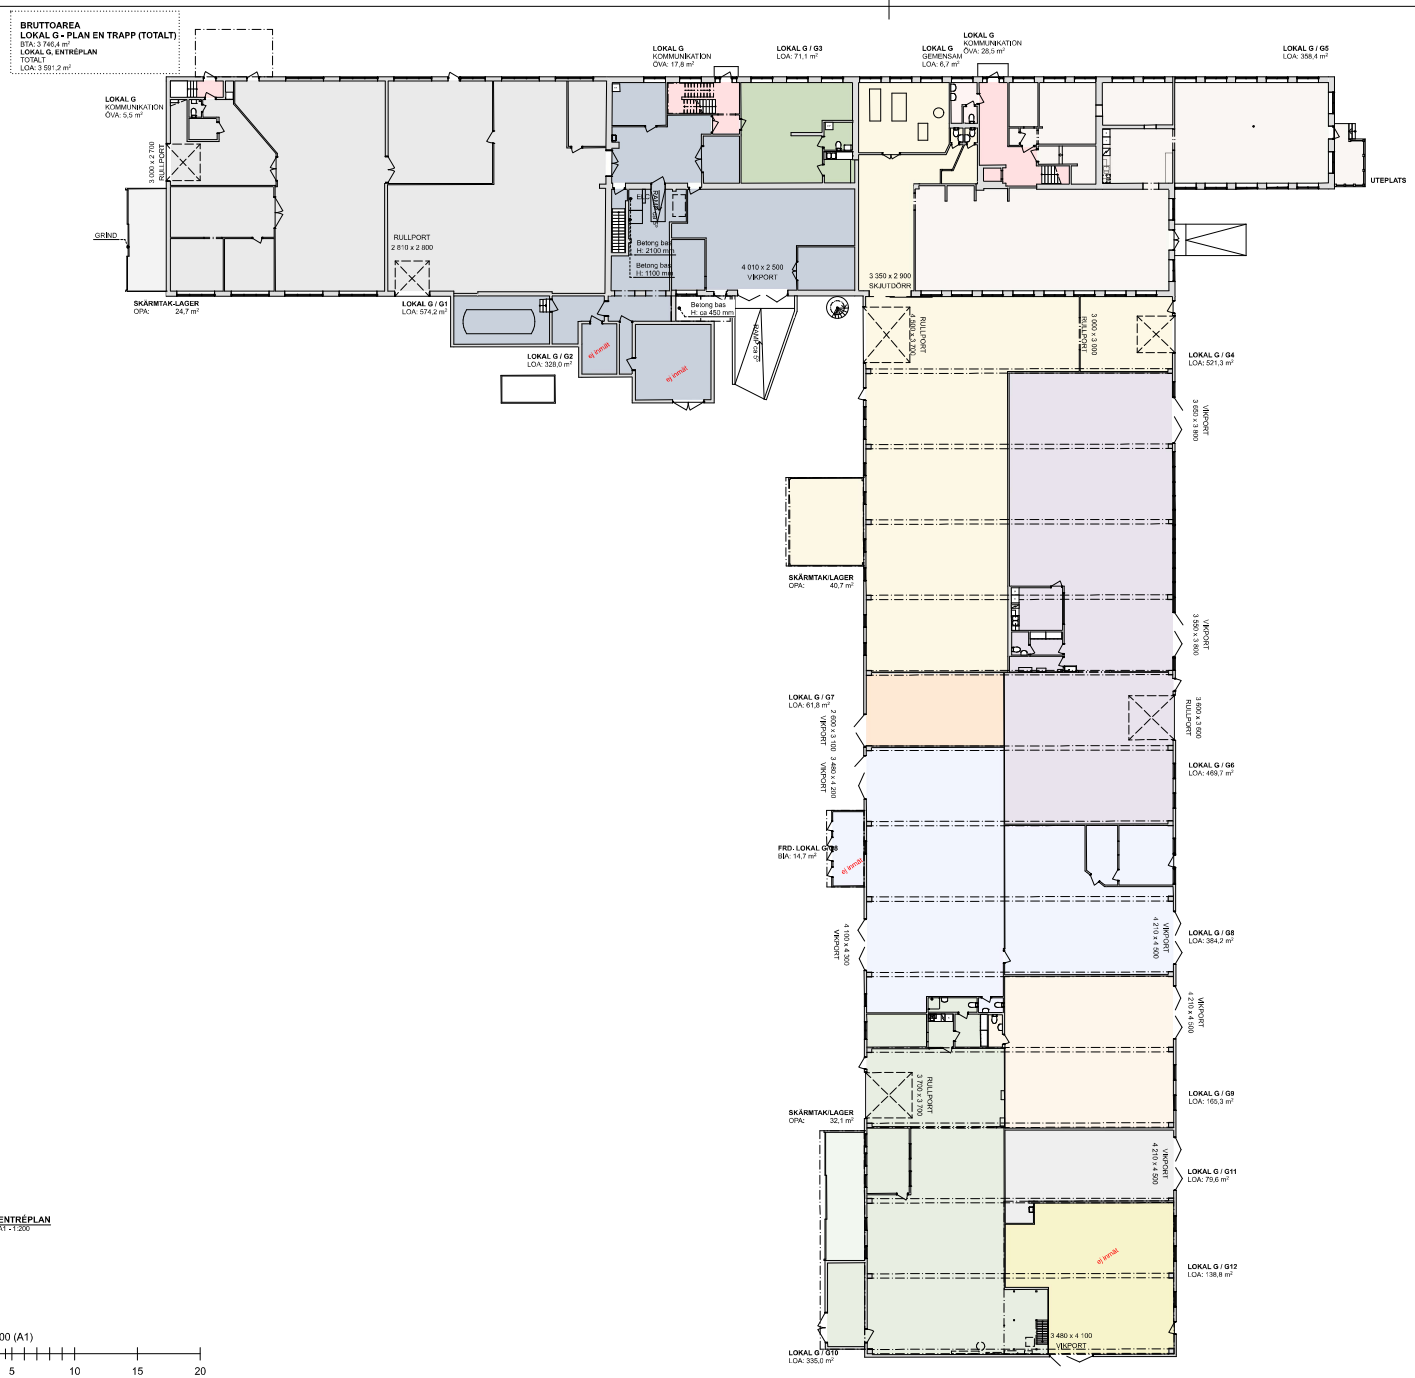

ENTRÉPLAN
A1 - 1:200

SKALA 1:200 (A1)
0 1 2 5 10 15 20
METER

FÖRESKRIFTER

Mått anges i millimeter.

FÖRKLARINGAR

VÄGGAR

Befintlig vägg / dörr

FÖRKORTNINGAR

K	Kyl
K/F	Kyl och frys
TM	Tvättmaskin
ELC.	Elcentral enligt EL-handling
TRH	Trapphus
FRD	Förråd

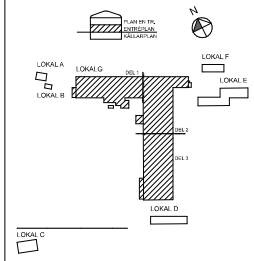

BET	ANT	ÄNDRING AVSER	DATUM	SIGN

RELATIONSHANDLING

ÖSTNOR 107:6

agnasARK
www.agnasark.se • +46(0)247-792060

UPPDRAG NR	RITAD AV	HANDLÄGGARE
2000_12539	KK	NA
DATUM	ANSVARIG	
2023-01-17	NICKLAS ANDERSSON	

ÖSTNOR 107:6 Landsvägen 11 A-D
RELATIONSHANDLINGAR

LOKAL G - ENTRÉPLAN, ÖVERSIKT

SKALA	NUMMER	BET
A1 - 1:200 A3 - HALVSKALA	**A1-2**	