




DEL KONTOR - TOT: 346,86 m²

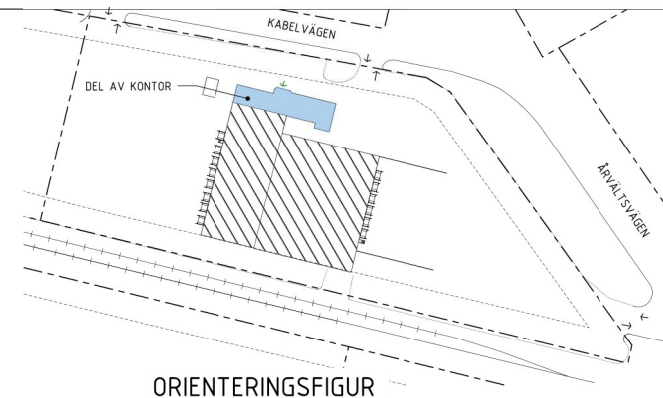

ORIENTERINGSGIFUR

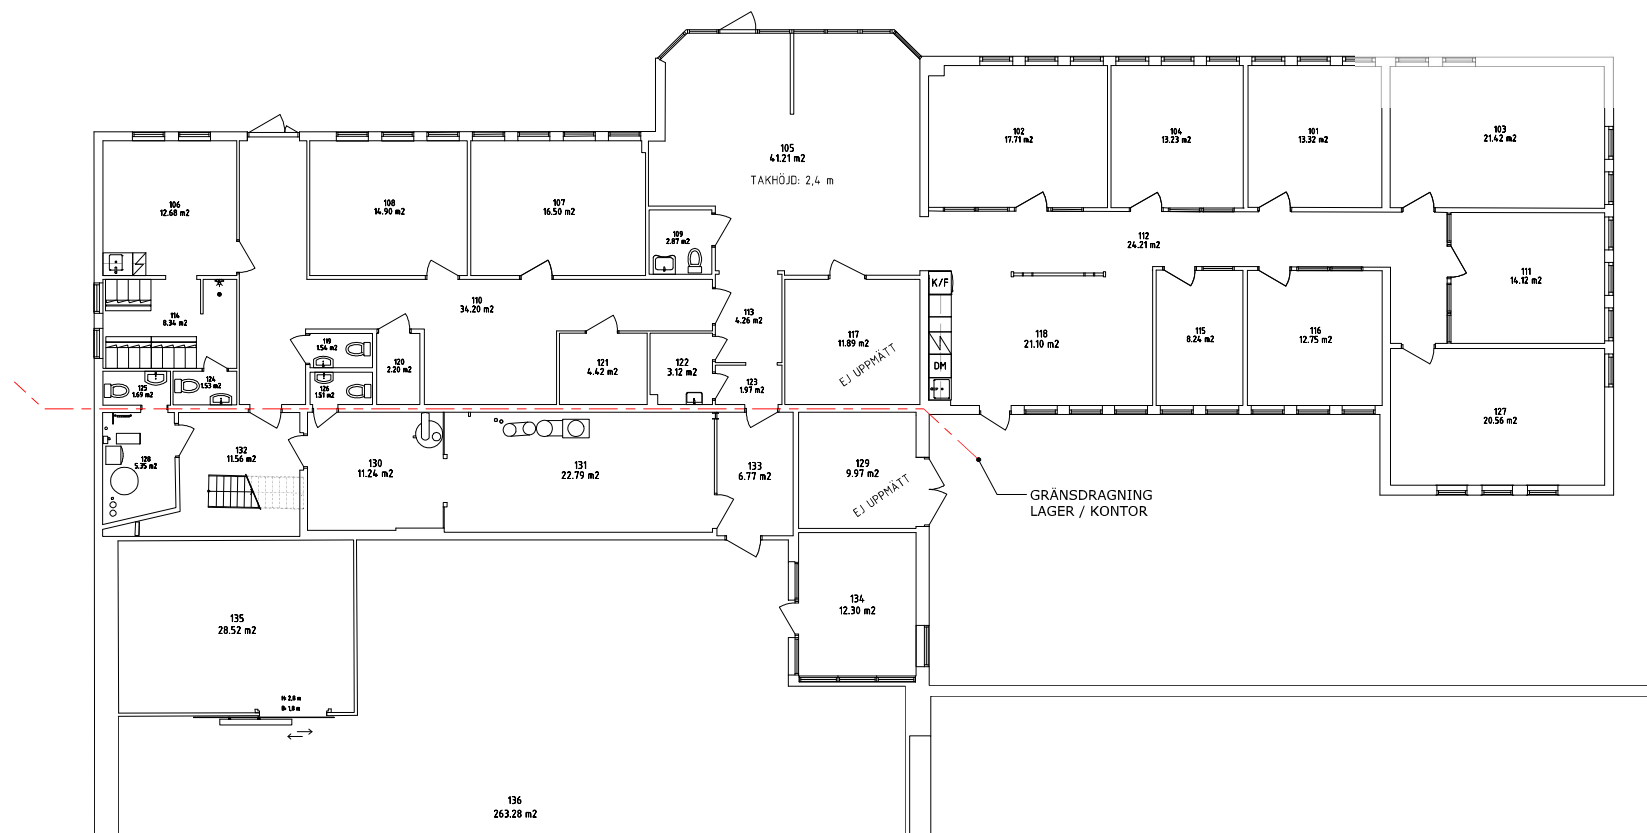

SKALA 1:100

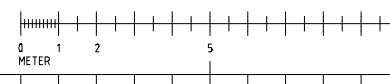

"Area per rum med rumnummer avser golvyta.
Totalarea redovisas som Bruksarea (BRA) enligt SS 21054:2020

Uppmätningen har utförts med Leica BLK360
G2-scanner och underlag i CAD framtaget från punktmoln (point cloud)."

1	REV	ÄNDRAD PLANERING - PLAN 1	02-10-2025	JLS
BET	ANT	JÄRNING AVSEER	DATUM	SIGN
RELATIONSITNING				
- VIVSTAMON 1:21 - KABELVÄGEN 1 - 861 36 - TIMRÅ				
UPPMÄTNING OCH RELATIONSITNING				
UPPMÄTNINGSUPPDRAG	UTFÖRD AV	HANDLAGARE		
DATUM	02-10-2025	DENNIS SENDLEBACH ANSTÄLLD	DENNIS SENDLEBACH	
PLANRITNINGAR DEL - KONTOR				
PLAN 1 - O TR				
SKALA	1:100 1:200	(A2) (A4)	RITNINGENUMMER A-4-0-B-1	BET A

