
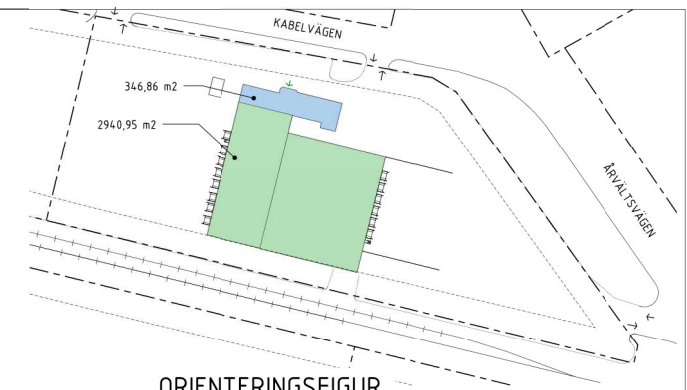


TOT: 3287,81 m²

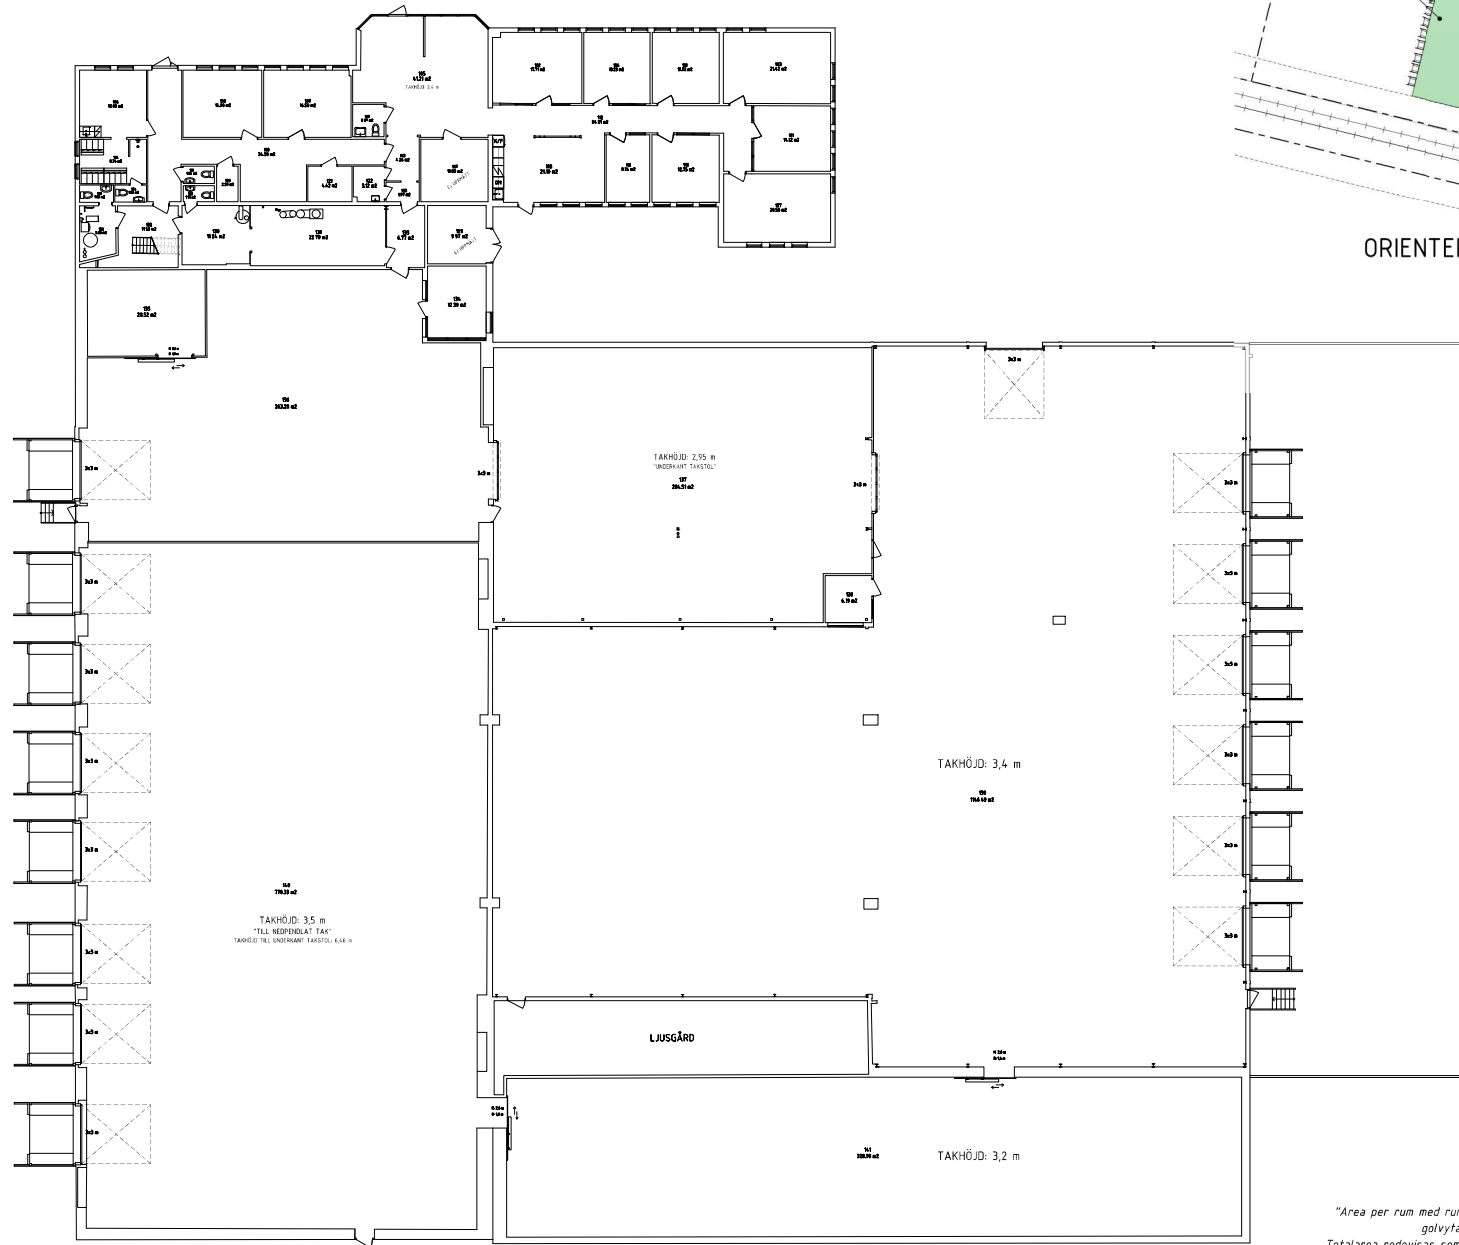

ORIENTERINGSFIGUR

1.	BET	ANORDNINGSPLAN (SÖNDAG) (PLAN 1)	02-10-2025	B.S.
BET	ANT	JÄCRING AVSEER	DATUM	SIGN
RELATIONSRTITNING				
- VIVSTAMON 1:21 - KABELVÄGEN 1 - 861 36 - TIMRÅ				
UPPMÄTNING OCH RELATIONSRTITNING				
UPPDRAGSNUMMER	BETAD AV		HANDLAGGARE	
DATUM	DENNIS SÖNDELBACH		DENNIS SÖNDELBACH	
	02-10-2025		ANSÖKARE	
PLANRTITNINGAR				
PLAN 1 - 0 TR.				
				
SKALA	1:200	(A2)	RTITNINGSRUMMER	BET
	1:400	(A1-3)	A-4.5-B-1	